




DALAGATAN 27

Entréplan

Ca 215 kvm kontor

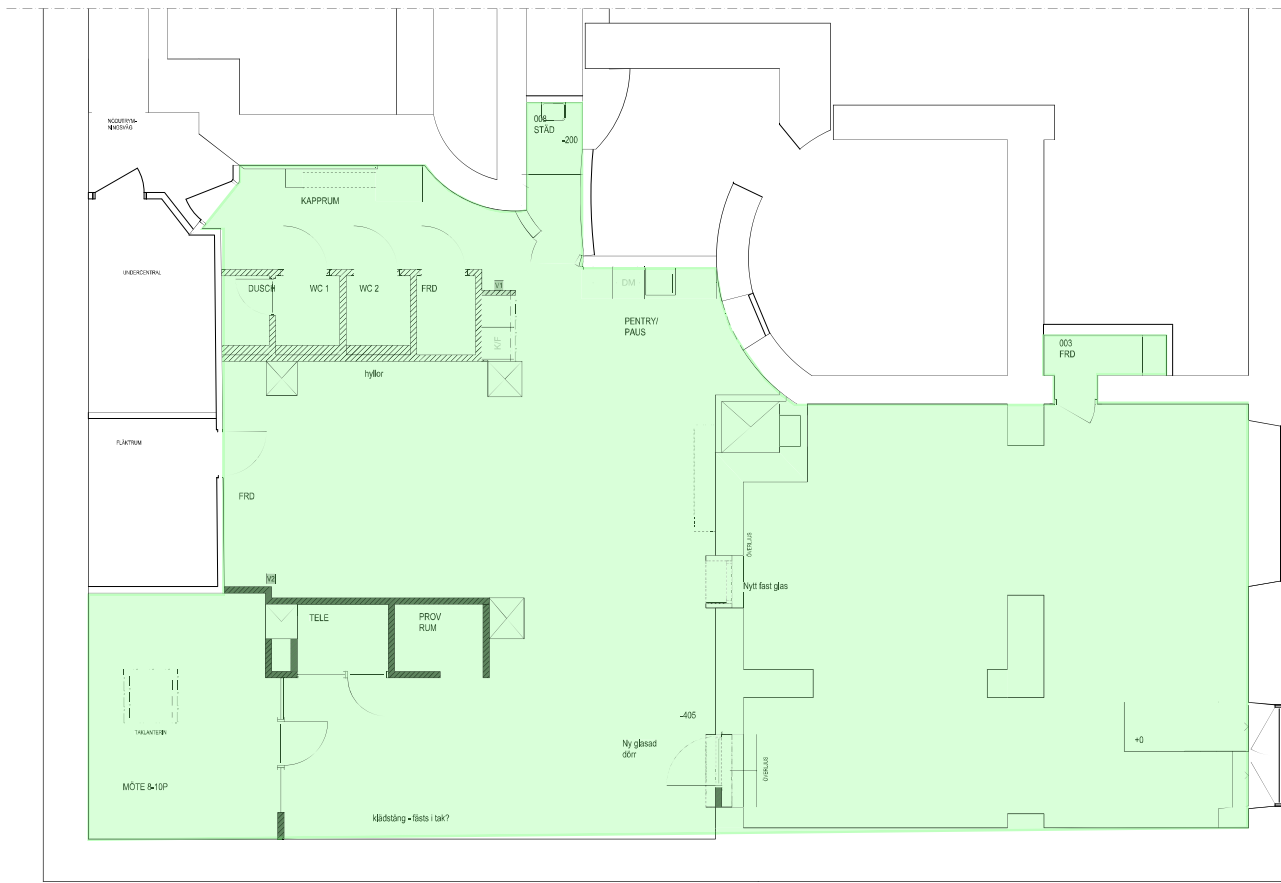

FÖRKLARINGAR


- OMRÅDE SOM INGÅR I OMBYGGNAD
- NYA VÄGGAR
- V1 - OISOLERAD 120 MM
- V2 - ISOLERAD 120 MM
- V4 - UTFACKNINGSVÄGG 70 MM
- V5 - INBYGGNADSVÄGG FÖR CISTERN 300 MM

FÖRESKRIFTER

ALLA HÖRN FÖRSES MED GYPROC HÖRNSKYDD.
ALLA VÄGGBALKAR UTFÖRES MED SYNLIIG UNDERSIDA
ALLA ÖPPNINGAR 2100 ÖFG. OM INGET ANNAT ANGES.
ALLA VÄGGAR BYGGS MED PLTYFA GIPS

HÄNVISNINGAR

PLAN 0

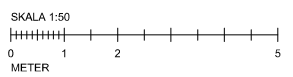

HALVSKALA VID A3

BET	ART	ANFÖRSLAGS	DATUM	EXP.
RELATIONSHANDLING				
JASMINEN 4				
UPPDRAGS NR	1272	SE	SE	
DATUM	2018-02-20	ANFÖRSLAG	VP	
Områdesplan kontor				
Bottenplan Stomkompl				
SKALA A1	1:50	NUMMER	A-43.1-100	BET