





Musikaliska

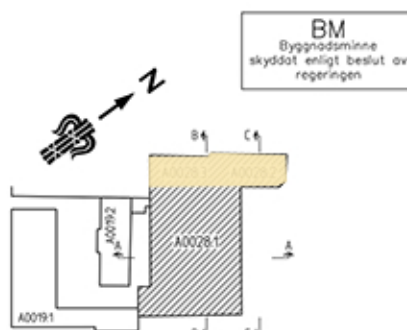

Kjellbergsska
Huset

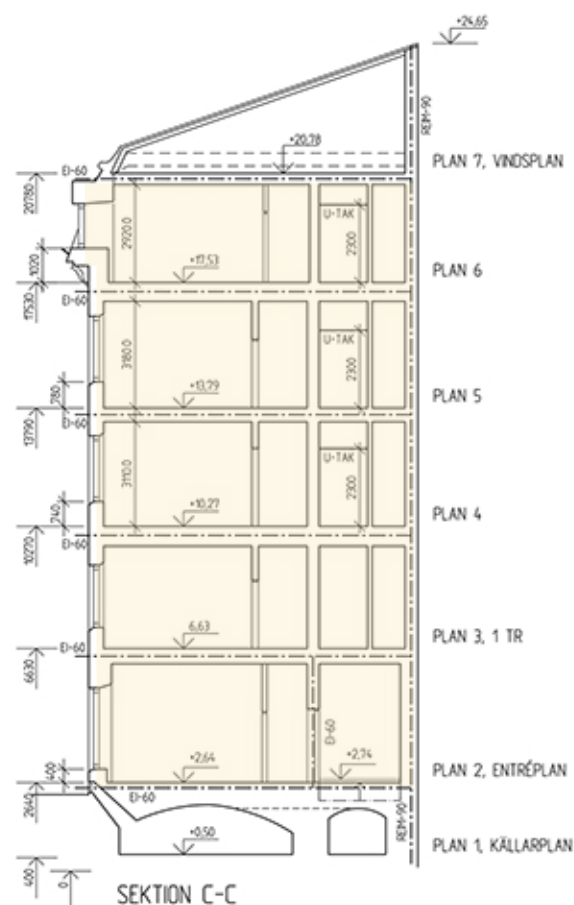

BM
Byggnadsminne
skyddat enligt beslut av
regeringen

STATENS FASTIGHETSVÄRK		
RELATIONSHANDLING		
UPPDRAG NR 951101	RITAD/KONSTR. AV A.H.	HANDLAGARE B.L.
DATUM 98-02-10	ANSVARIG I.L.	FASTSTÄLLD
STOCKHOLMS STAD, KV LADUGÅRDSBRON 14 354004, FASTIGHET A0028.1, A0028.2, A0028.3 SEKTION C-C, FASAD AV A0028.1 MOT NORDÖST		
REKONSTRUKTIONER AB 28.1/2-111	ORIGINAL SKALA 1:100	NUMMER A03-71-12