



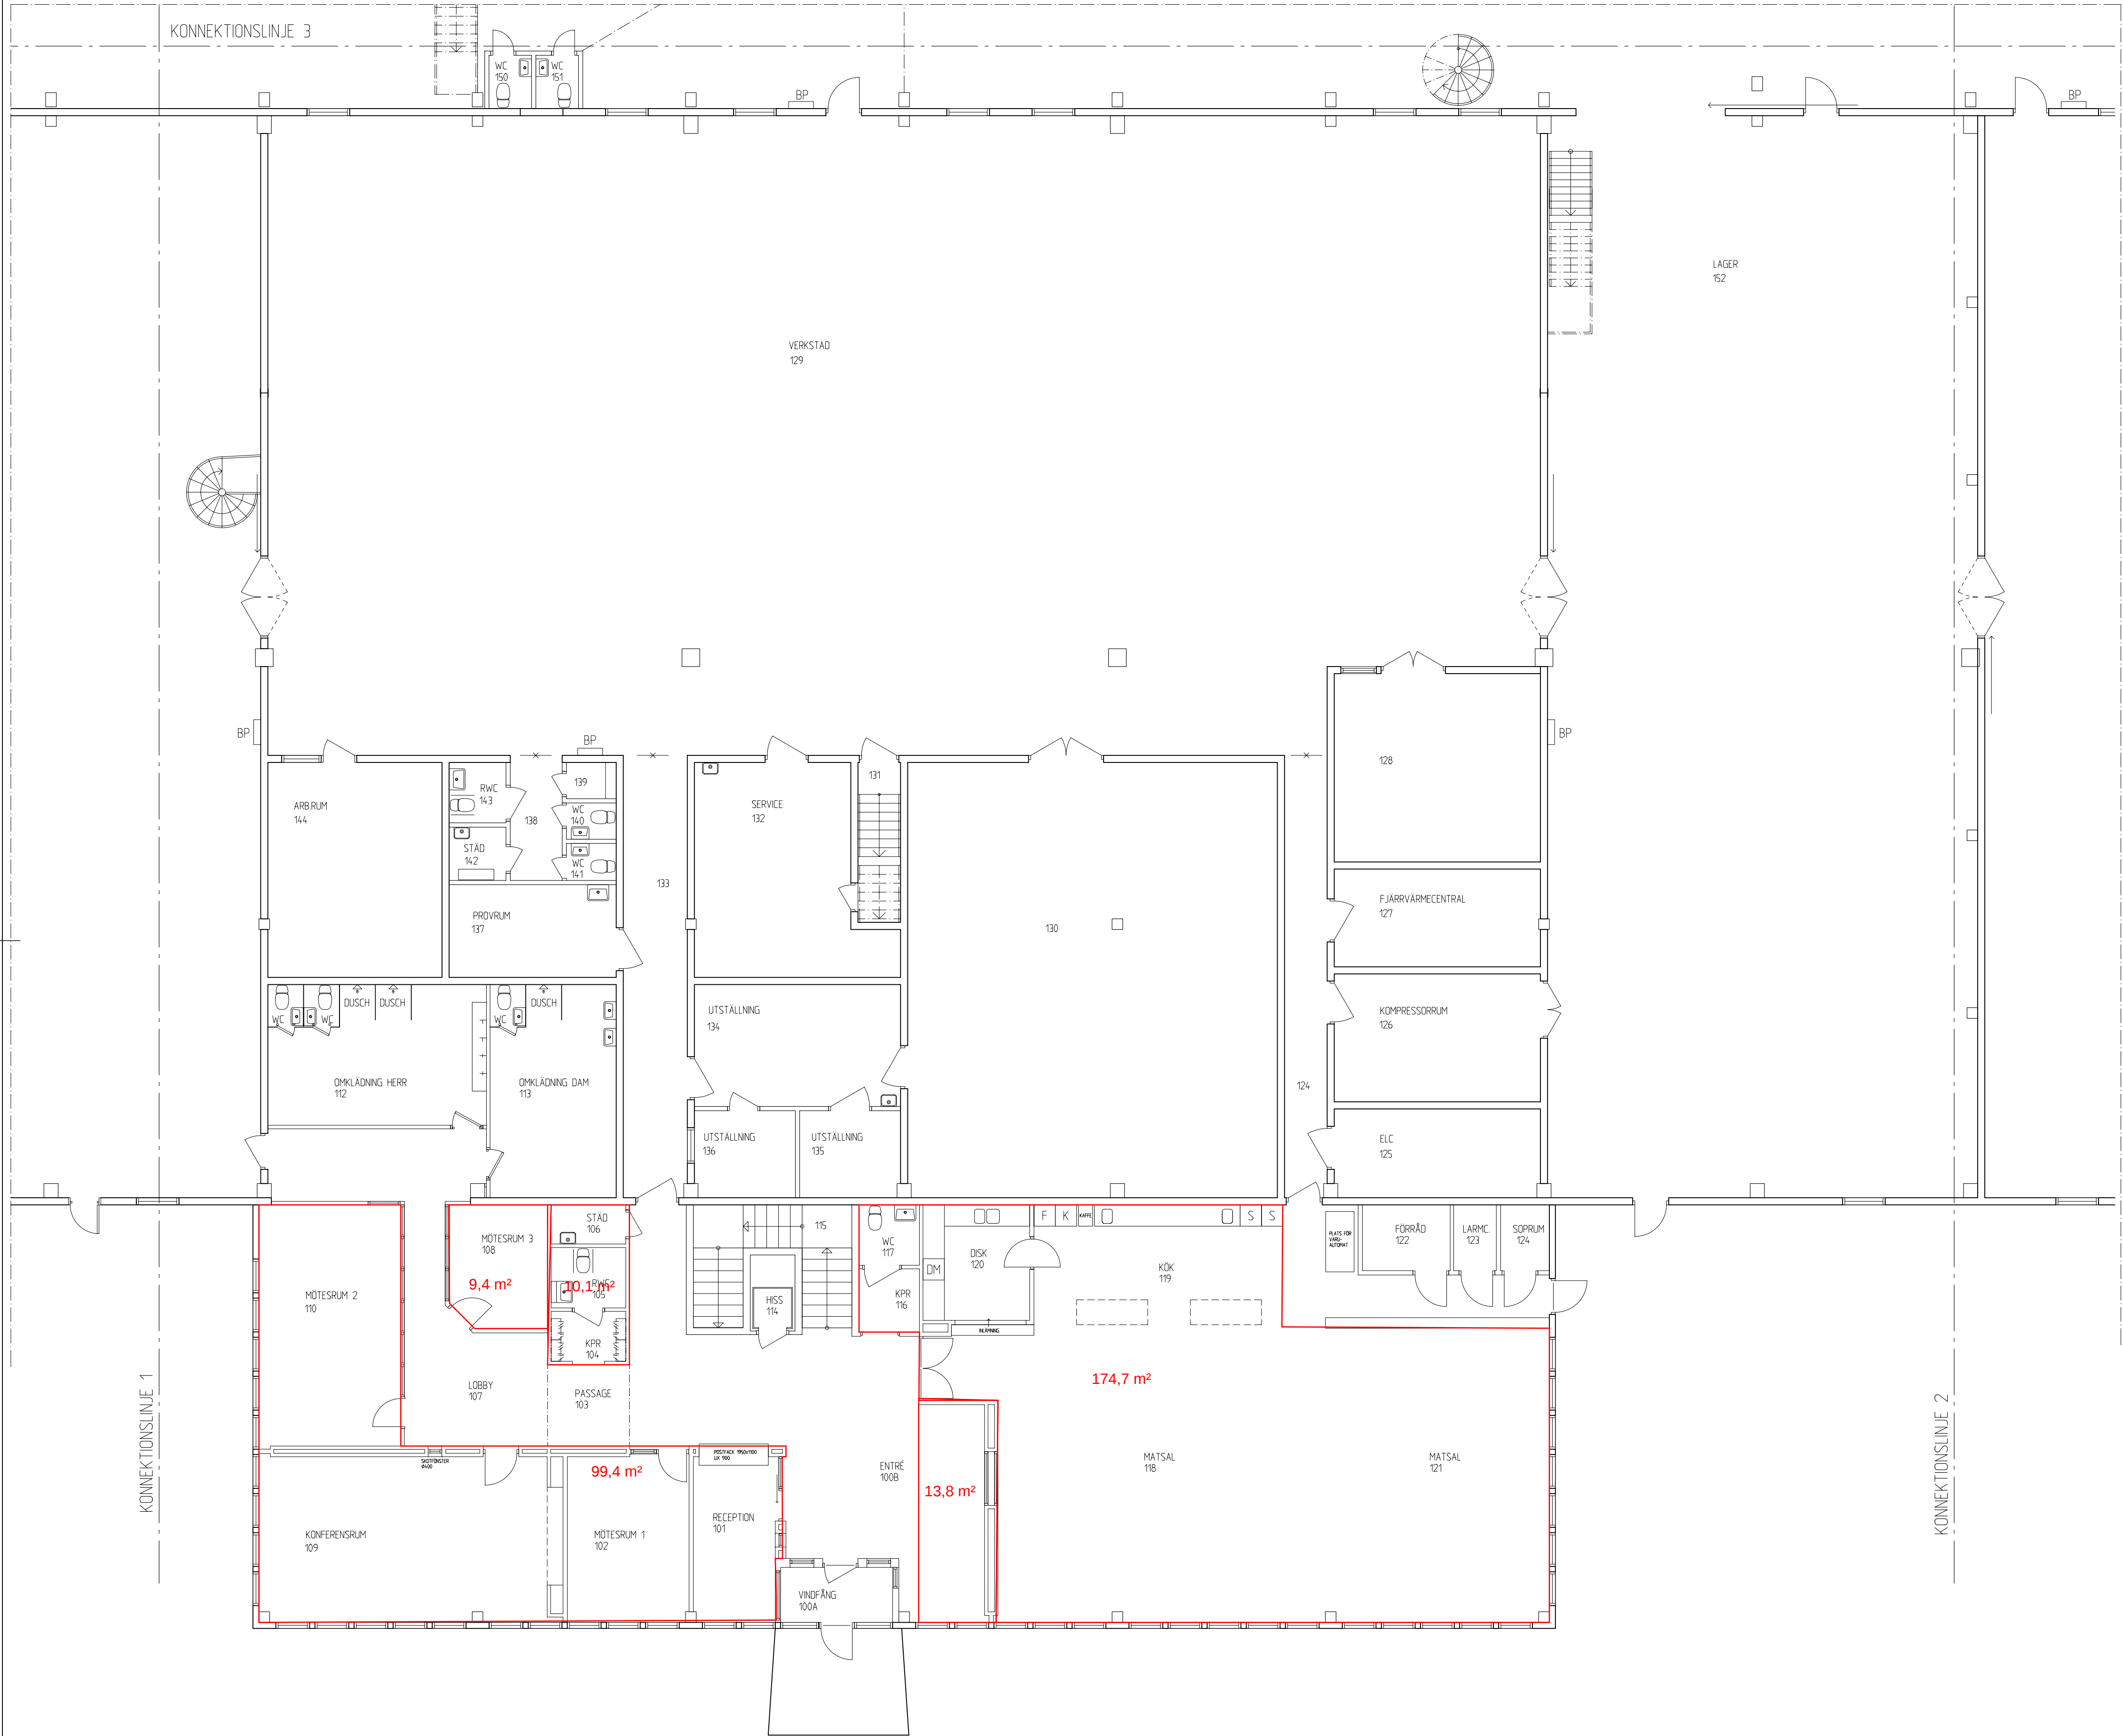

FÅR EJ BETRAKTAS SOM
UPPMÄTNINGSRITNING DÅ
DETALJMÄTNING EJ ÄR
UTFÖRD.
VISSA AVVIKELSER KAN
FÖREKOMMA.

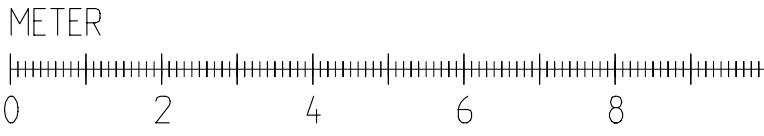

BET	ANT	ÄNDRINGEN AVSER	SIGN	DATUM	
RELATIONSHANDLING					
 Bygger för framtiden.					
JOHNSON PUMP AB KV KLÄDESHANDLAREN 2					
 CONSULTING AB					KUNGSYGATAN 6 702 11 GÖREBRO TEL: 019-167400 FAX: 019-167401
UPPDRAG NR U09342		RITAD AV SF		HANDLAGGARE	
DATUM 2010-01-25		ANSVARIG S DAVIDSSON			
PLAN 1, DEL 5					
SKALA	A1 1:100 A3 1:200	NUMMER A-40.1-1015		BET	