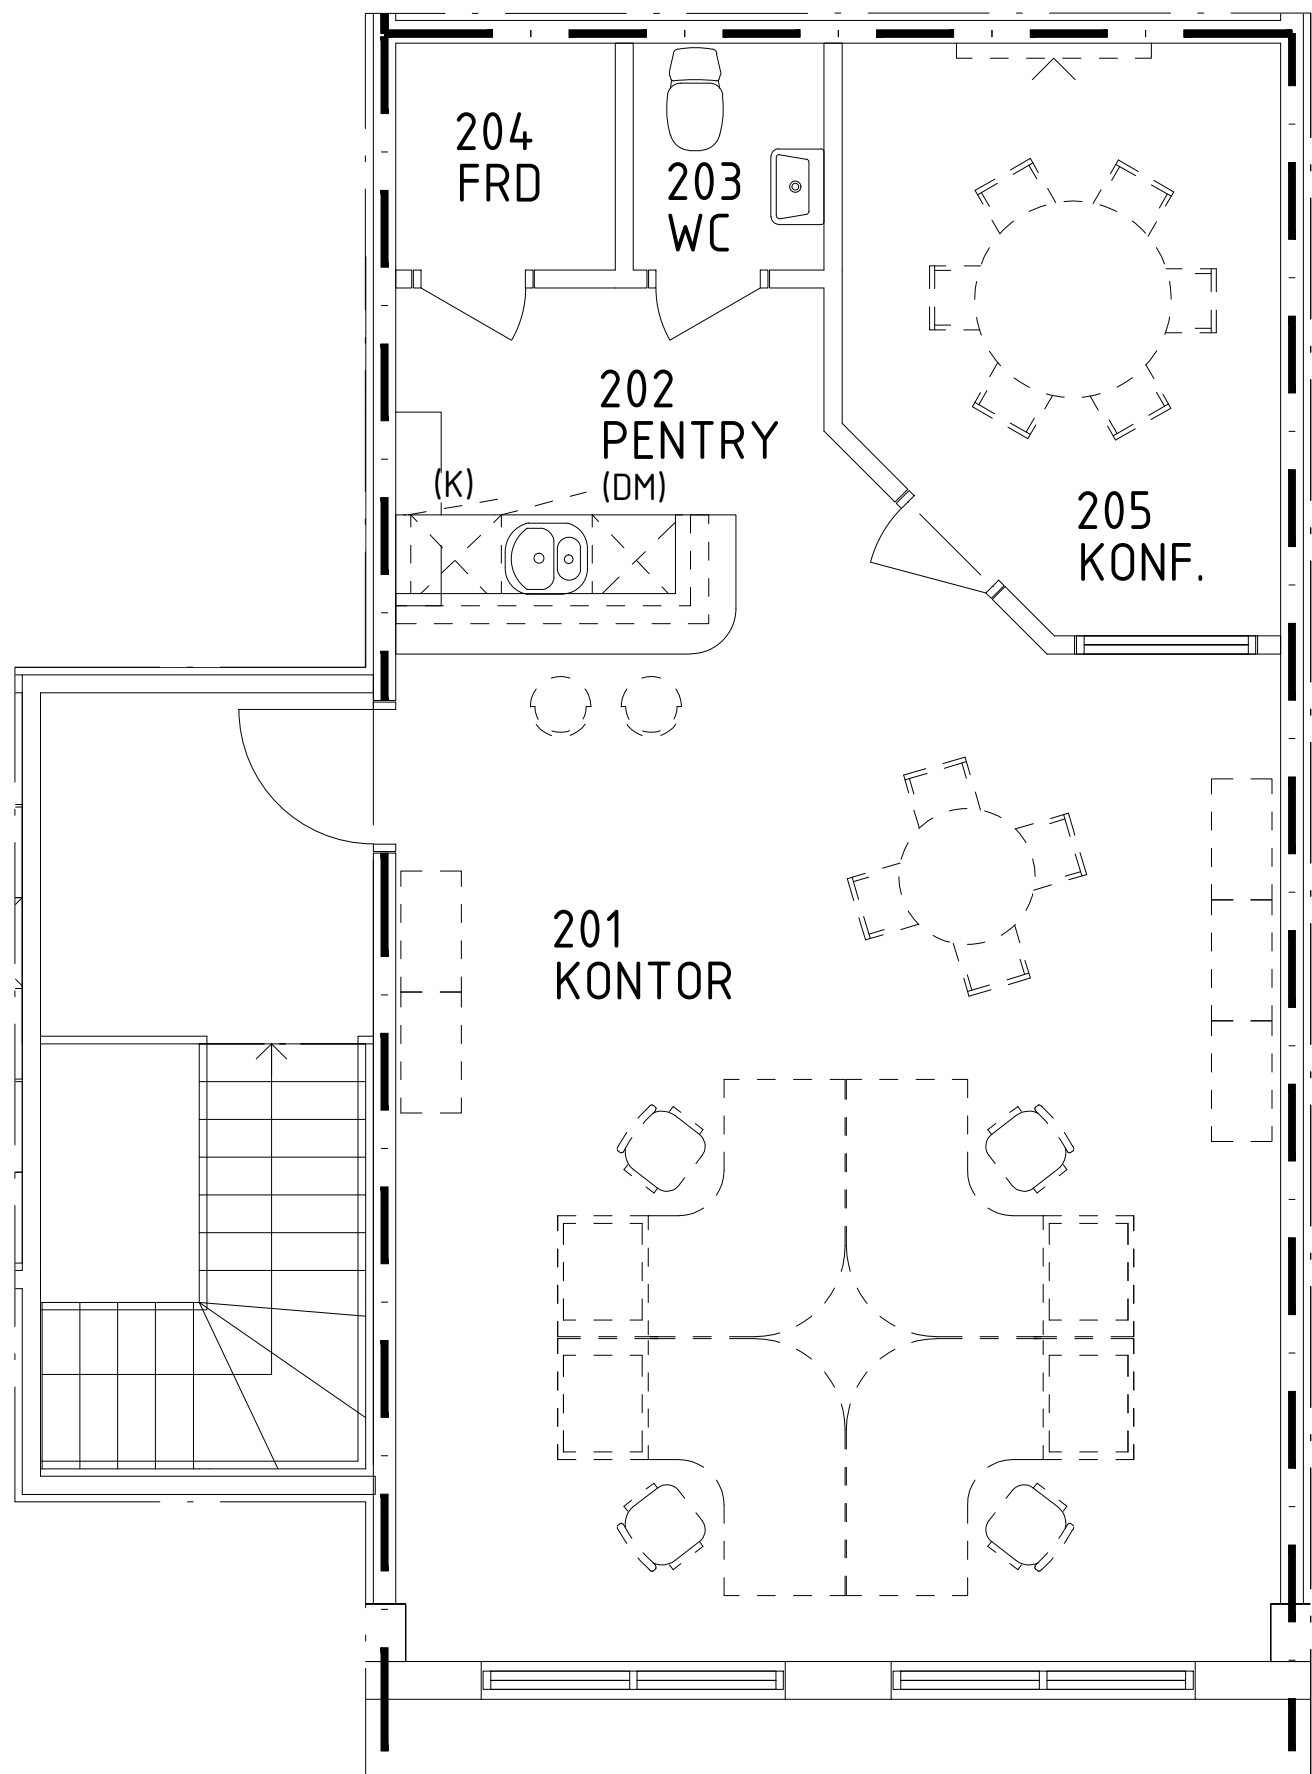


BET	ANT	ÄNDRINGEN AVSER	DATUM	SIGN
RELATIONSHANDLING				
TRÄSNIDAREN 2, ÖREBRO				
BEF. BYGGNAD				
ORIENTERINGSFIGUR EJ SKALENLIG				
1 2 3 4				
VEKTOR ARKITEKTUR			 EGERYDS FASTIGHETSFÖRVALTNING	
UPPDRAGNR	RITAD/KONSTR AV		HANDLÄGGARE	
–	MA		SL	
DATUM	ANSVARIG			
2026-04-17	SL			
PLAN 2				
DEL AV PLAN				
LOKAL 7020				
SKALA	NUMMER			BET
1:50/A1, 1:100/A3	A-40-1-200-L			