
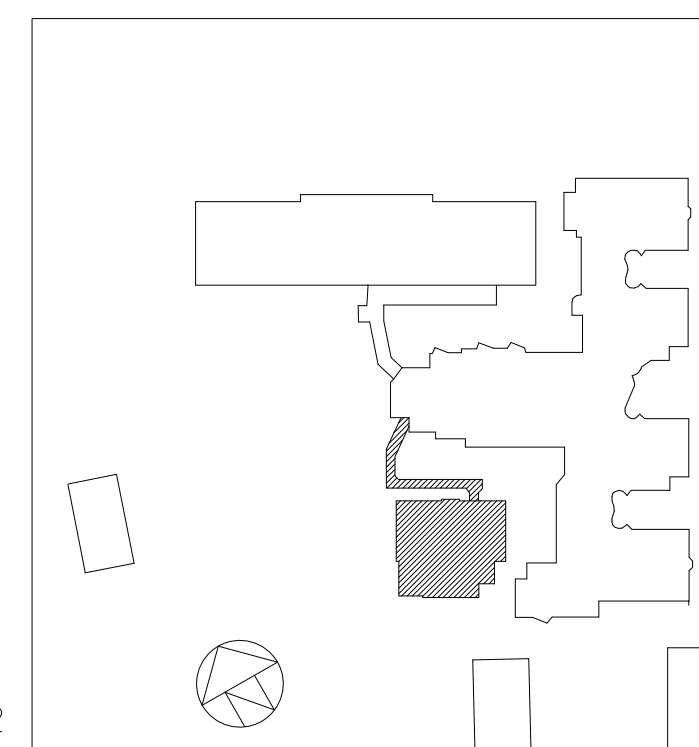


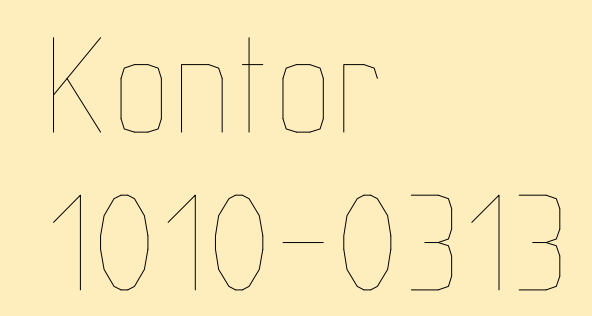

BET	ANT	ÄNDERINGAR AVSEER	SIGN	DATUM
RELATIONSHANDLING				
1010 - VILAN 2				
				
		FREDSGATAN 2 703 62 ÖREBRO TEL:010-516 00 00 www.projektengagemang.se		
UPPDRAG NR 11008475	RITAD AV CZ	HANDLÄGGARE SL		
DATUM 2023-03-17	ANSVARIG			
1010 - VILAN 2 HUS 3 LOABERÄKNING BOTTENVÄNING				
SKALA	A1: 1:20 A3: 1:40		NUMMER	BET
A-9.1-1010-0313				