
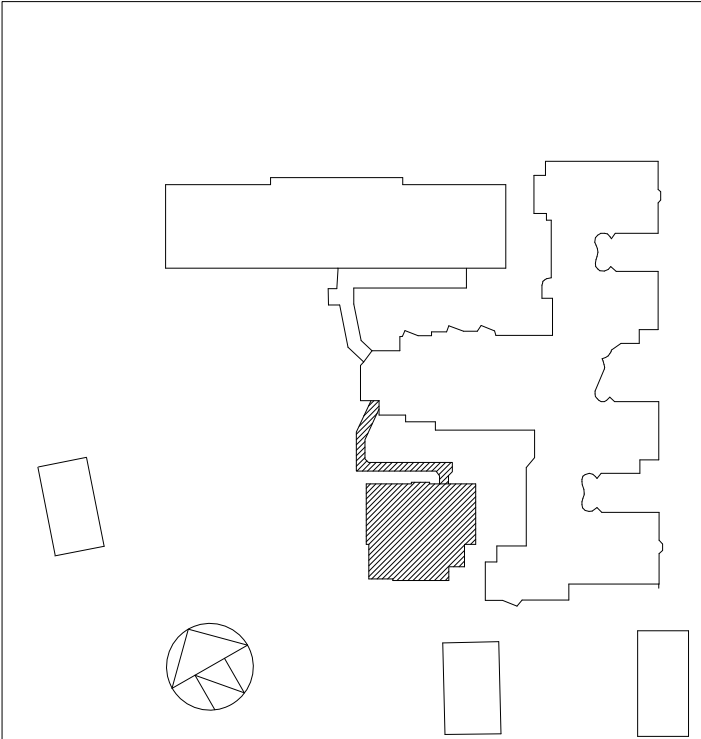
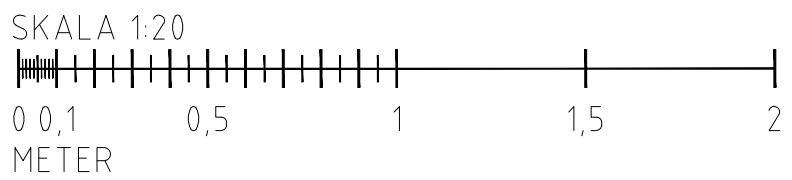


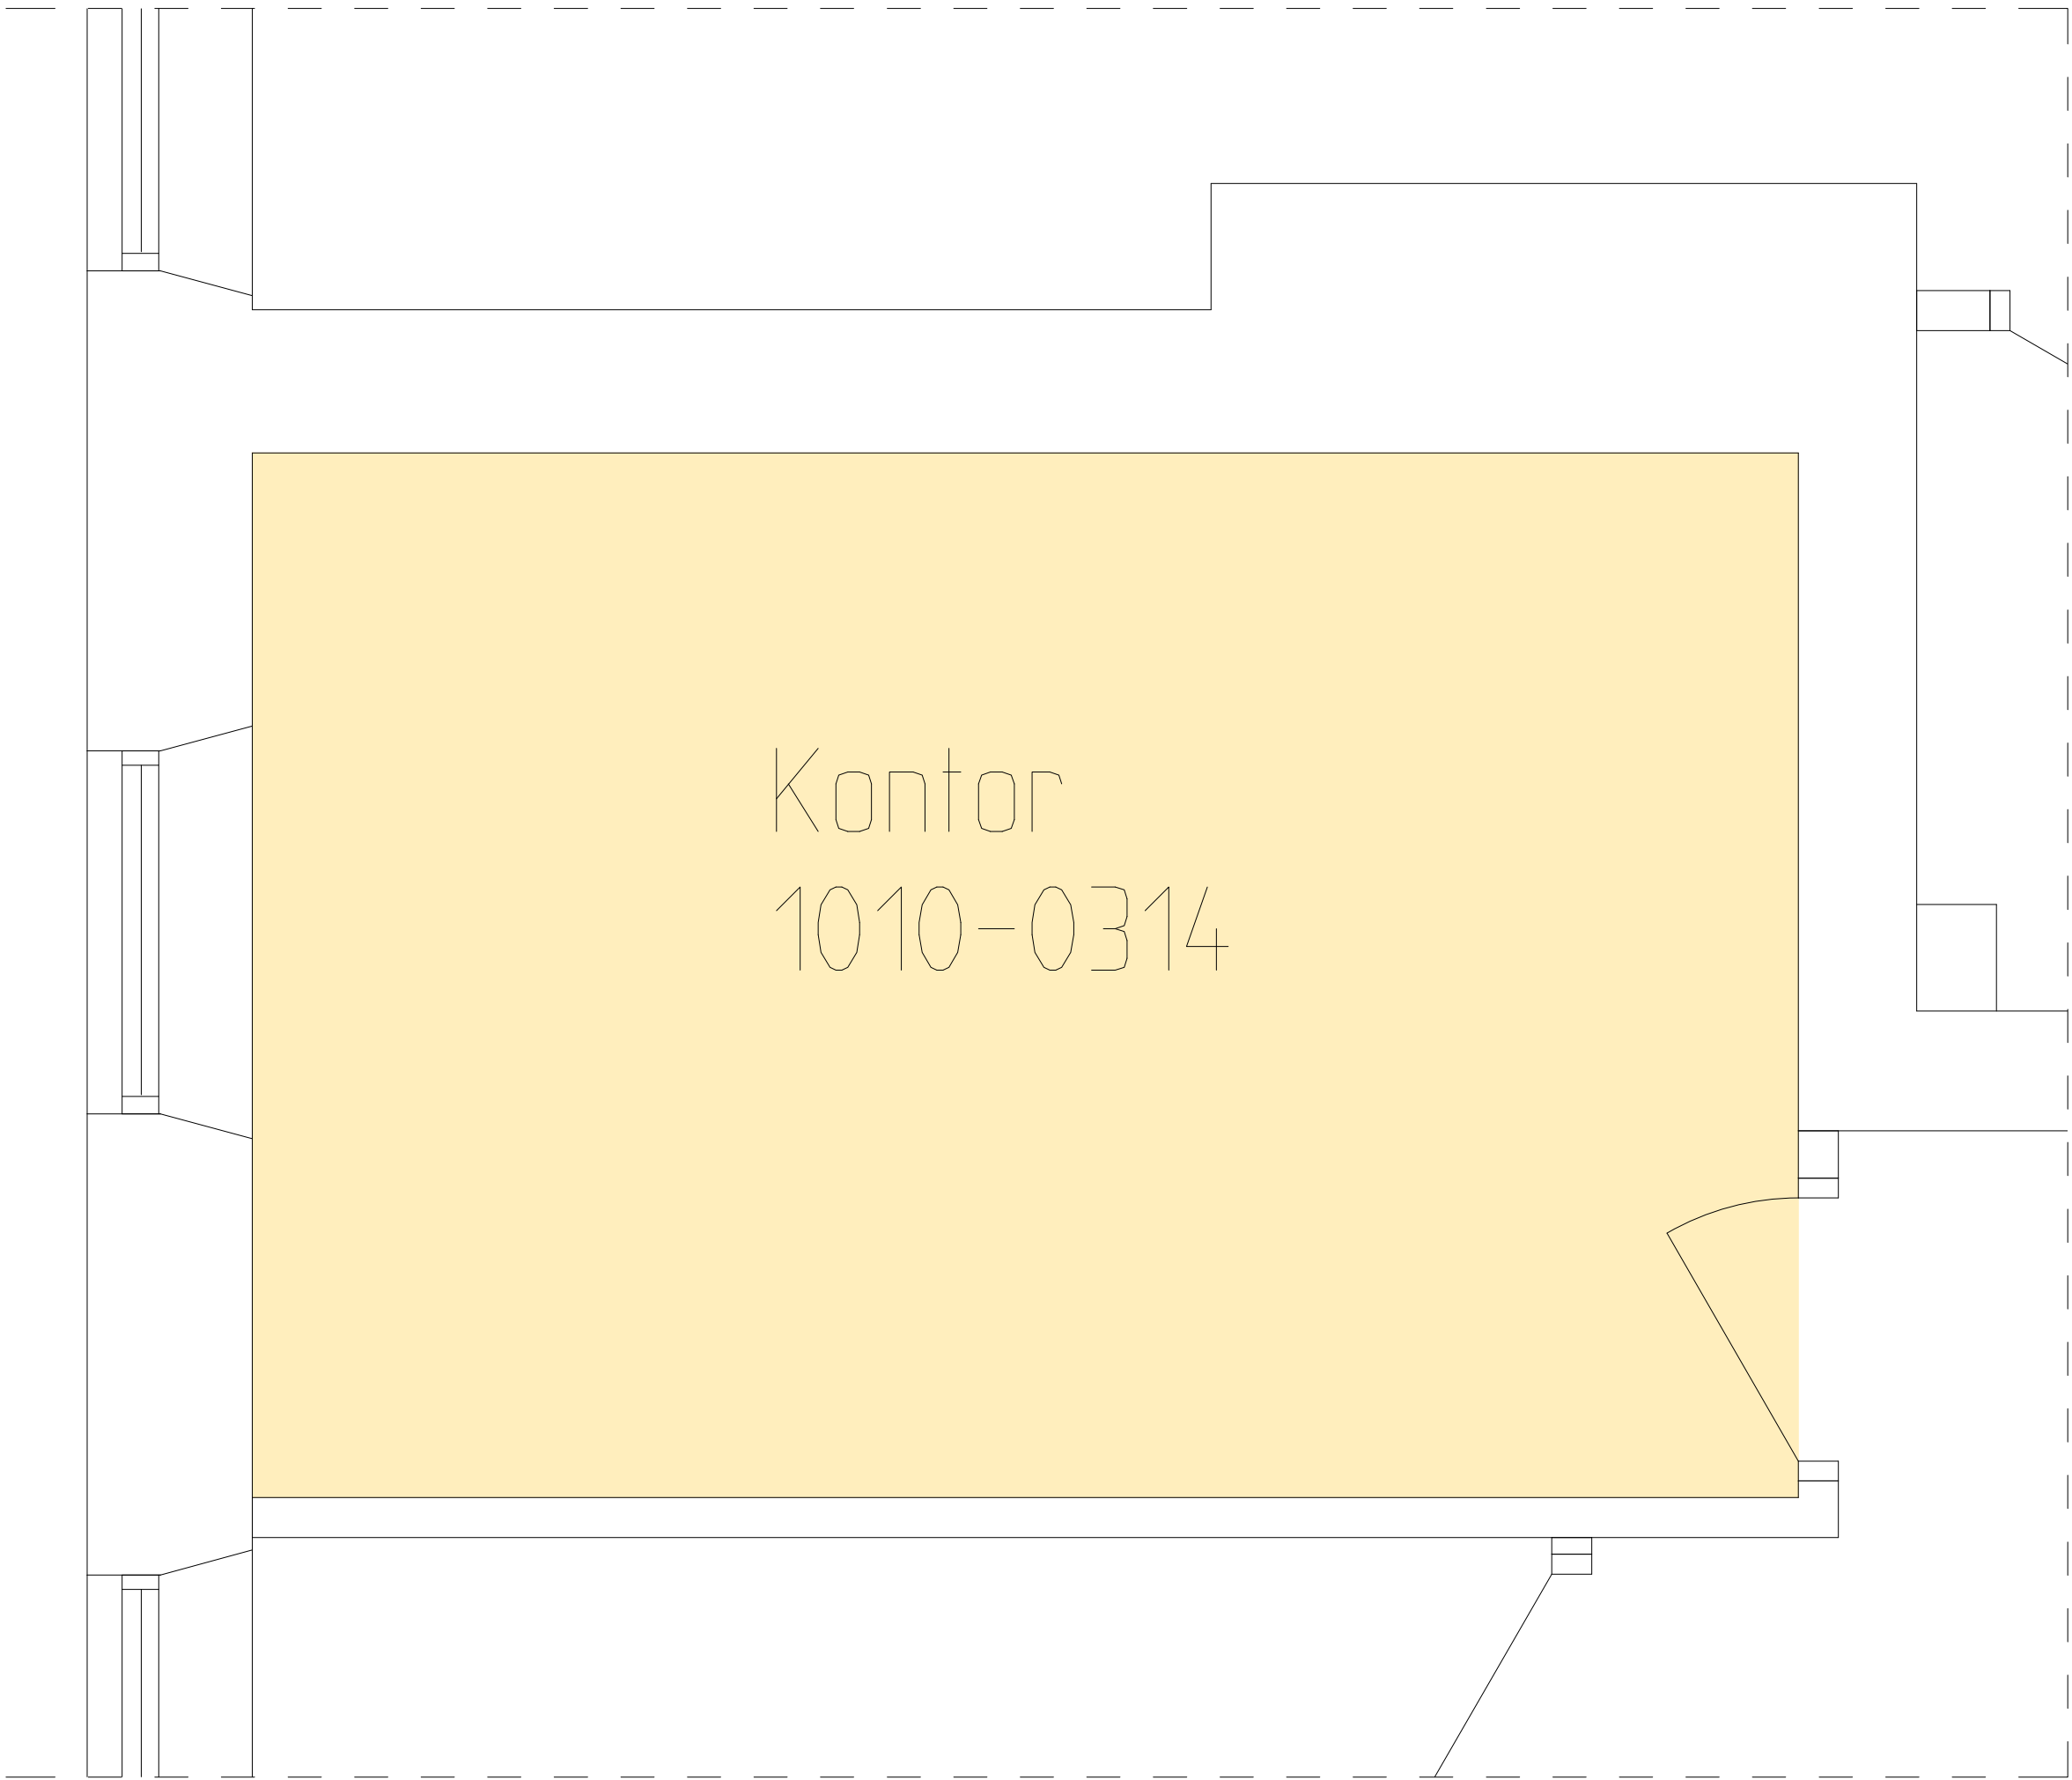

BET	ANT	ÄNDRINGEN AVSER	SIGN	DATUM
RELATIONSHANDLING				
1010 - VILAN 2				
LÄNSGÅRDEN 				
PE Forsk & Arkitektur		FREDSGATAN 2 703 62 ÖREBRO TEL: 010-516 00 00 www.projektengagemang.se		
UPPDRAG NR 11008475	RITAD AV CZ	HANDLÄGGARE SL		
DATUM 2023-03-17	ANSVARIG			
1010 - VILAN 2 HUS 3 LOABERÄKNING BOTTENVÅNING				
SKALA A1: 1:20 A3: 1:40	NUMMER A-49.1-1010-0314			I BET