


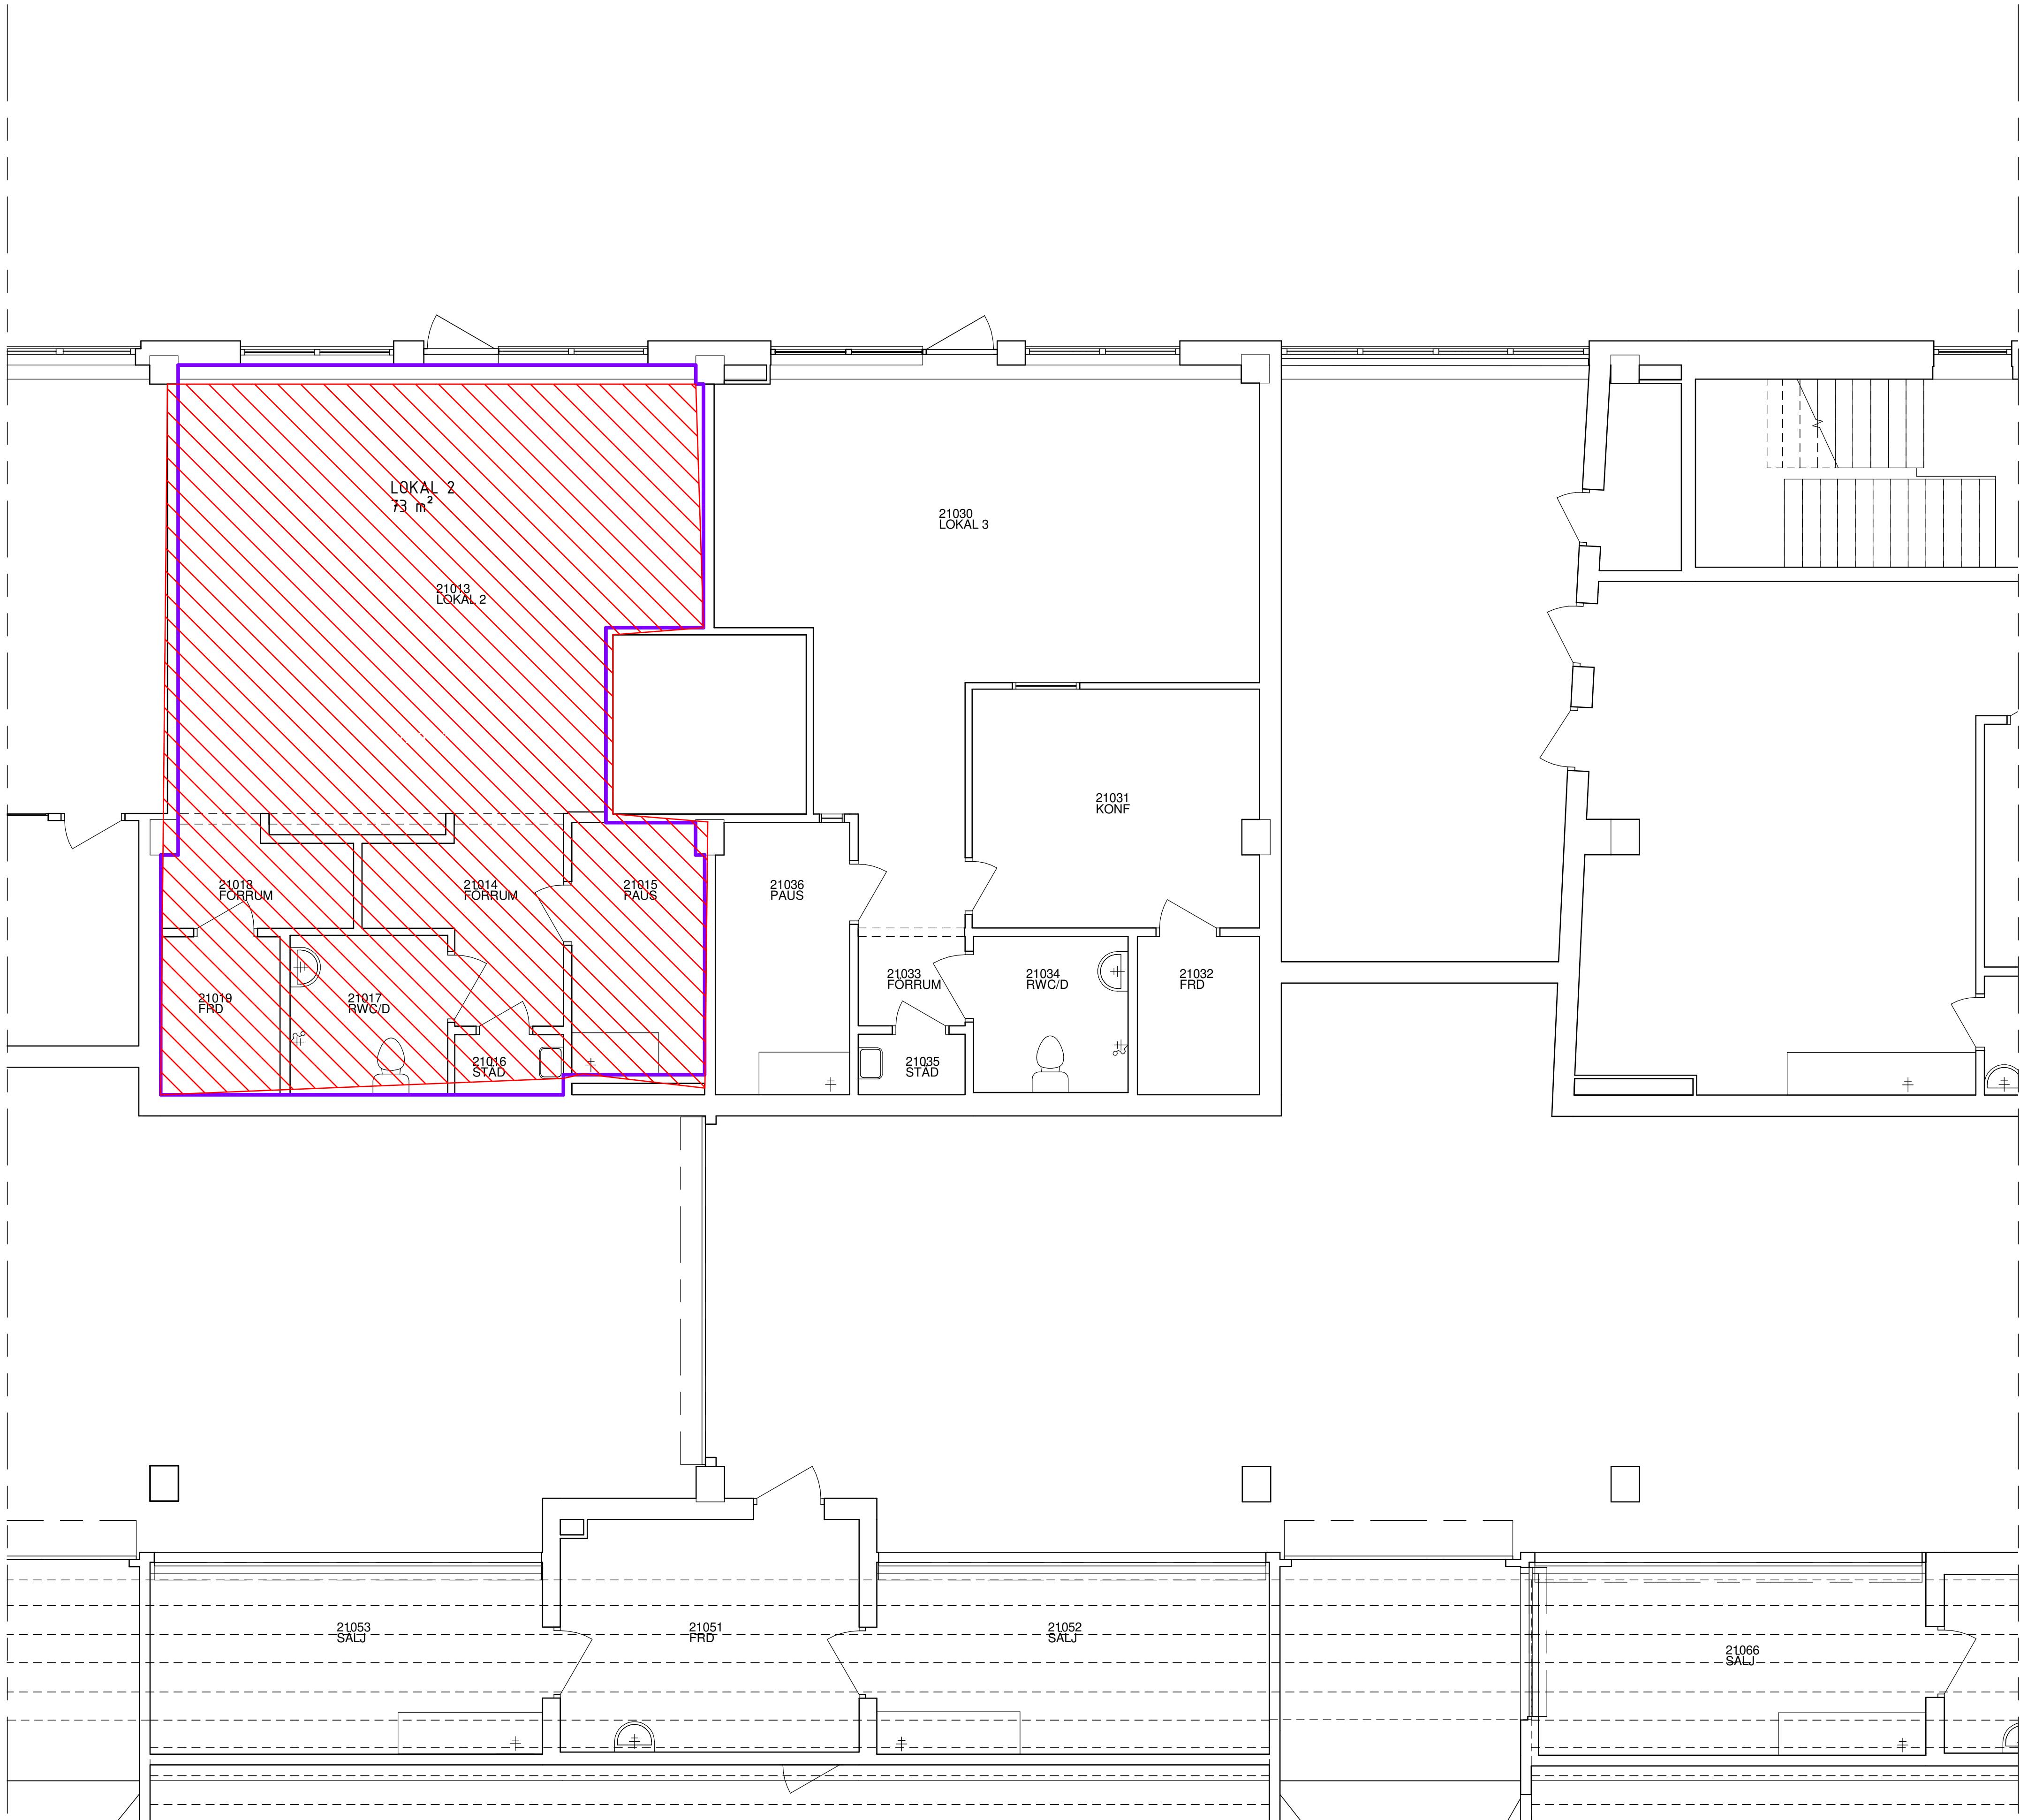


FHK 2021-03-10

BE	ANDRINGEN	DATU	SIG
	AVSEK	M	N


RELATIONSHANDLING

BEHRN ARENA
VINTERSTADION


ÖREBROPORTEN

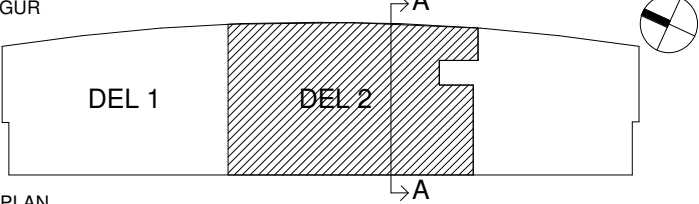

PLAN

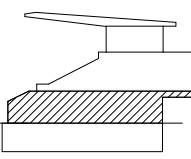

SEKTION

A	White arkitekter	019-6702200
E		
V		
W		

UPPDRAG	RITAD/KONST	HANDLÄGG
8115320100	ME	ME
DATU	ANSVA	
M	CE	

OMBYGGNAD AV KONTOR
ÖVERSIKTSRITNING
PLAN 10 DEL 2

SKA	A1 = 1:100	NUMM	A-40-1-100	BE
LA	A3 = 1:200	BYG		T

Ursprungsarkitekt
Sweco Architects