


**ALLMÄNNA ANVISNINGAR
OCH FÖRESKRIFTER**

SAMTLIGA MÅTT ANGES I MILLIMETER

RITNINGARS STATUS
RITNINGAR SKALL, FÖR ATT VARA GÄLLANDE PÅ BYGGARBETSPLETSEN ELLER FÖR ATT ANVÄNDAS FÖR BESTÄLLNING AV SNICKERIER, INREDNING M.M. VARA FÖRSEDD MED BENÄMNING "BYGGHANDLING".

OBS! SAMTLIGA MÅTT KONTROLLERAS PÅ PLATS INNAN TILLVERKNING SKER. ENTREPRENÖREN SKALL FÖRSÄKRA SIG OM ATT HEN ERHÅLLIT DEN SENASTE VERSIONEN AV RITNINGEN INNAN ARBETE PÅBÖRJAS. VID EVENTUELLA OKLARHETER: KONTAKTA ARKITEKTEN.

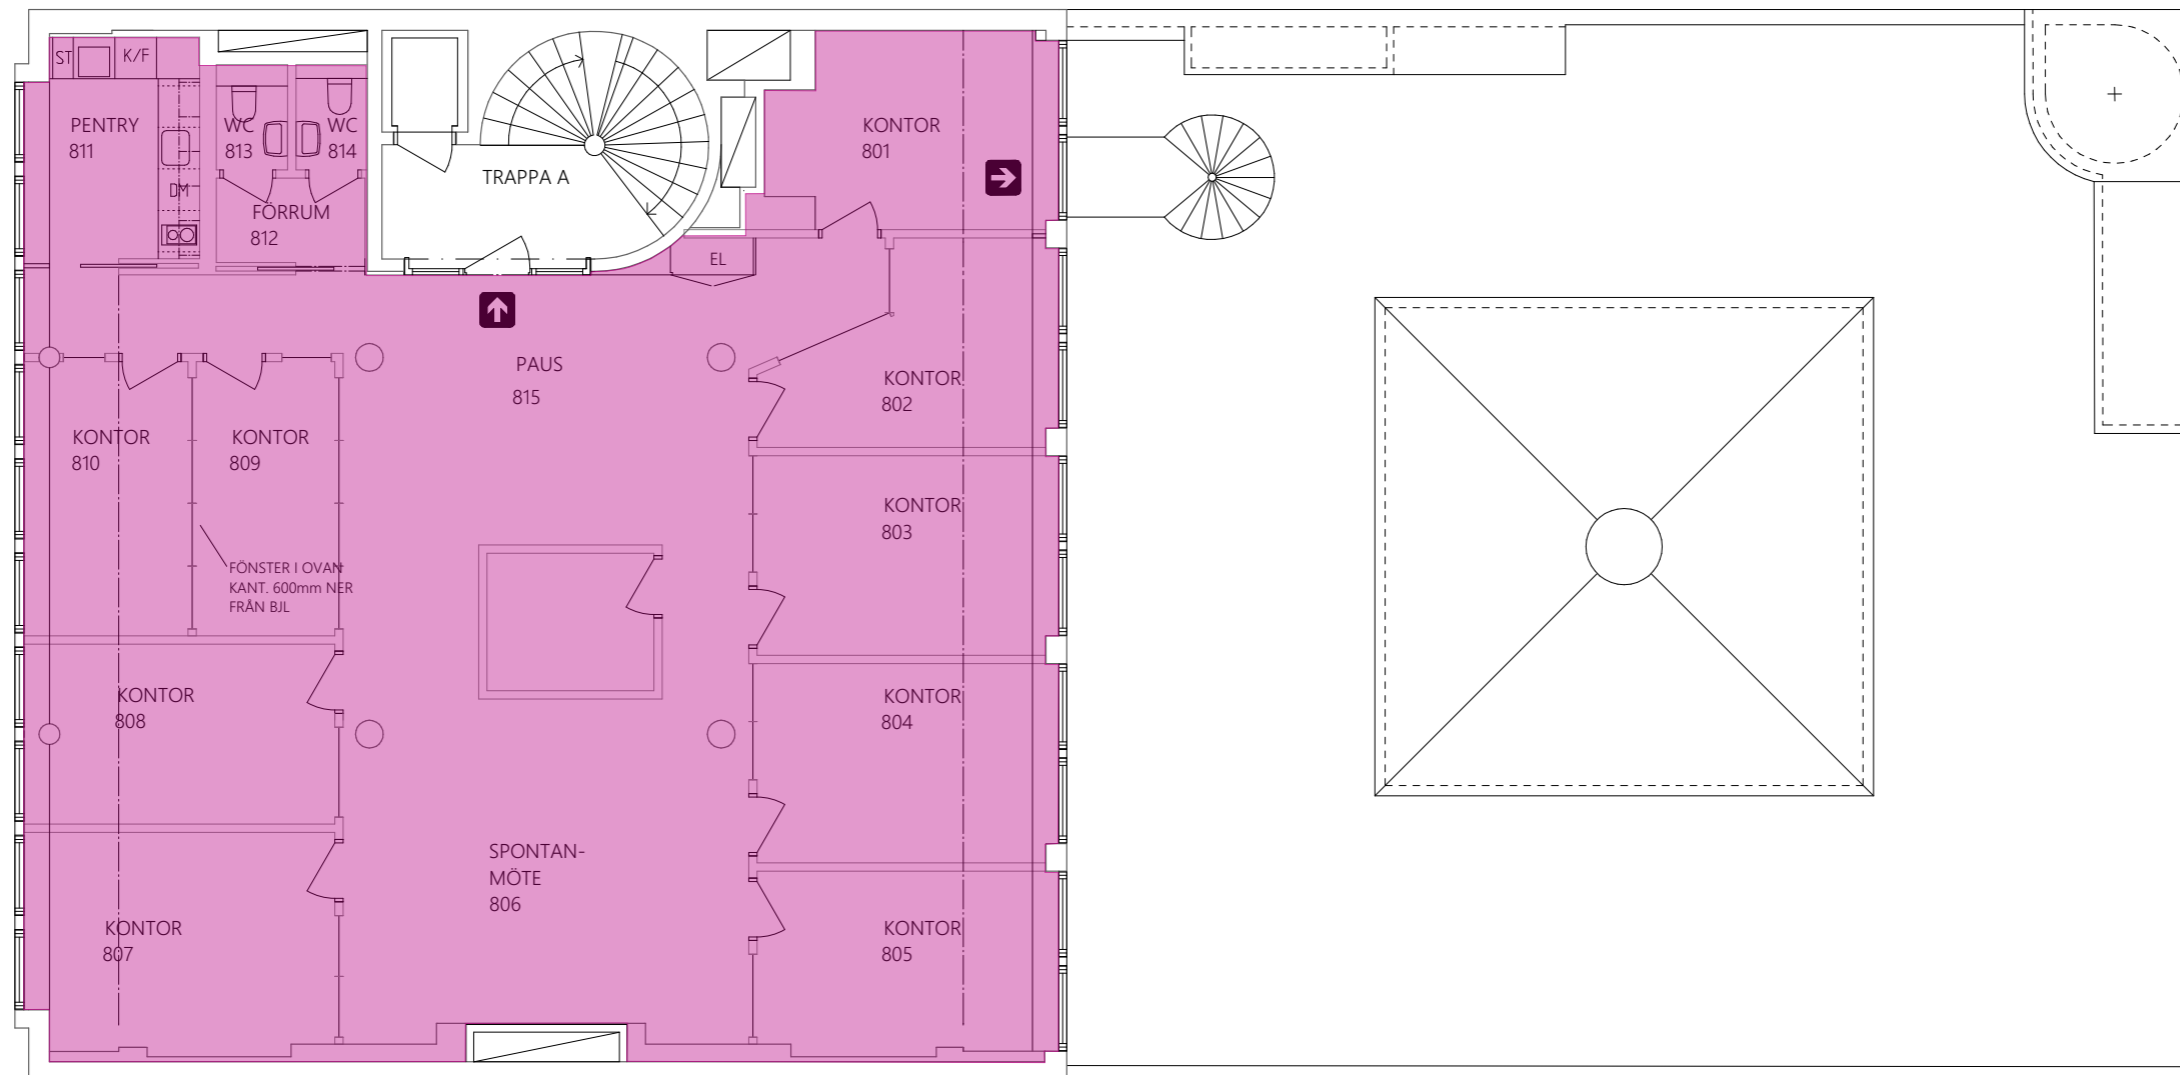

BET	ANT	ÄNDRING AVSER	DATUM	SIGN

RELATIONSHANDLING
KV. FIKONTRÄDET 13



VIZ Arkitektkontor AB tel.nr. 08 - 55 69 19 00


K
VVS
Sp
E
B

LIPPORAG NR. RITAD AV HANDLÄGGARE
E. A. ANDRONOVA A. LINDQVIST
ANSVARIG

DATUM 2020-04-01 A. LINDQVIST

PLAN 8

SKALA A1 - 1:50 NUMMER A-40.1-08 BET

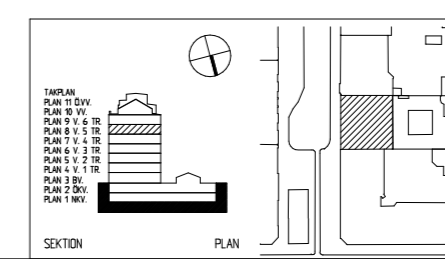

Dok.ID: 10009319




Fastighet: Fikonträdet 13
Byggnad: 321011 Fikonträdet 13 B 01

Plan: Plan 08, Vån 5
Utskriftsdatum: 2026-03-02

Utskriftsskala 1: 109,2
Utskriftsformat: A3

Hyresavtal uppmätt area

Mönster	Etikett	Area
	Arnér & Partners Advokater AB	198,8
	Summa	198,8m2