

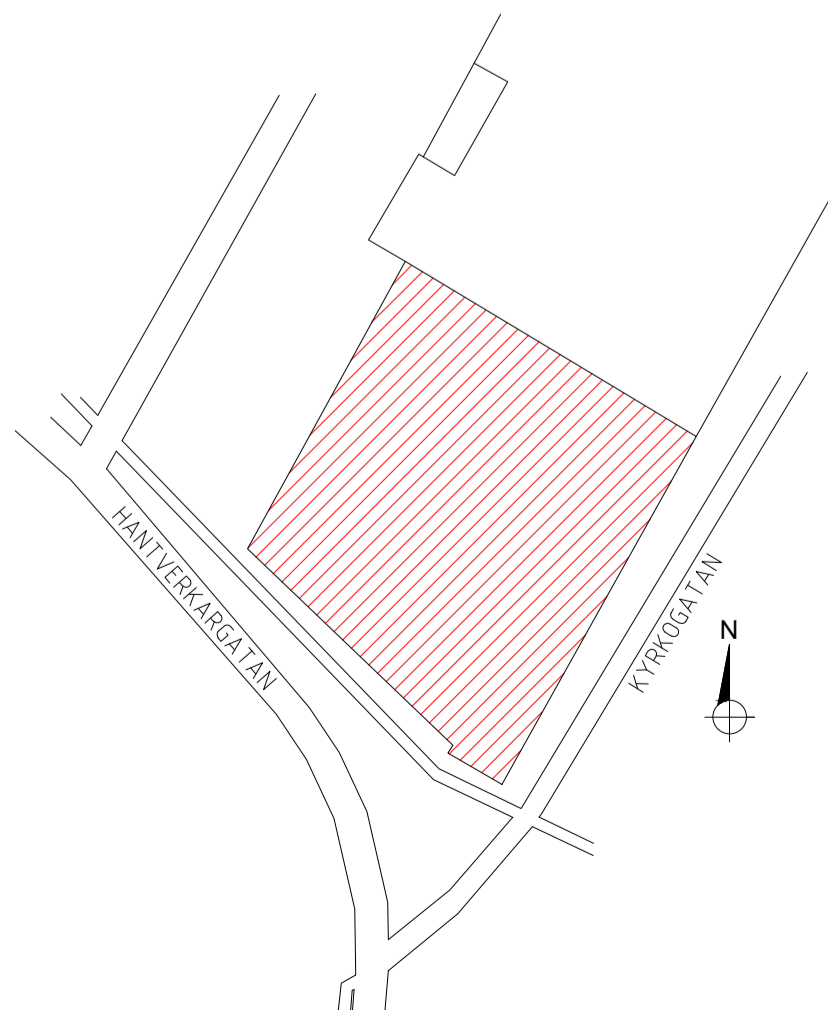


FÖRKLARINGAR

100% MÄTTRIKTHET KAN EJ GARANTERAS.  
MÅTT BÖR DÄRMED KONTROLLERAS INNAN  
RITNINGEN ANVÄNDS SOM UNDERLAG.

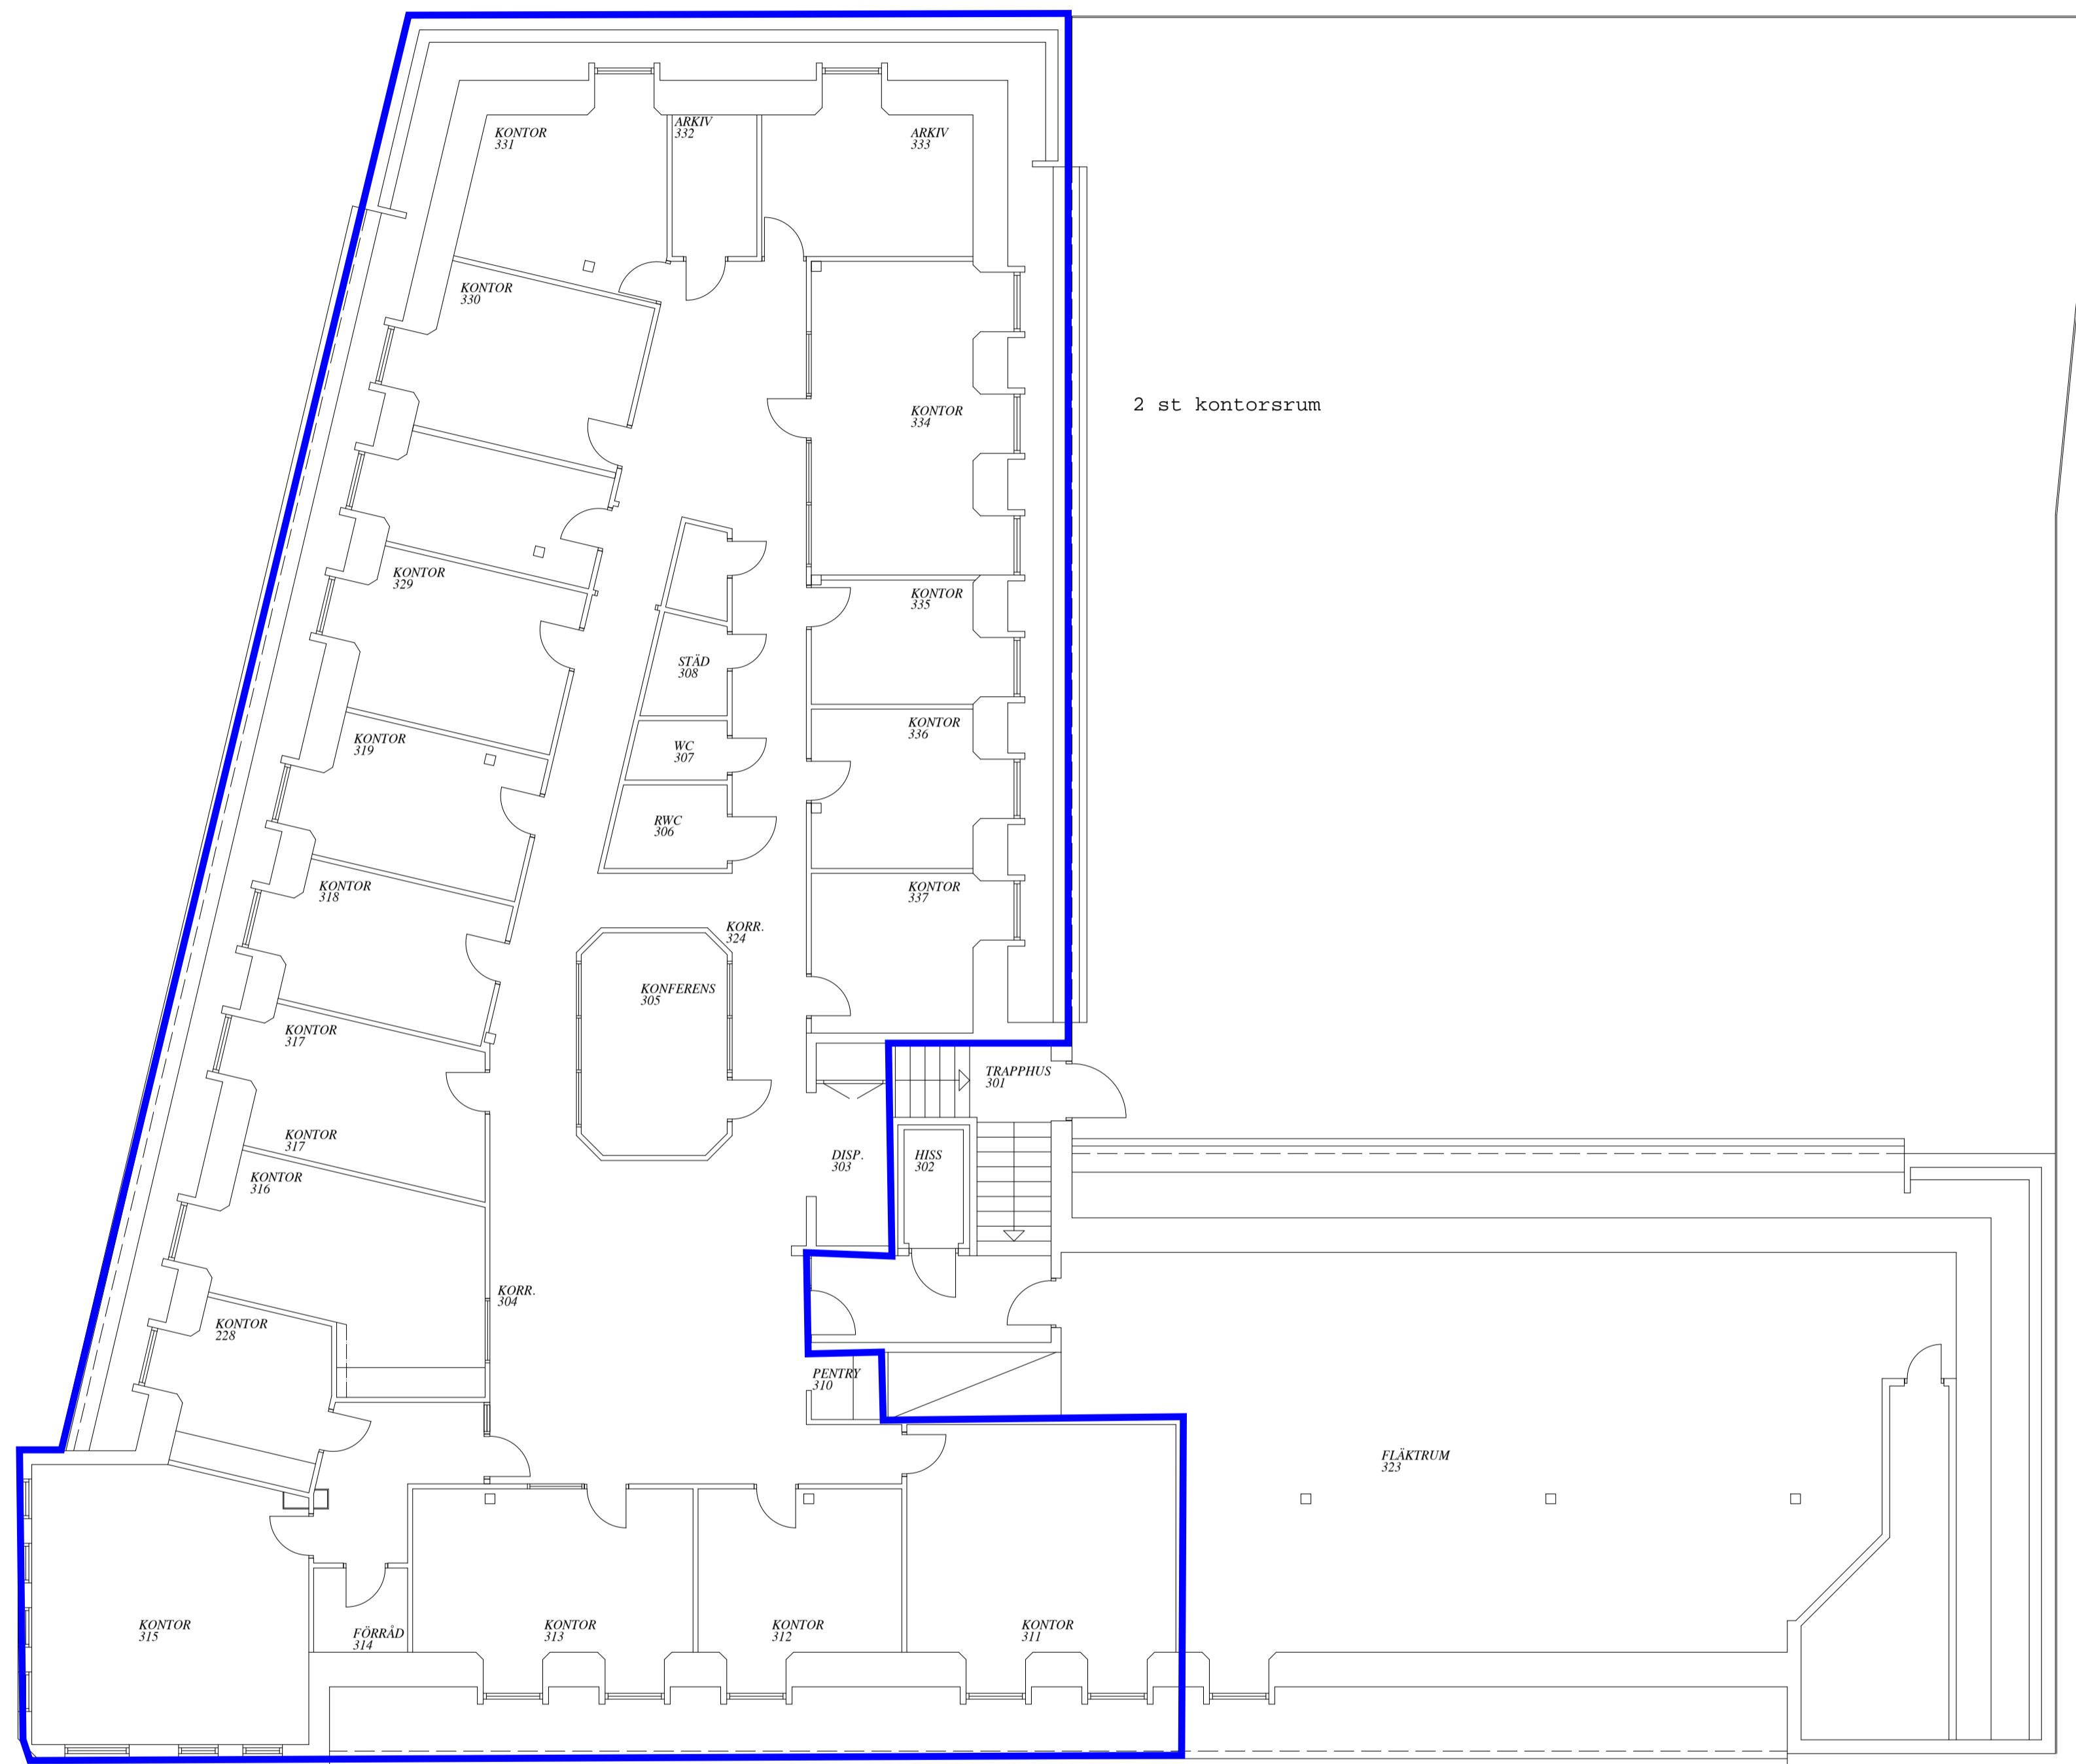

- 630701-A40-P04
- 630701-A40-P03
- 630701-A40-P02
- 630701-A40-P01

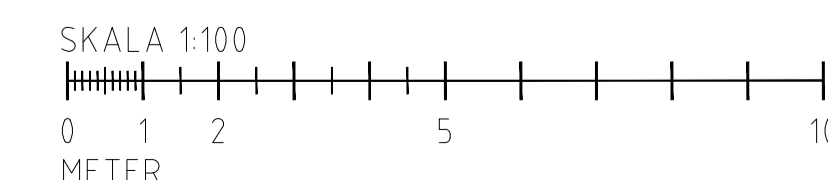

RELATIONSHANDLING

**Diös** BOX 188  
831 22 ÖSTERSUND  
0770-33 22 00

PROJEKTNAMN OCH NUMMER  
**FIRE SAFETY NORDIC**  
Välj: 010-33 00 323 info@fsn.se www.fsn.se

ARBETSNUMMER  
RITAD AV: J. LÖFGREN  
HANDLAGGARE: L. FRANSSON  
DATUM: 2002-03-08  
SKALA: A1 1:100  
A3 1:200

REV.	ANT.	REV. PLAN/ÖNING	REVIDEREN AVSER	SKÖP	DATUM
					2020-01-01

FASTIGHET: 6307, STRANDEN 19:6  
ADRESS: MORA

PLAN 4  
2 TR.  
ÖVERSIKT  
PLANRITNING  
RITNINGSGRUPP: 630701-A40-1-0400