


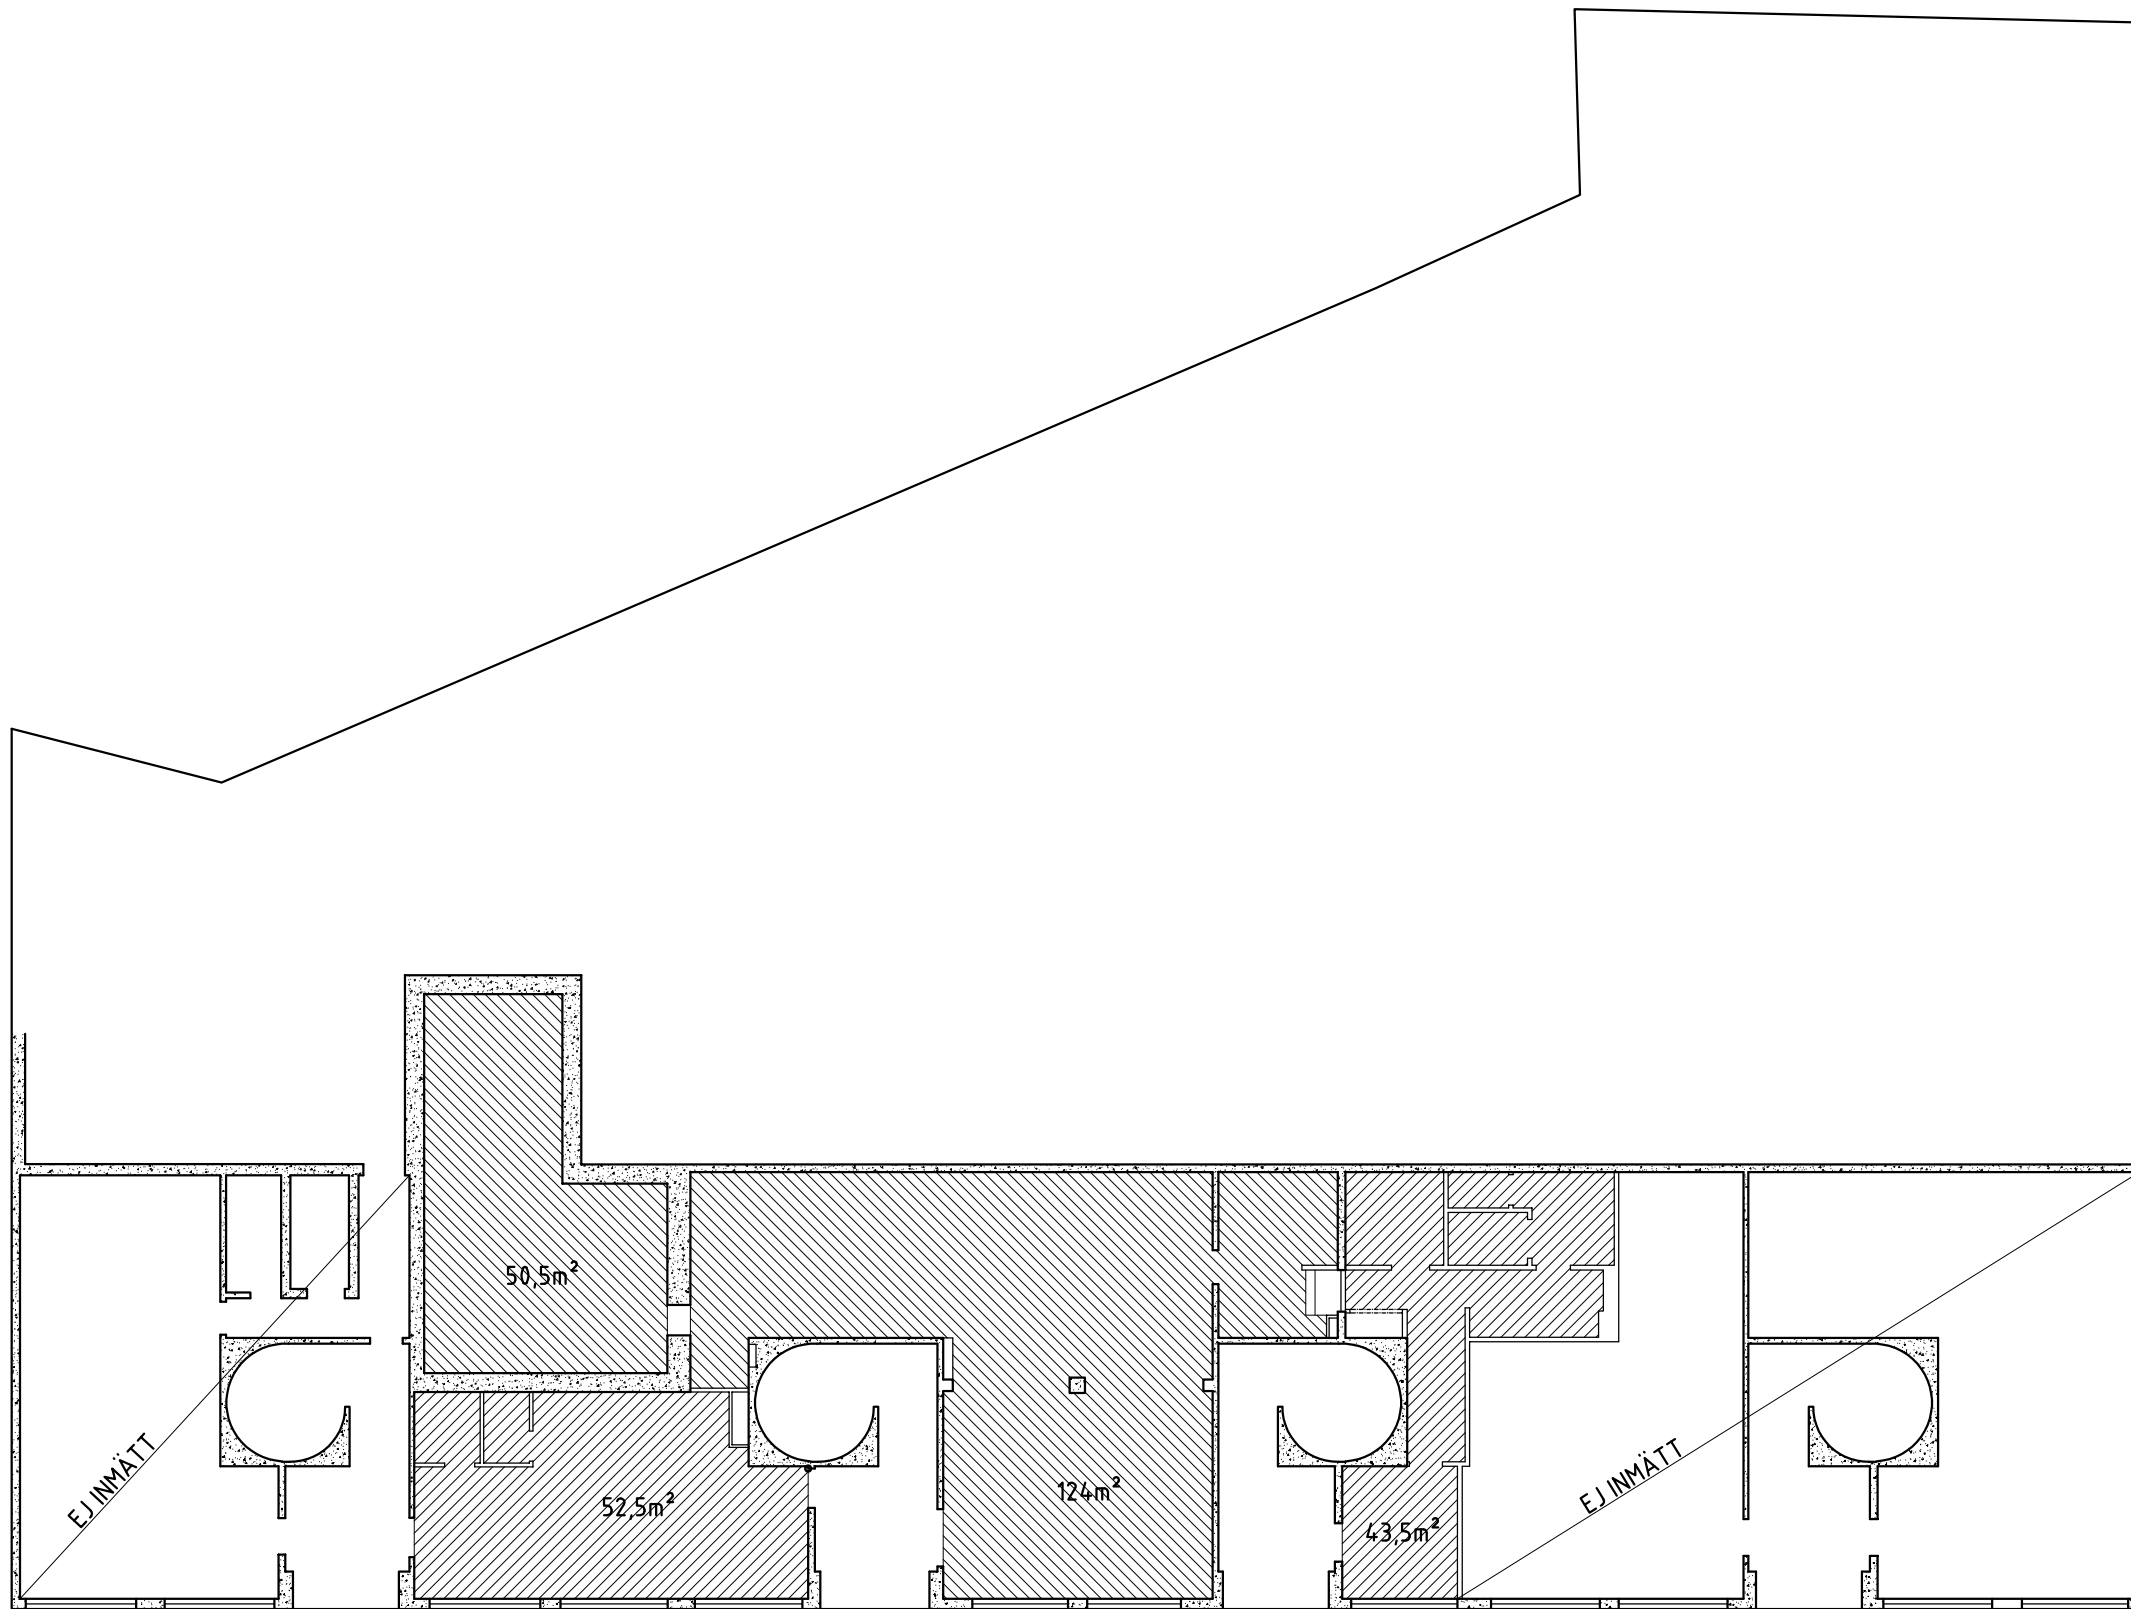

ÖVERSIKTSPLAN 1:200

BET	ANT	ÄNDRINGEN AVSER	DATUM	SIGN
RELATIONSHANDLING				
KONSTRUKTIONER				
UPPDRAG NR		RITAD/KONSTR AV	HANDLÄGGARE	
2023-055		TE	TE	
DATUM		ANSVARIG		
2023-06-02				
KV. REPSLAGAREN 17, VAXHOLM				
LOKALER				
PLANRITNING				
SKALA	HALVSKALA	NUMMER	BET	
1:200		A1		