



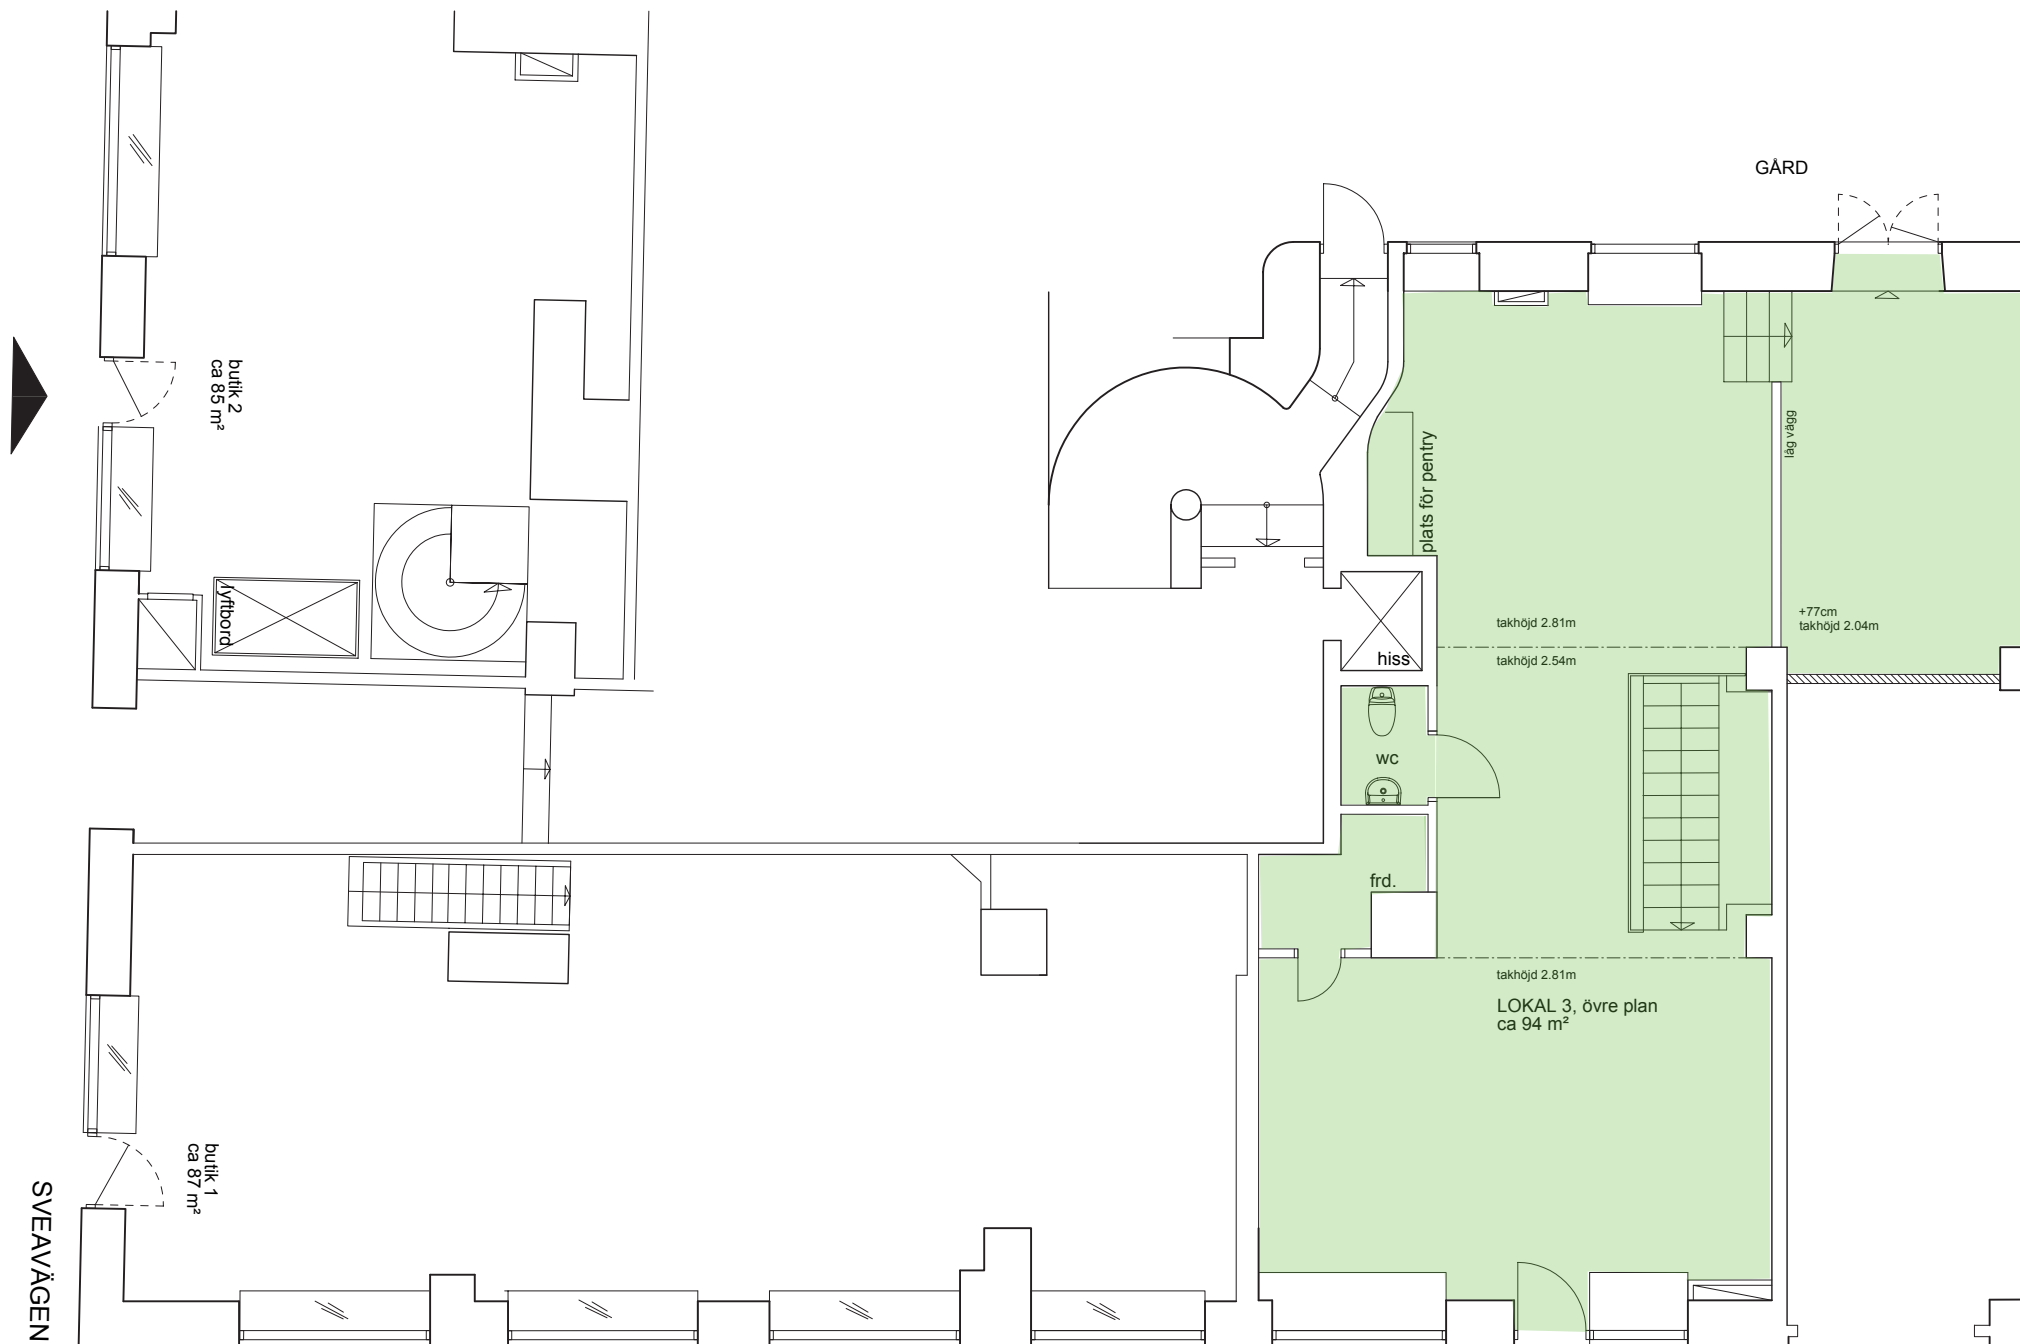

kv Munin 28
butikslokal 3, entréplan
relationsritning 151111

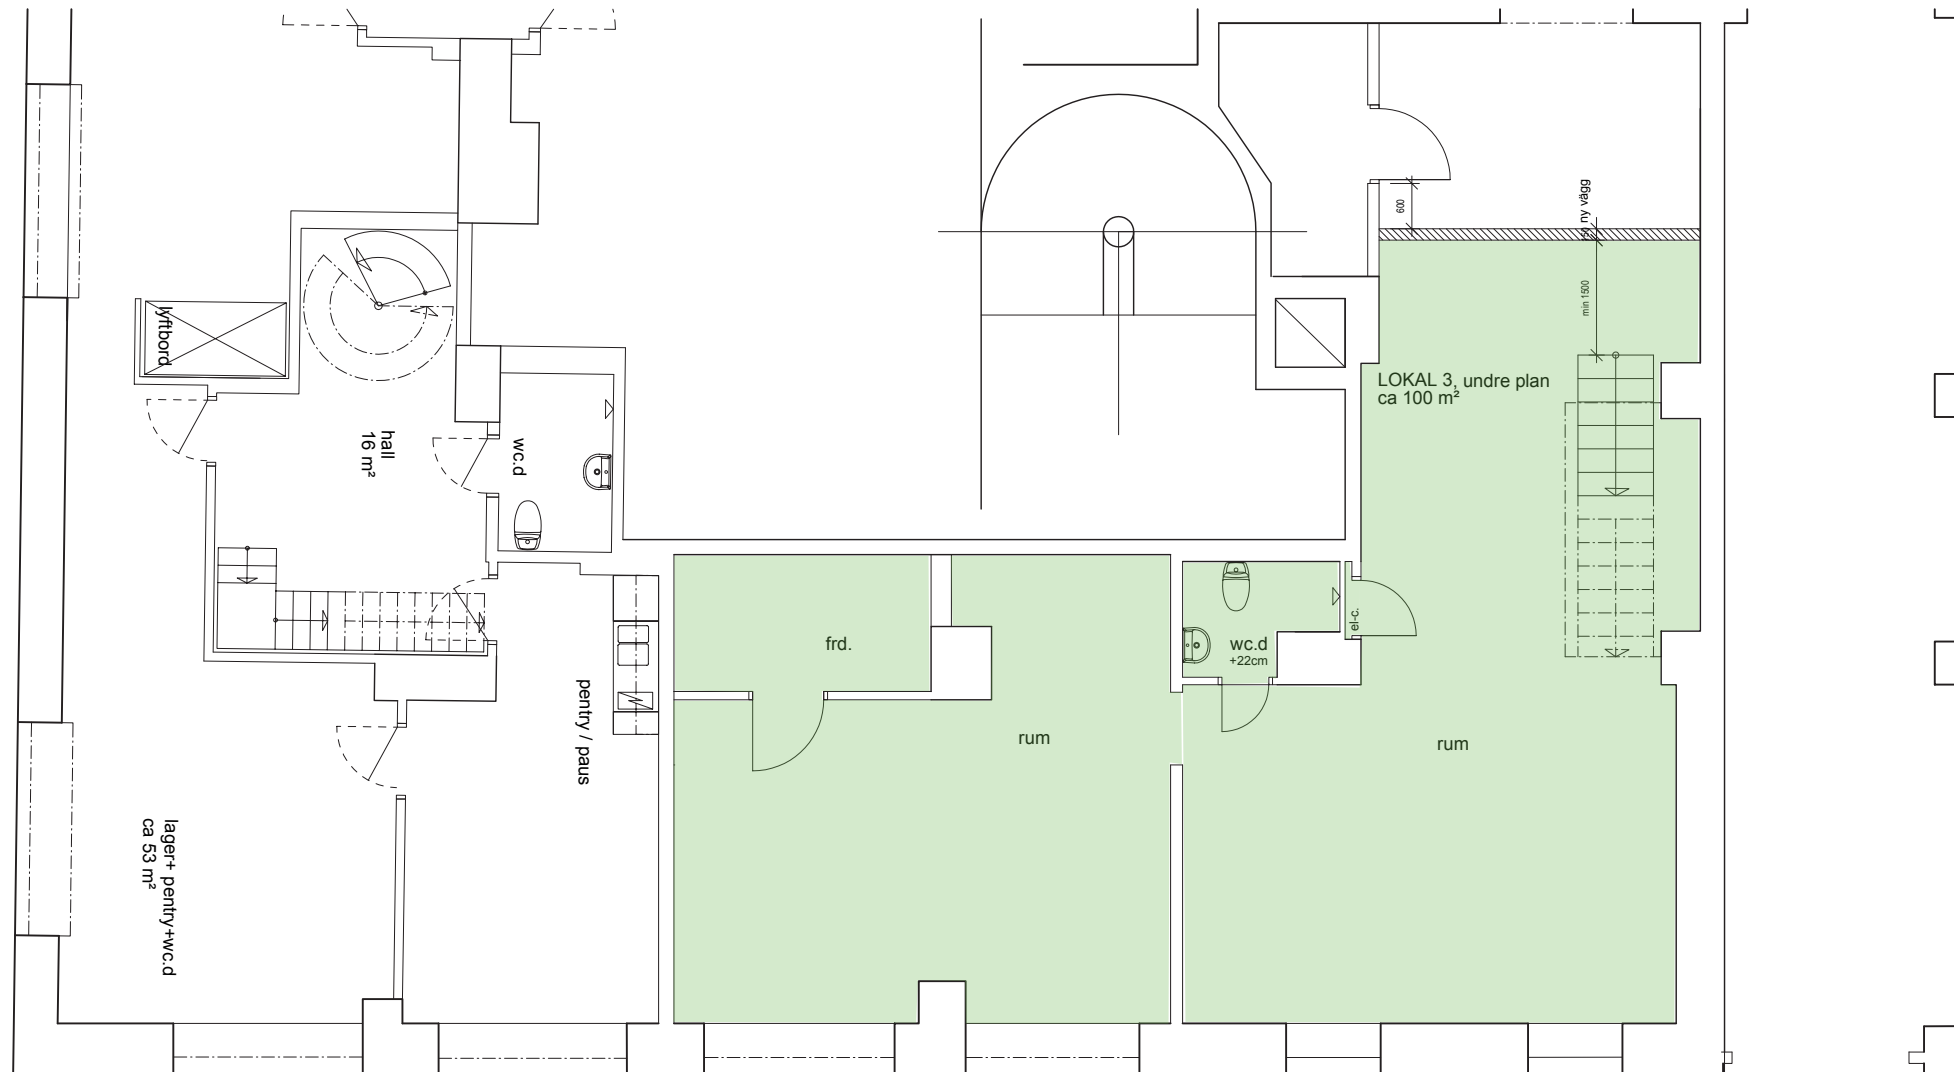

kv Munin 28
butikslokal, källarplan
relationsritning 151111