

AREA, VOLYM
BTA 14 461 m²
BTV 57123 m³

FÖRKLARINGAR

--- RUMSBEGRENSNINGSLINJE
--- LÄGHEITSGRÄNS
--- INGÅR EJ I BRUKSAREAN



RUMSNUMRERING

BEFINTLIGA RUMSNUMMER HAR ANVÄNTS
I DEL 2 HAR SIFFRA FÖR DEL LAGTS TILL
Ex 1312
1xxx = DEL AV HUS, DEL 1
x3xx = PLAN, PLAN 03
xx12 = LÖPNUMMER

LOKAL (6 st schakt)
0103-10
BRA 80 m²

LOKAL
0103-02
BRA 770 0 m²

LOKAL
0103-01
BRA 479 1 m²

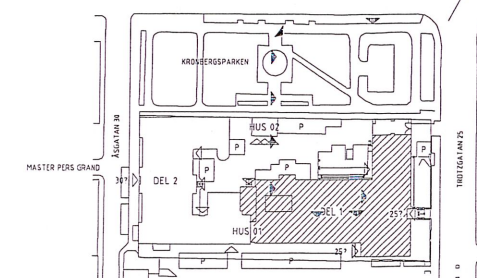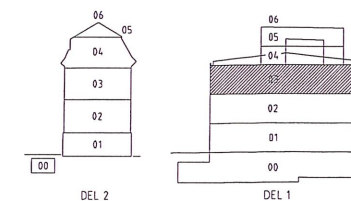

RELATIONSHANDLING



MASMÄSTAREN FASTIGHETER AB
Åsgatan 30, Falun
Box 1005, 791 10 Falun
Tel 023 - 70 46 40

POSTEN 6, FALUN
HUS 01 DEL 1
PLAN 03 (2 TR) +120 72
PLANRITNING LÄGENHETER
SKALA A1: 1:100 SKALA A3: 1:200

OPPRÄG NUMMER	BLAD	KONSTR	HANDLAGARE	PROJEKT	REVISOR
08 02 07	MG	IAP		3230	
DATUM	ANSVARIG	REVISOR	PROJEKT	REVISOR	REV
08 02 07			3230	A-48-11-01031	

0 1 2 3 4 5 10 15 METER

BET	ANT	ANDRÄNEN AVSE	DATUM	SIGN