
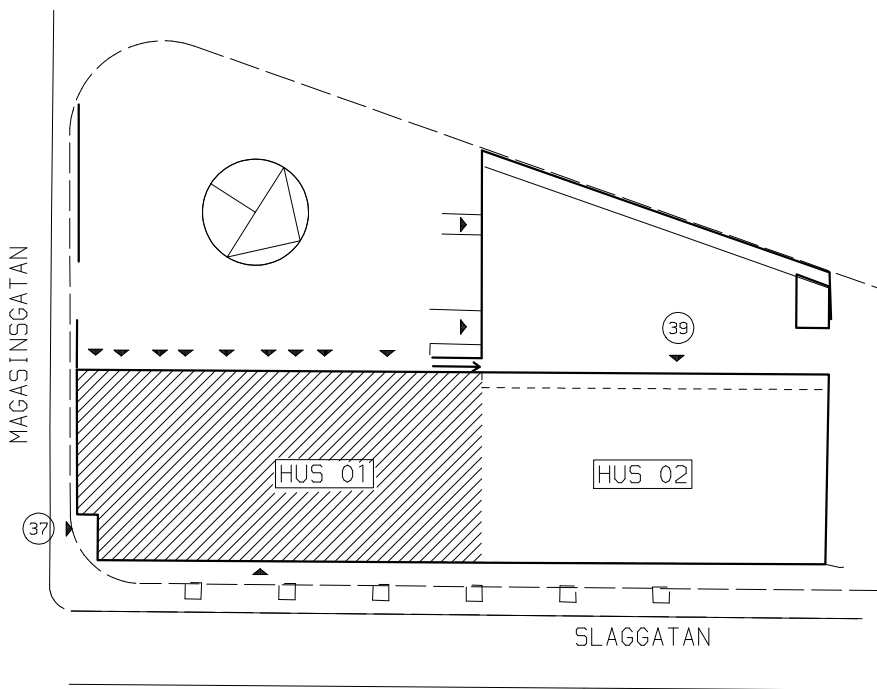
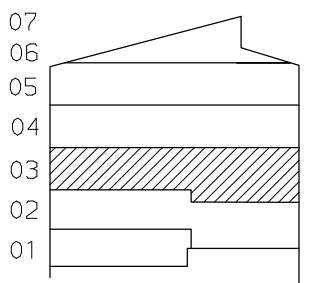


AREA, VOLYM

BTA	537	m ²
BTV	1450	m ³

FÖRKLARINGAR

 RUMSAVGGRÄNS-
NINGSLINJE
 LÄGENHETSGRÄNS
 INGÅR EJ I
BRUKSAREA

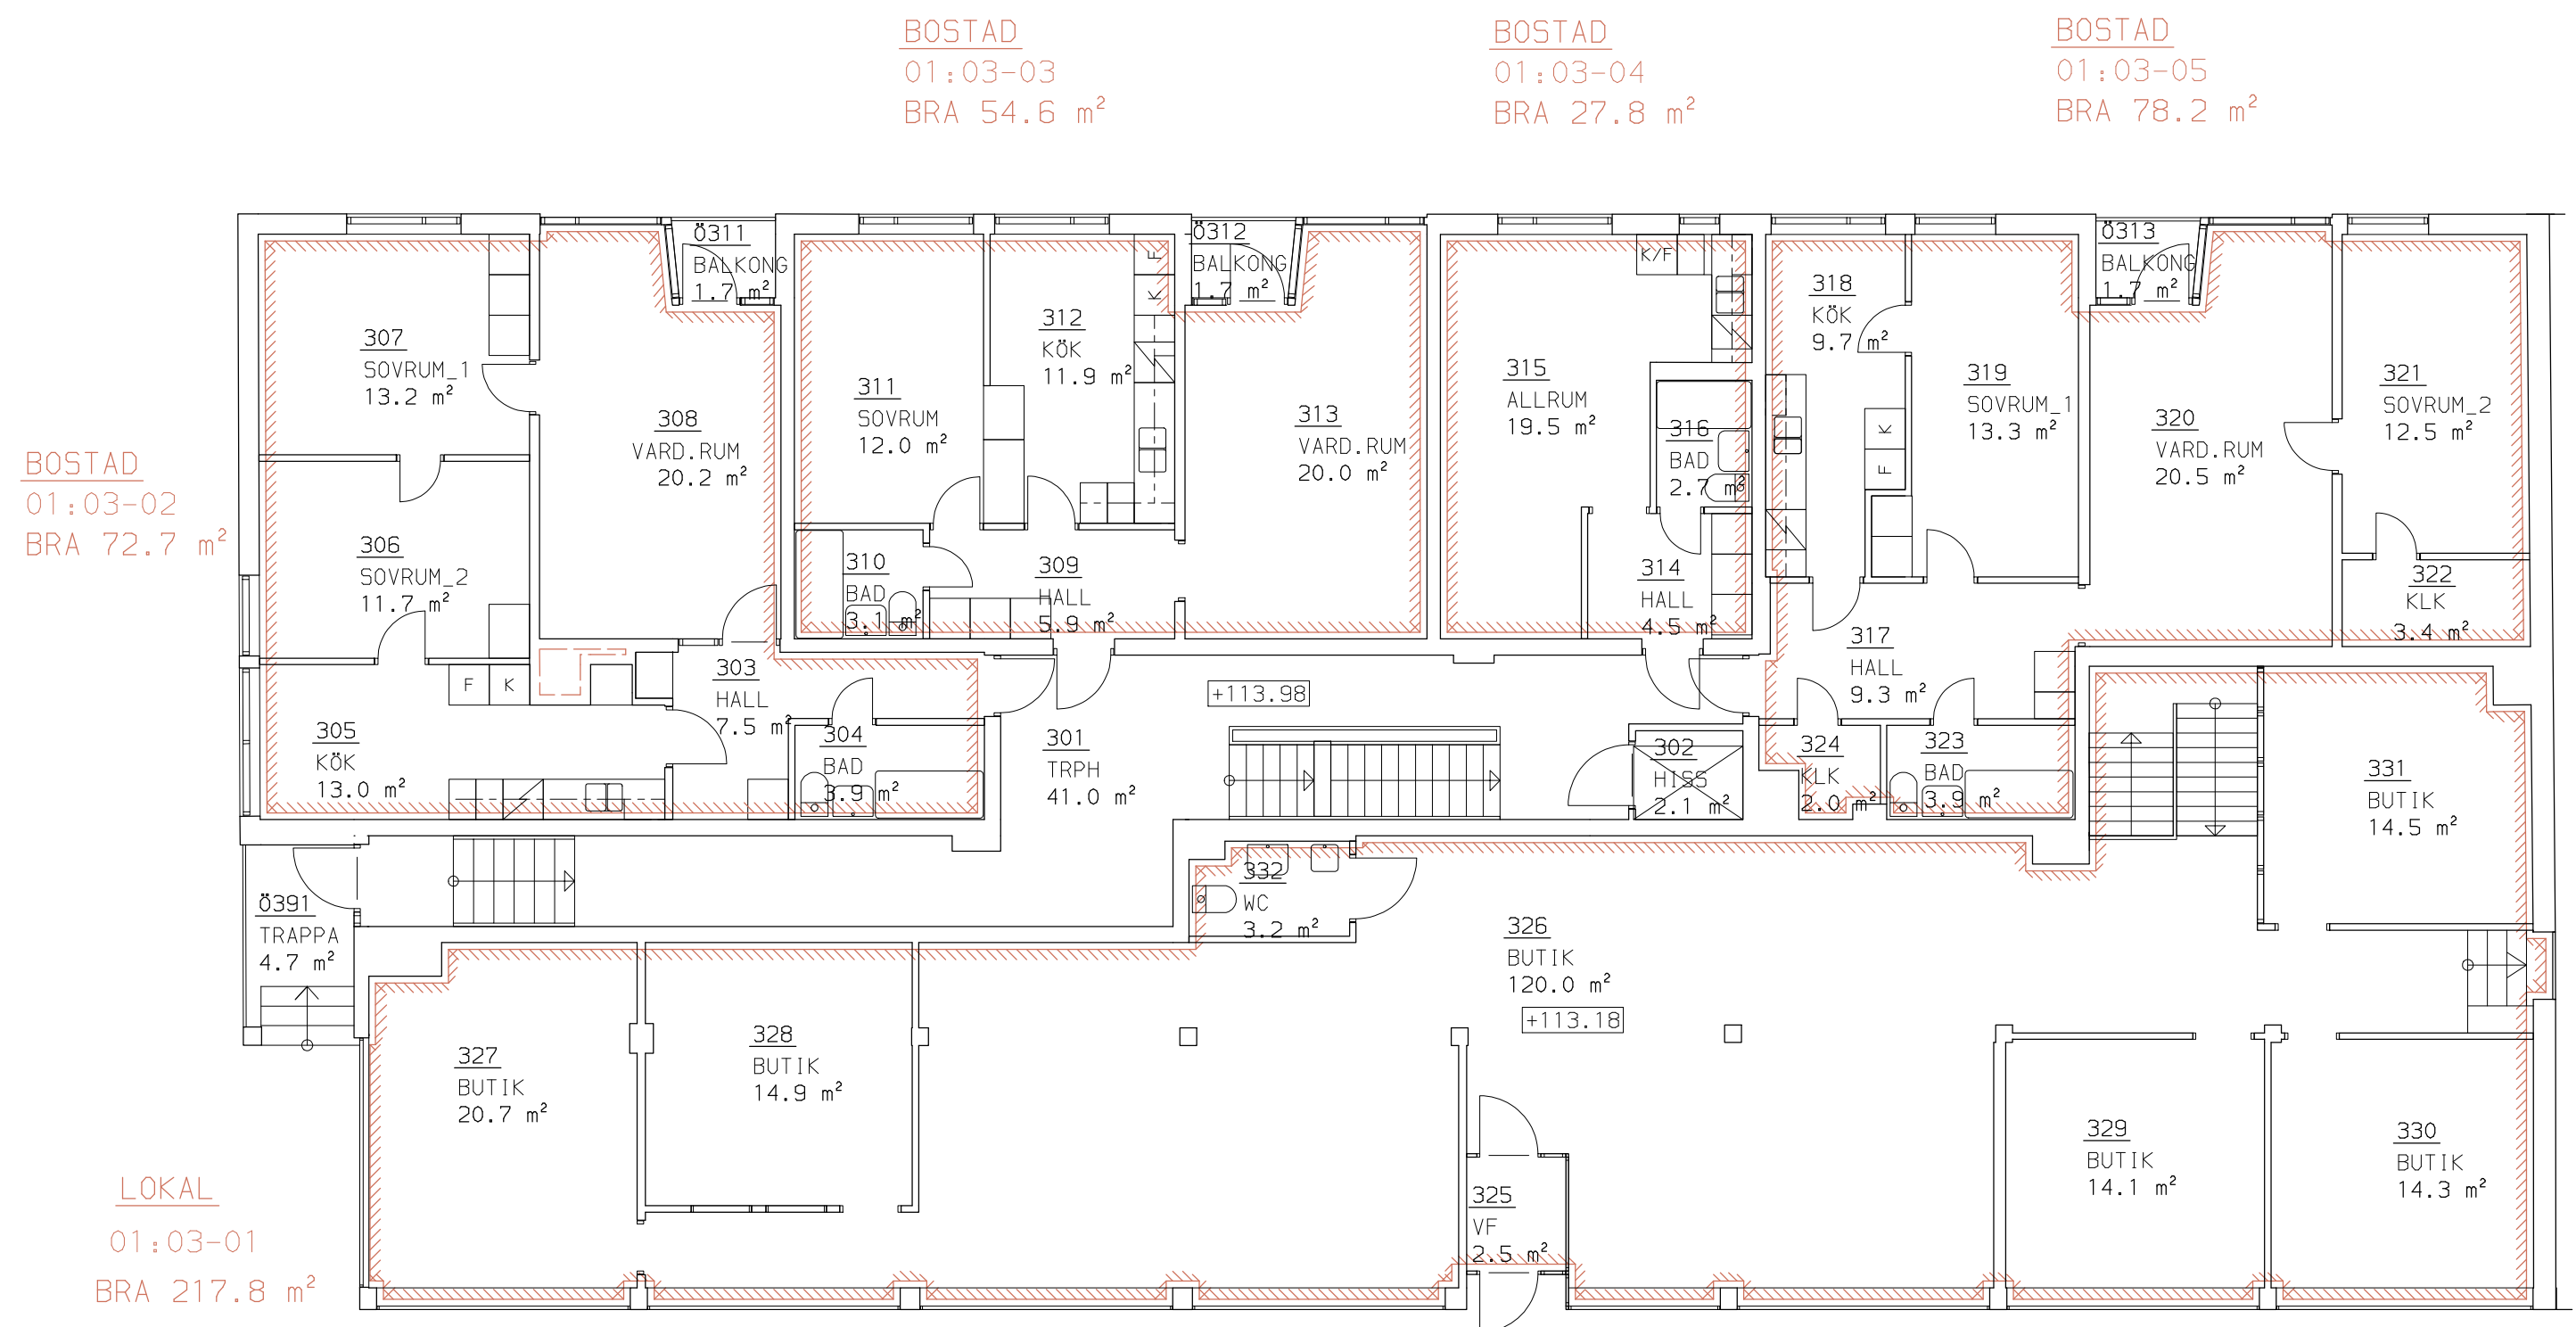

RELATIONSHANDLING				 MÅSTASÅREN FASTIGHETER AB Åsgatan 30, Falun Box 1005, 791 10 Falun Tel 023 - 70 46 40	
RELATIONSGRNING UPPRÄTTAD AV Ljustech Konsult AB TEL 0651-16025 FAX 0651-13809 www.ljustech.se				KRONÖBRÄNNERIET 4, FALUN HUS 01 PLAN 03 PLANRITNING LÄGENHETER ORG.FORM. A: 1:100 SKALA 1:100	
UPPDRAGSNUMMER 07058					
RITAD KONSTR HANDLSSÄDARE ESG ESG ESG					
DATUM 08.03.17				PROJEKT 1207	
ANSVARS 				RITNINGNUMMER A-48-11-01031	
				RAY .	