



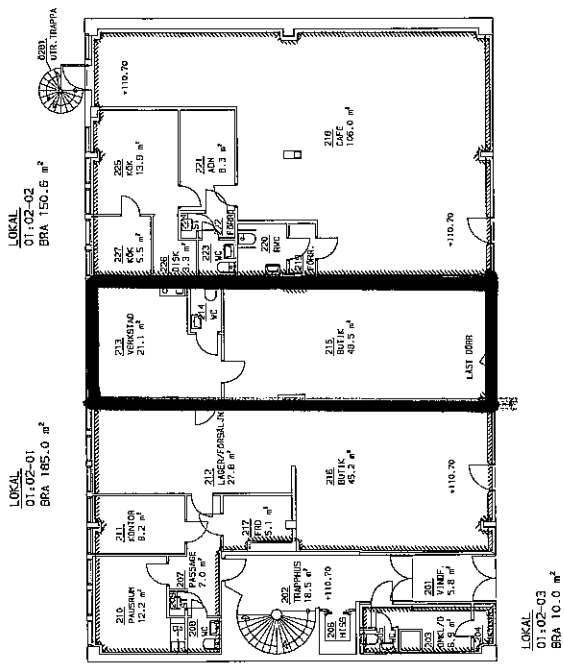

AREA, VOLYM
BTA 400 m²
BTV 1344,0 m³

FÖRKLÄRNINGAR
LÄNINGSGRÄNS
INRIK E J BRÄNSLEHÄLL

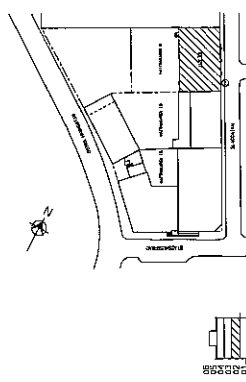

RELATIONSHANDLING		BASKÅSTADEN FASTIGHETER AB	
HUS 01		HATHAKAREN 9, FALUN	
PLAN 02 (BY)		+110.70	
PLANINTEG. FÖRSTÄLLNING		SKALA 1:100	
INNEST. APELOVIST		A-48-11-01021	