




AREA, VOLYM
ET4 822 m2
ETv XXXX m3

FÖRKLARINGAR

LAGENHETSGRÄNS
INGÅR EJ I BRUKSAREAN

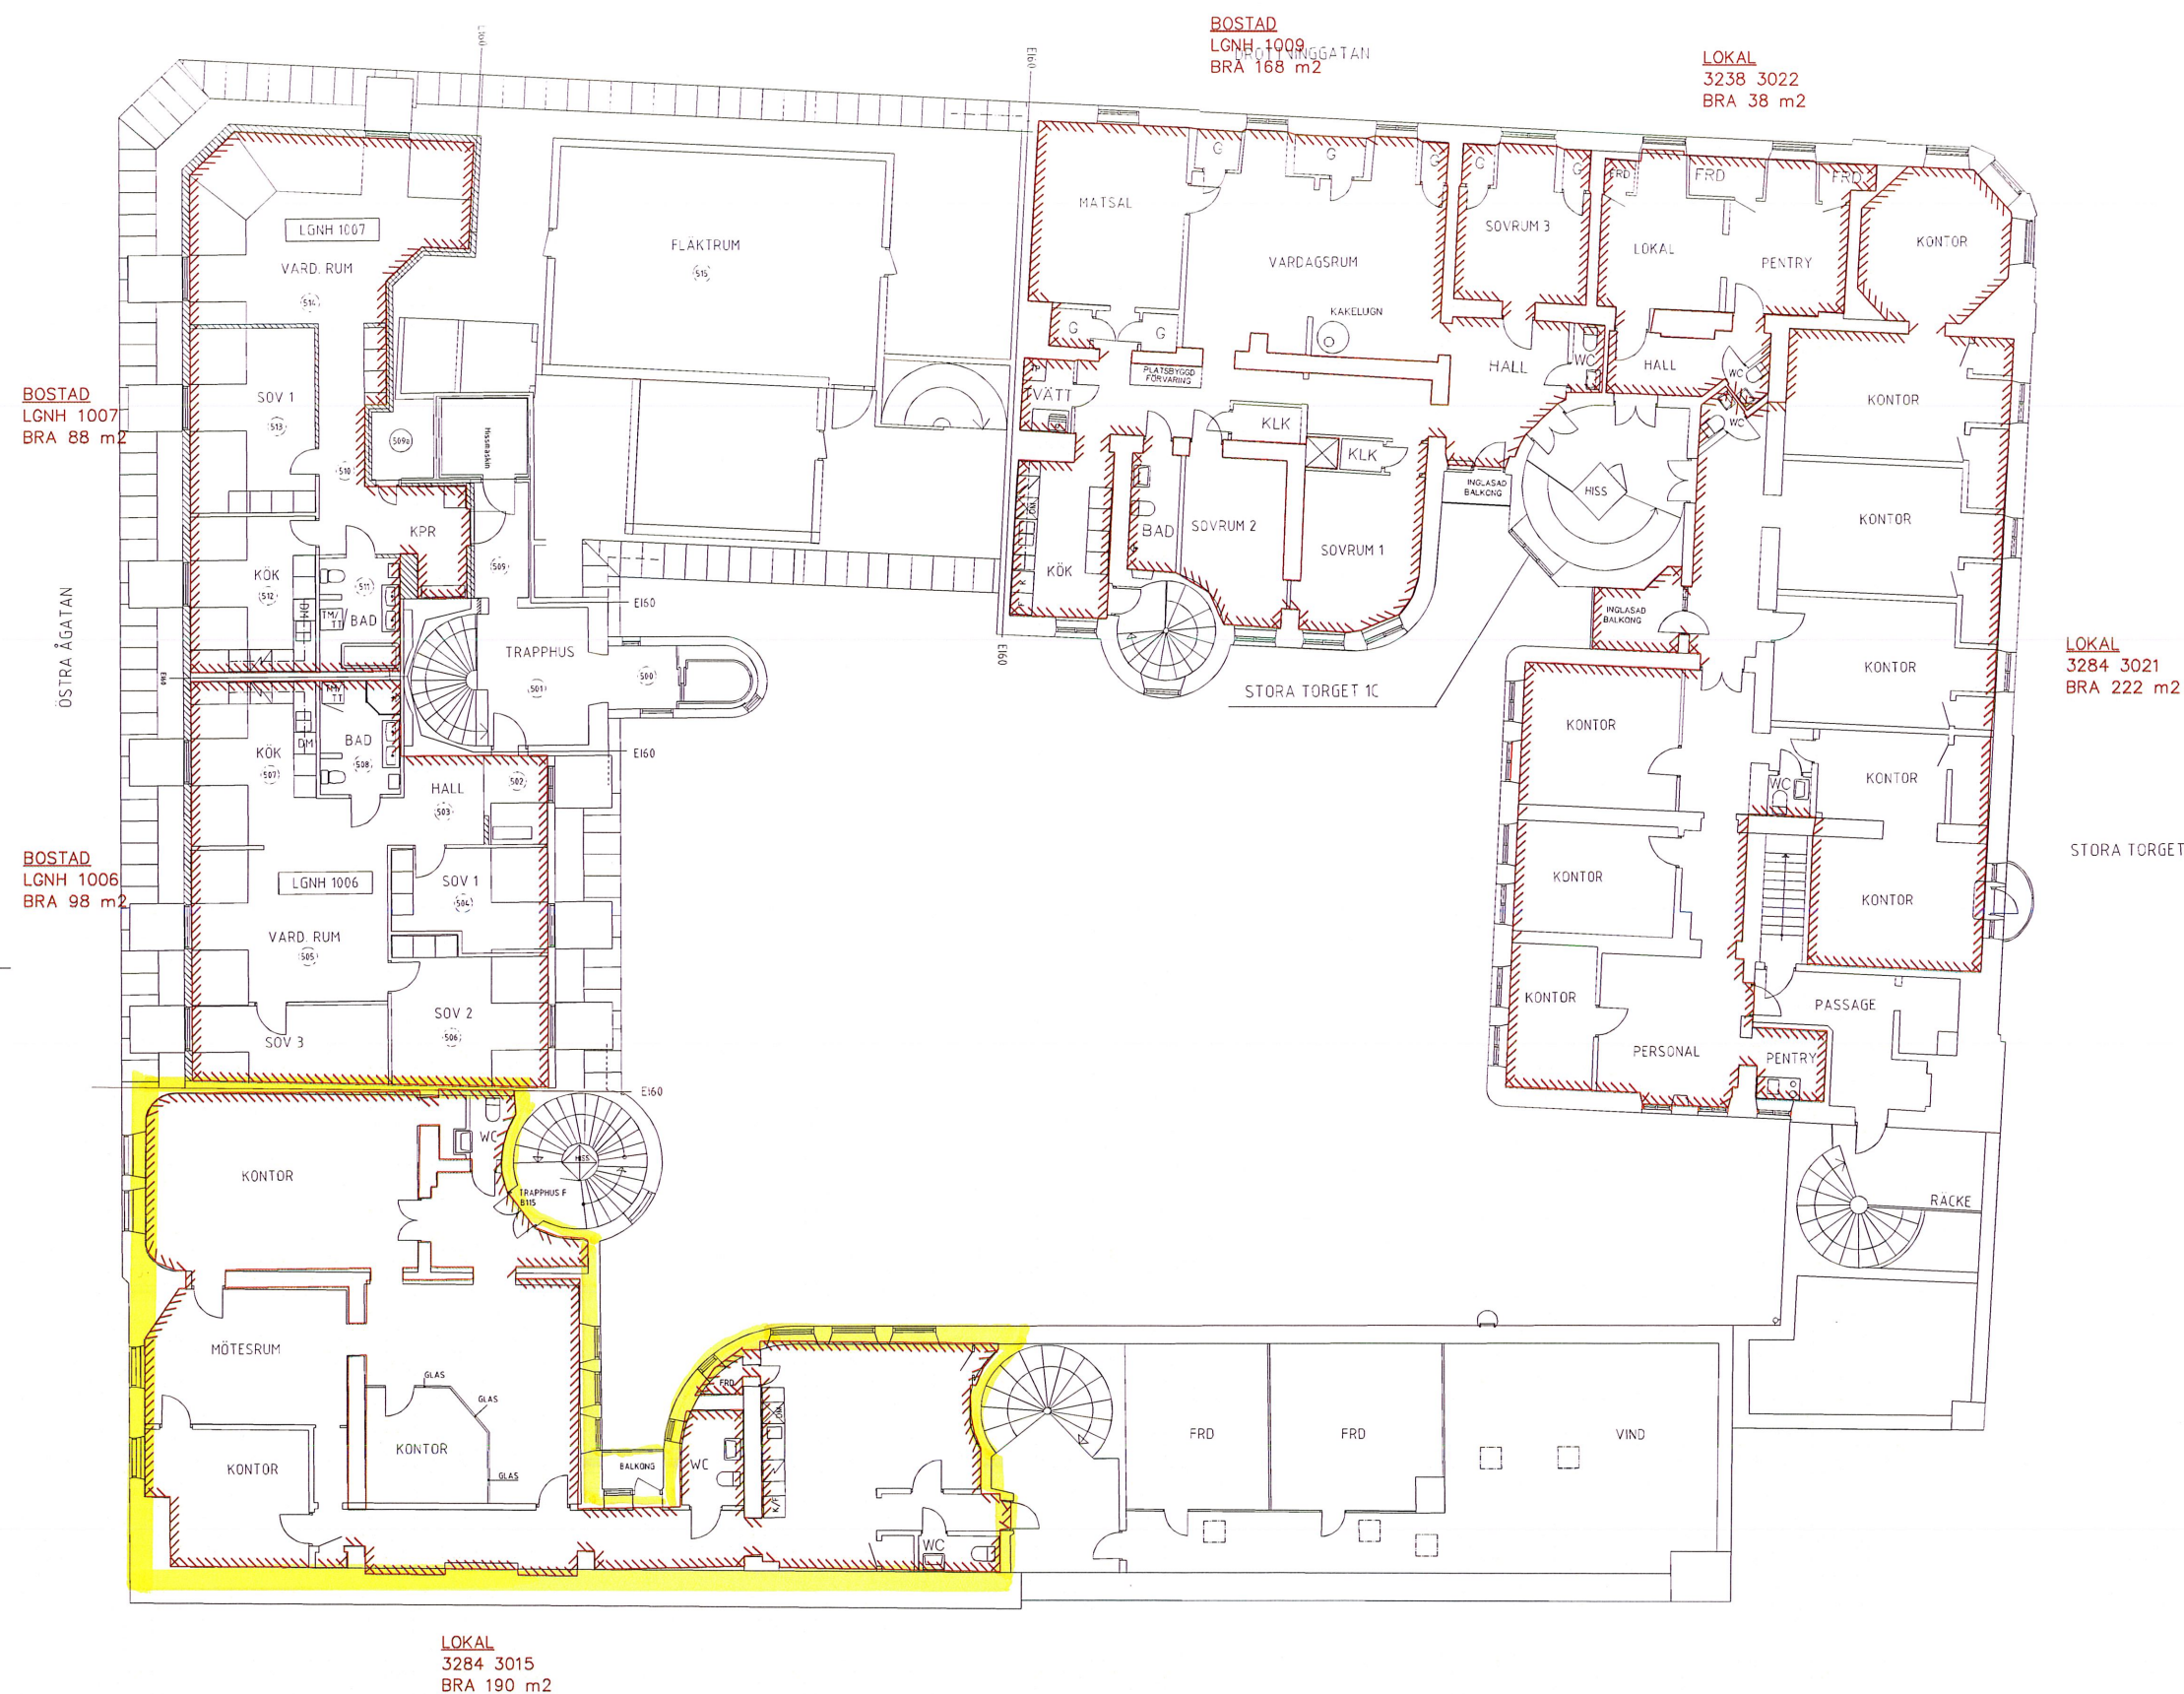

PLAN 07
PLAN 06
PLAN 05
PLAN 04
PLAN 03
PLAN 02
PLAN 01

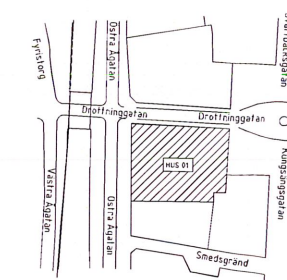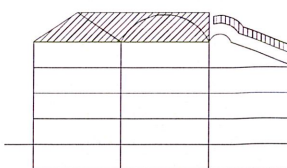

0 1 2 5 10 METER
SKALA 1:100

RELATIONSHANDLING						MASMÄSTAREN FASTIGHETER AB	
A	FOLKE BJÖRKMAN TEL 018-102990 FAX 018-363820			Åsgatan 30, Falun			
A	SWECO SVERIGE AB TEL 08-695 60 00 FAX -			Box 1005, 791 10 Falun Tel 023 - 70 46 40			
				DRAGARBRUNN 22:1, UPPSALA			
				HUS 01			
				PLAN 06 (4 TR)			
				PLANRITNING LÄGENHETER			
UPPDRAGSNUMMER		REDA	KONSTR	HANDLEDARE		SKALA A1: 1:100 SKALA A3: 1:200	
-		TL/TL		TL			
DATUM		ANSVARIG		PROJEKT		REV	
20211121		-		3284		A--48-11-01060	