


AREA, VOLYM  
BTA 1164 m<sup>2</sup>  
BTV 4074.0 m<sup>3</sup>

FÖRKLARINGAR




- LÄGENHETSGRÄNS
- INGÅR EJ I BRUKSAREAN

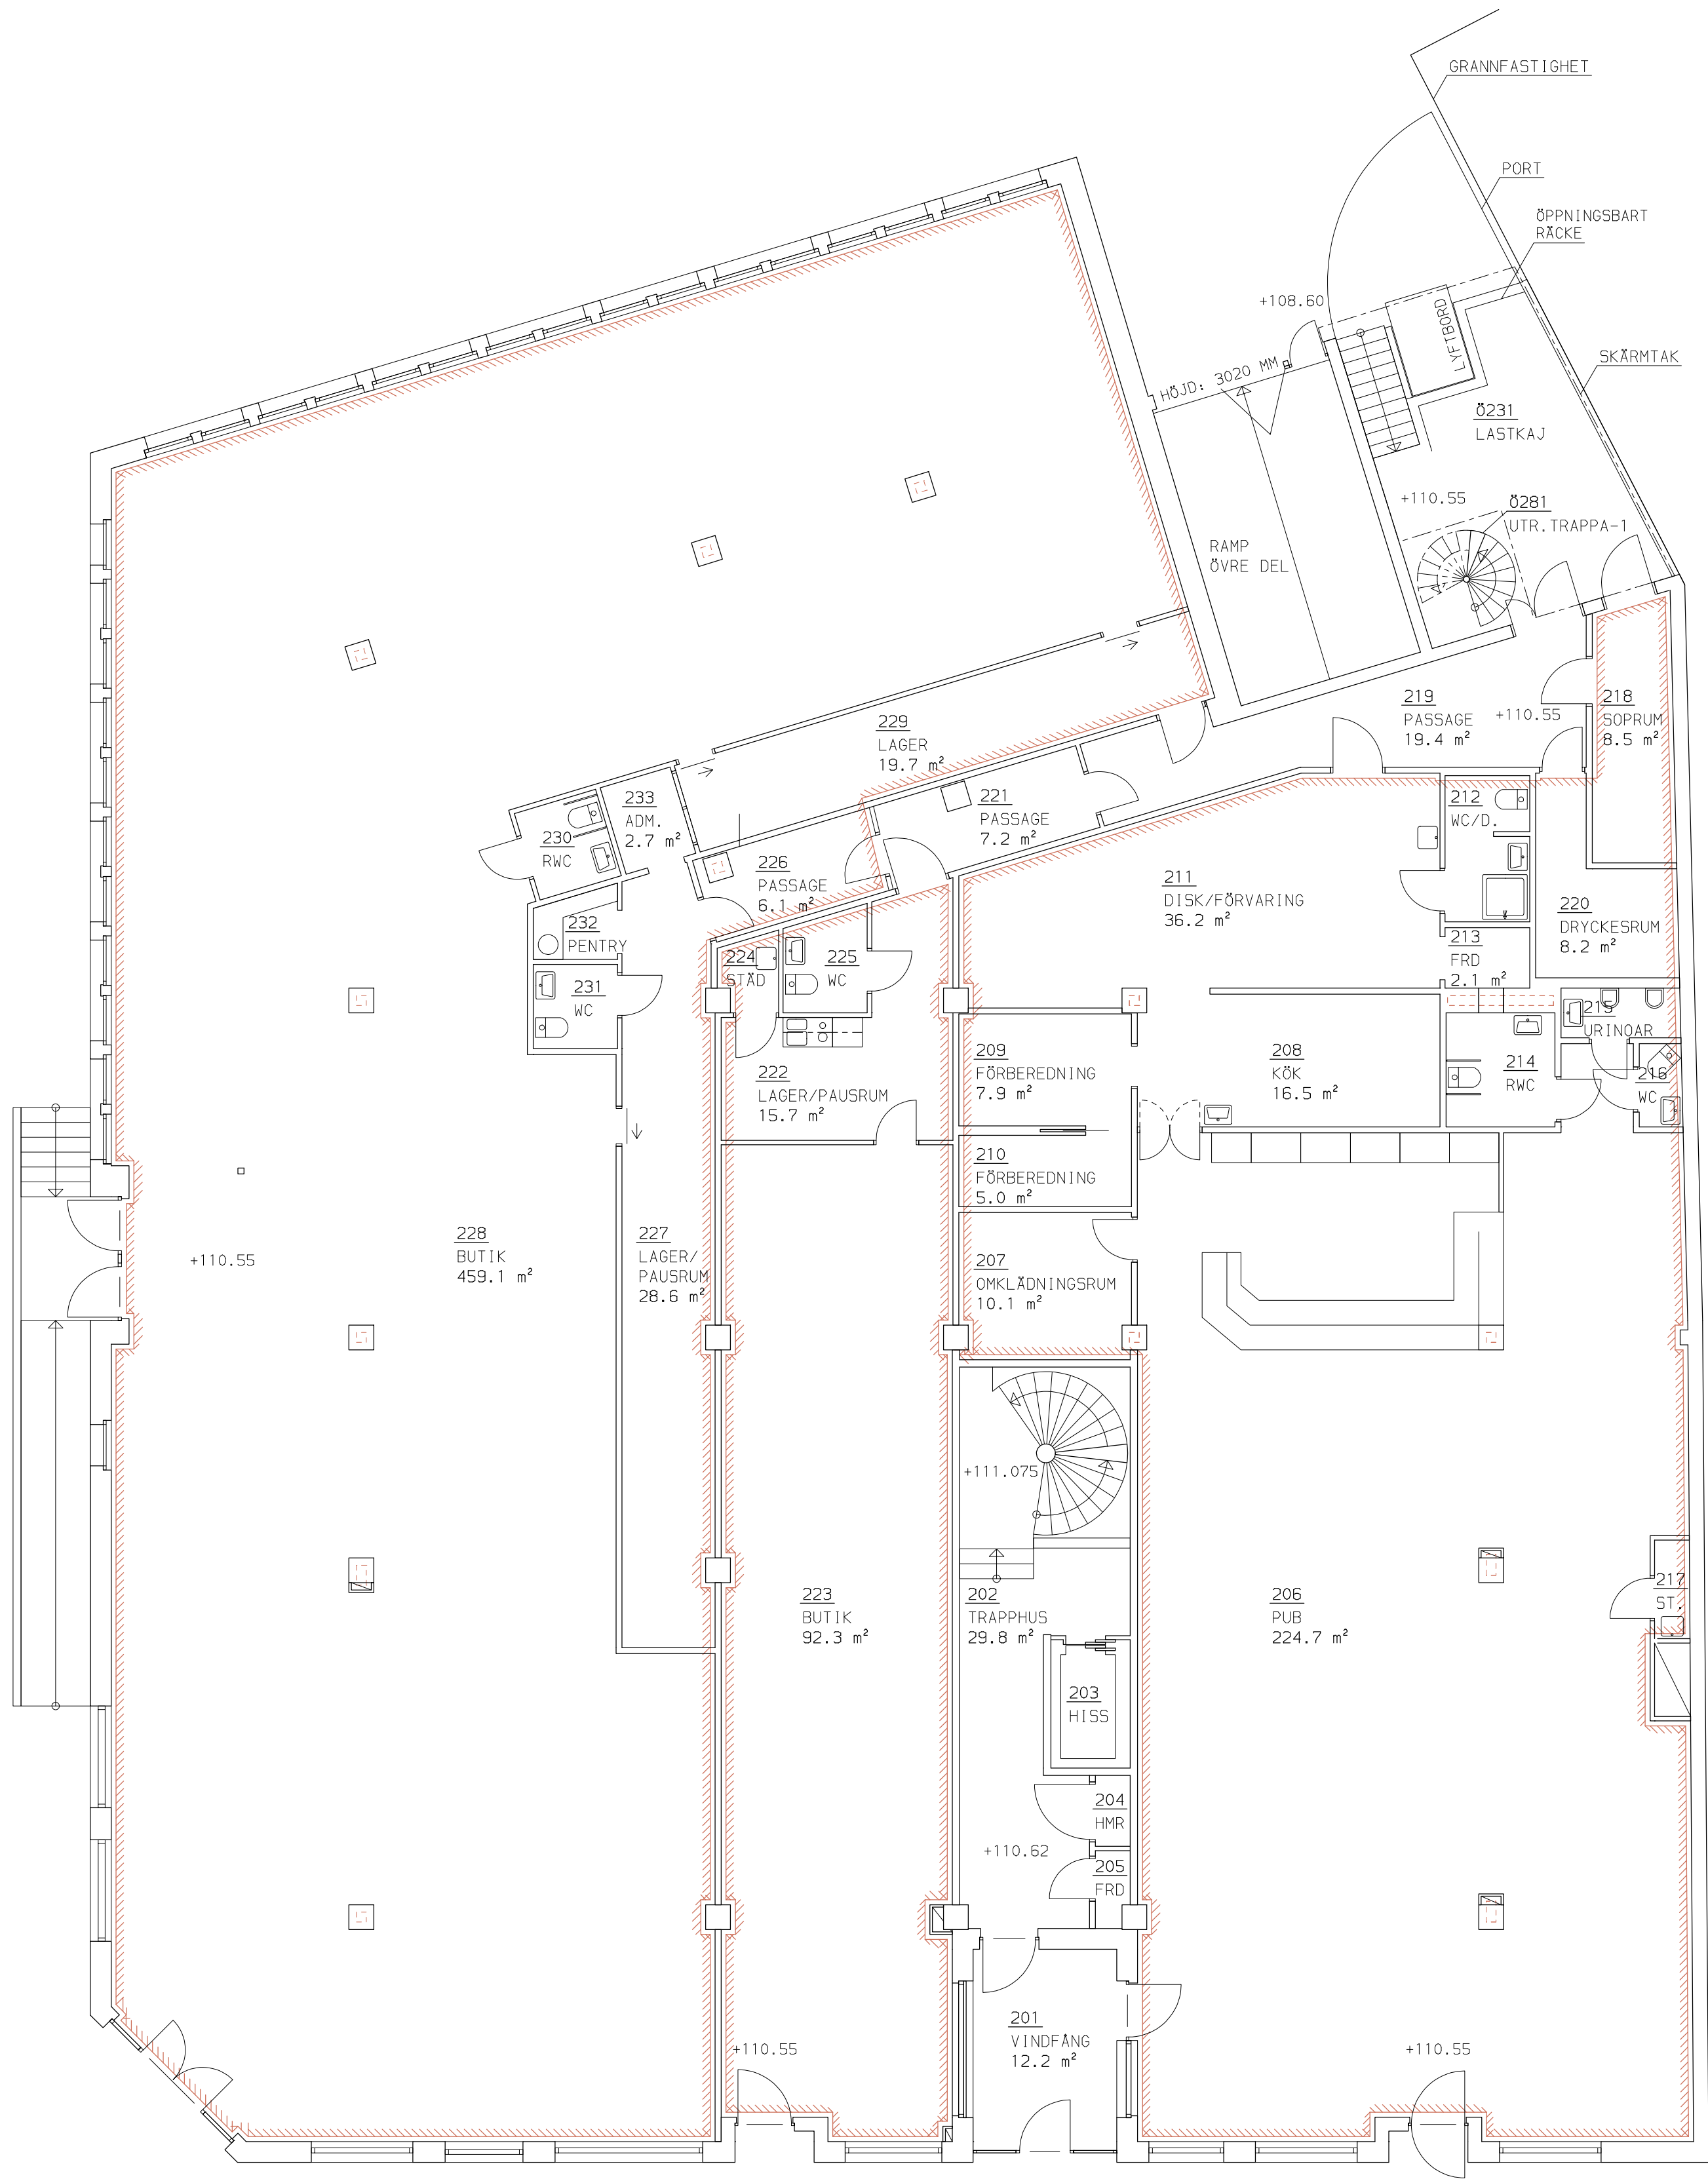

LOKAL  
01:02-01  
BRA 531.8 m<sup>2</sup>

LOKAL  
01:02-02  
BRA 114.0 m<sup>2</sup>

LOKAL  
01:02-03  
BRA 343.8 m<sup>2</sup>

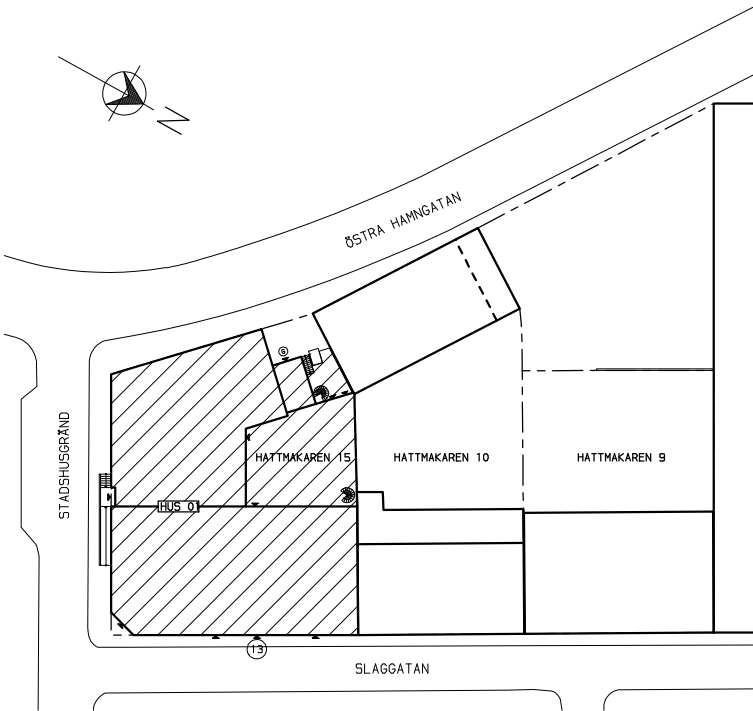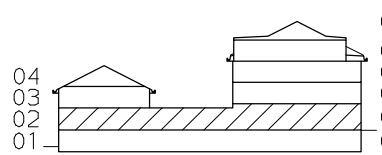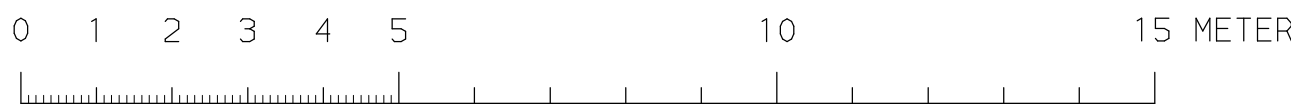

|                                                                                               |          |                                       |             |                                                                                         |               |                            |          |
|-----------------------------------------------------------------------------------------------|----------|---------------------------------------|-------------|-----------------------------------------------------------------------------------------|---------------|----------------------------|----------|
| RELATIONSHANDLING                                                                             |          |                                       |             |    |               | MASMÄSTAREN FASTIGHETER AB |          |
| CADITMA  |          | TEL 08-558 02 660<br>FAX 08-731 00 99 |             | Åsgatan 30, Falun<br>Box 1005, 791 10 Falun<br>Tel 023 - 70 46 40<br>www.masmastaren.se |               |                            |          |
|                                                                                               |          |                                       |             | HATTMAKAREN 15, FALUN                                                                   |               |                            |          |
|                                                                                               |          |                                       |             | HUS 01                                                                                  |               |                            |          |
|                                                                                               |          |                                       |             | PLAN 02 (BV) +110.55                                                                    |               |                            |          |
|                                                                                               |          |                                       |             | PLANRITNING LÄGENHETER                                                                  |               |                            |          |
|                                                                                               |          |                                       |             | ORG.FORM. A1/1:100 SKALA 1:100                                                          |               |                            |          |
| UPPRÄS<br>NUMMER                                                                              | RITAD    | KONSTR                                | HANDLÄGGARE | PROJEKT                                                                                 | REVISOR       | ÄNDRINGEN AVSER            | DATUM    |
| .                                                                                             | NC       | .                                     | MA          | 3257                                                                                    | A-48-11-01021 | .                          | 15.06.02 |
| DATUM                                                                                         | ANSVARIG | INGERT APPELQVIST                     |             |                                                                                         |               |                            |          |

|     |     |                      |          |      |
|-----|-----|----------------------|----------|------|
| .   | .   | ÖPPNING BORT/NY DISK | 15.06.02 | ESG  |
| BET | ANT | ÄNDRINGEN AVSER      | DATUM    | 910N |