


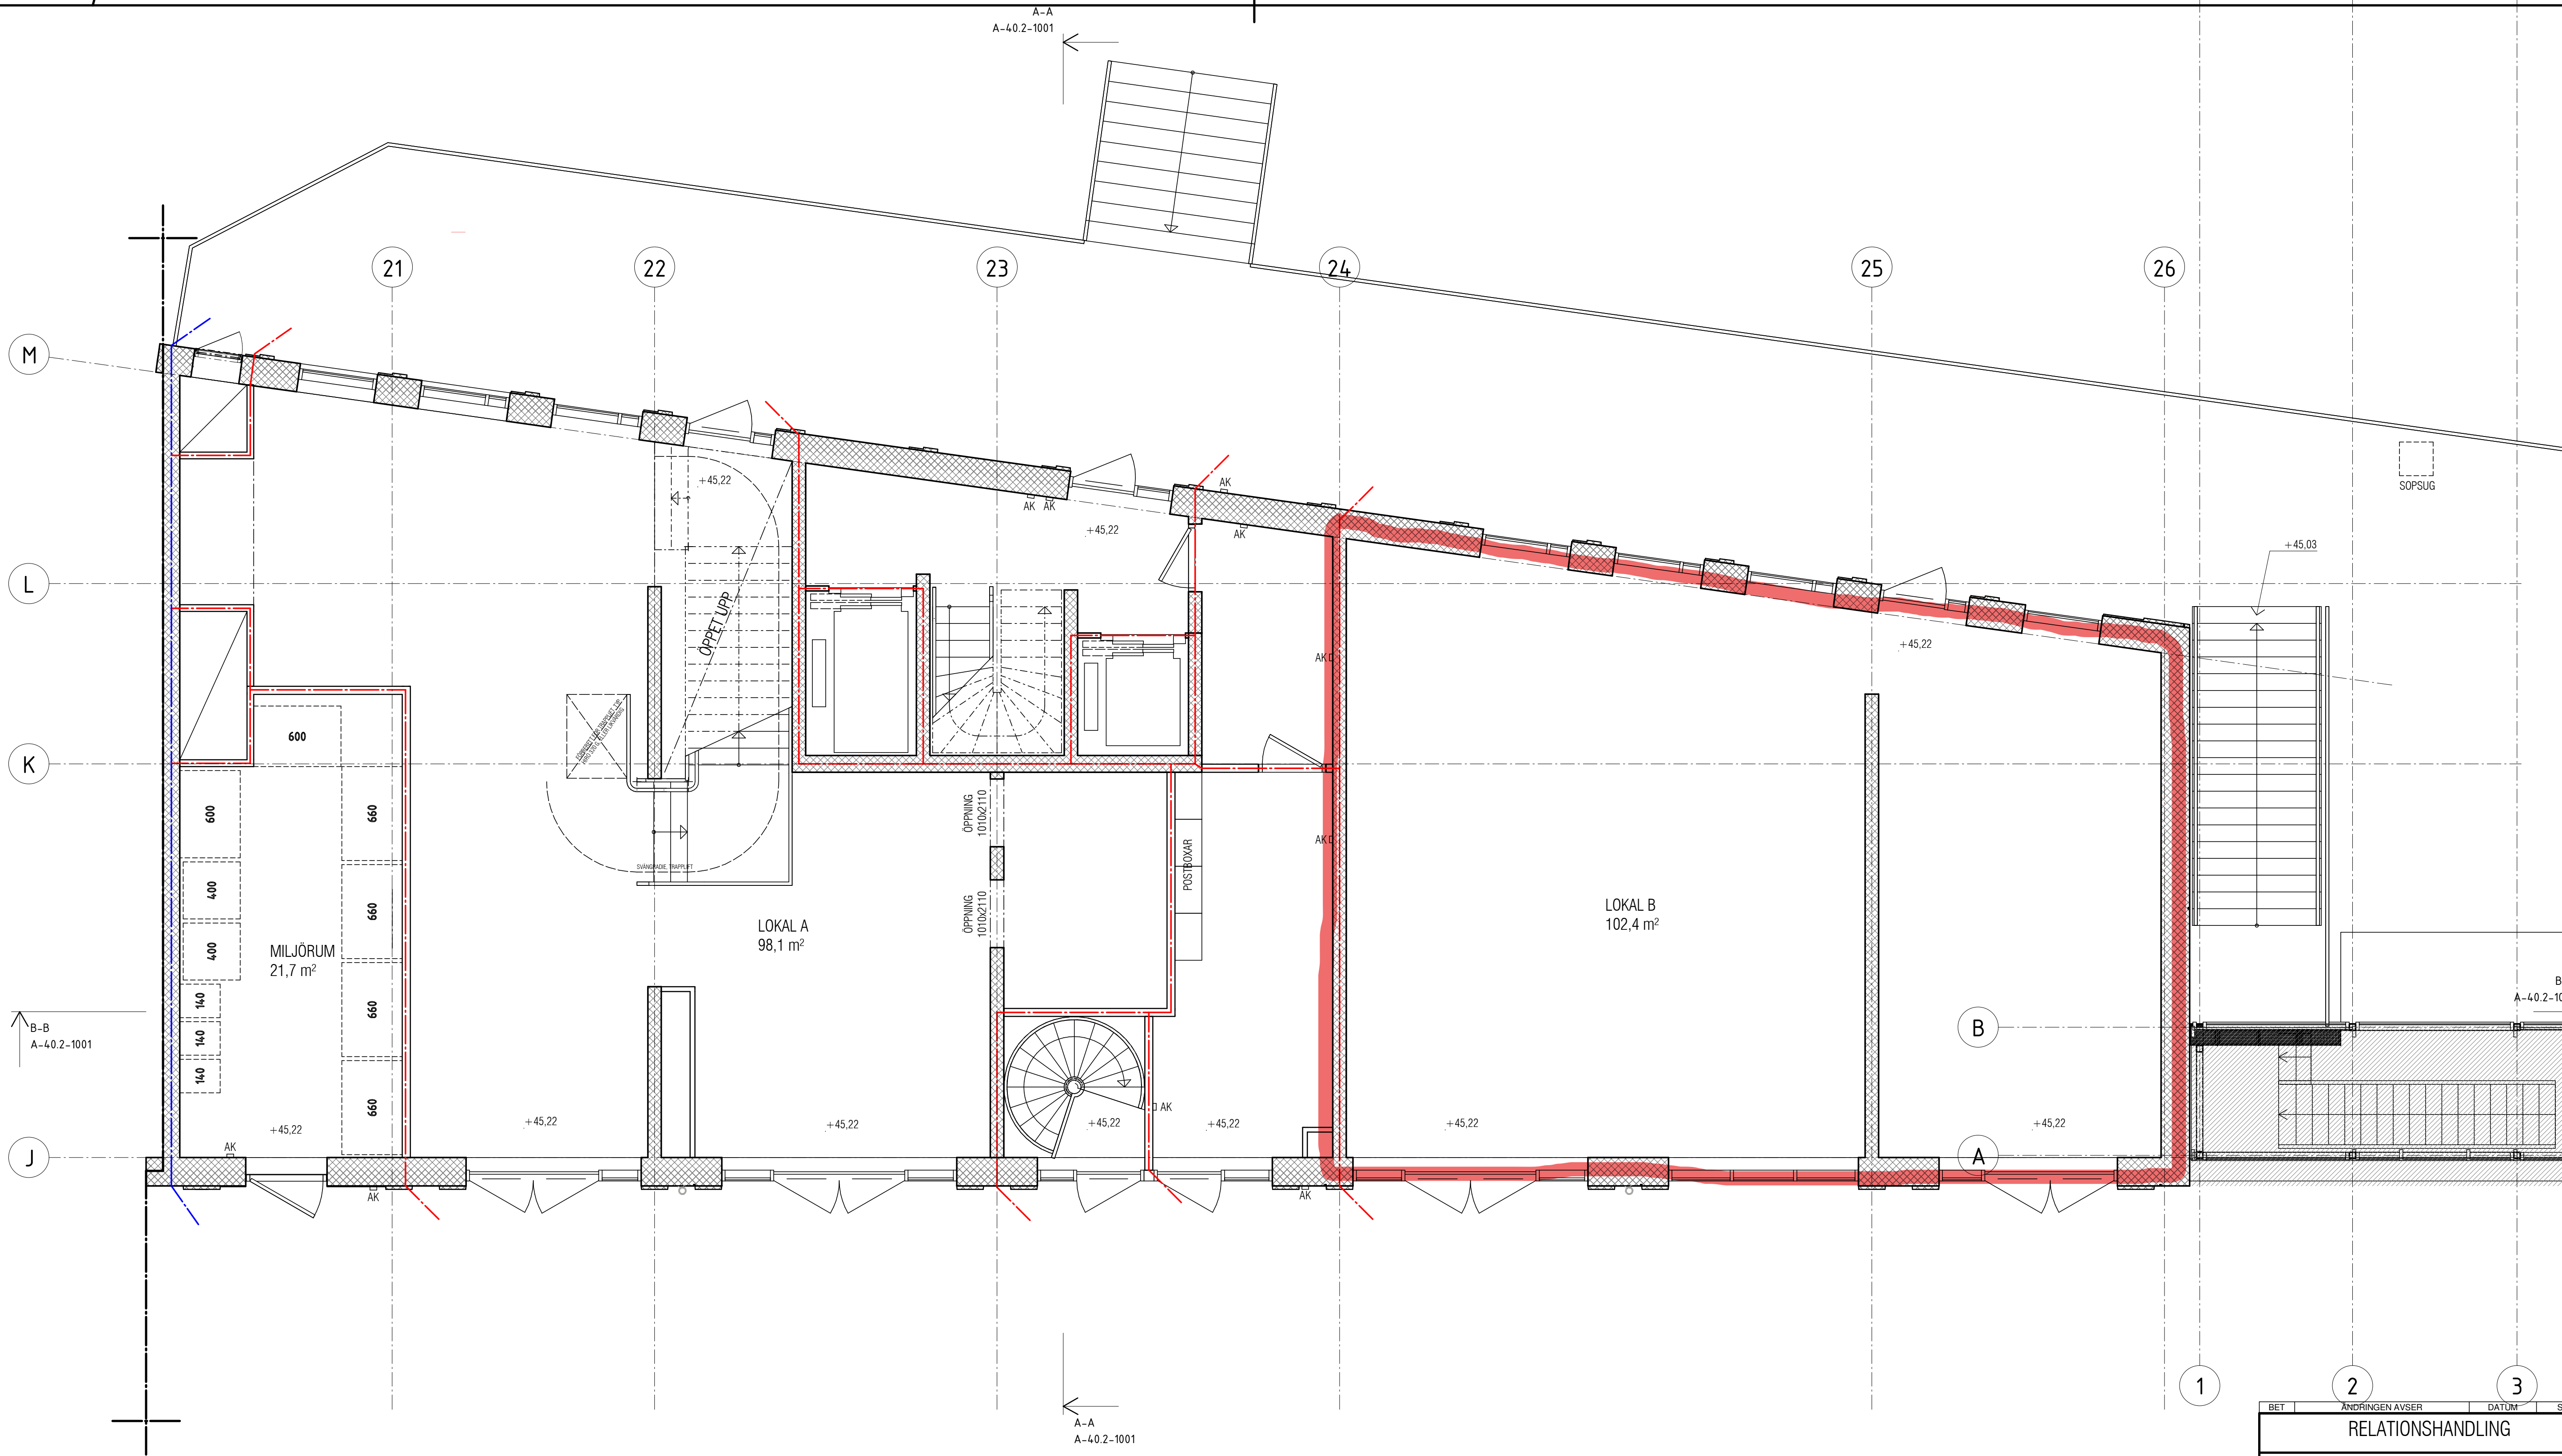

FÖRKLARINGAR

PLUSHÖJDER ANGES I METER OCH AVSER FÄRDIGT GOLV/YTSKIKT.

ALLA MÅTT REDOVISAS I mm OM INGET ANNAT ANGES.

DE LÄGENHETER SOM SAKNAR FÖRRÅD FÖR SÄSONGSFÖRVARING PÅ BALKONGEN FÖRSES MED FÖRRÅD INNE I LÄGENHET OM MINST 1 m², ALTERNATIVT 3x6M TILLGÅNGLIGA GARDEROBER, MOTSVARANDE SVENSK STANDARDS KRAV PÅ 1 m² SÄSONGSFÖRVARING.


ANTAL CYKELPLATSER ENLIG DETALJPLAN:
2,5 st/LGH FÖR SMÅLÄGENHETER UNDER 100 m² BTA

SAMMANSTÄLLNING:
168 st INOM KÄLLARUTRYMMEN
8 st UTOMHUS, SE LA-HANDLING: 'L-30.1-01-KvE'


TOTALT: 176 st CYKELPLATSER

— = EI30 BRANDKONSULT
— = EI60 BRANDKONSULT
— = REI90-M BRANDKONSULT

ENL. KONSTRUKTIONSRITNINGAR
ENL. VÄGGUPPSTÄLLNING

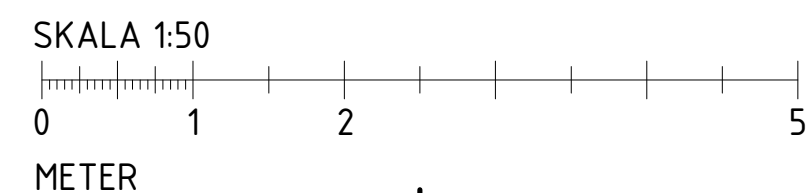

LOKALISERINGSFIGUR

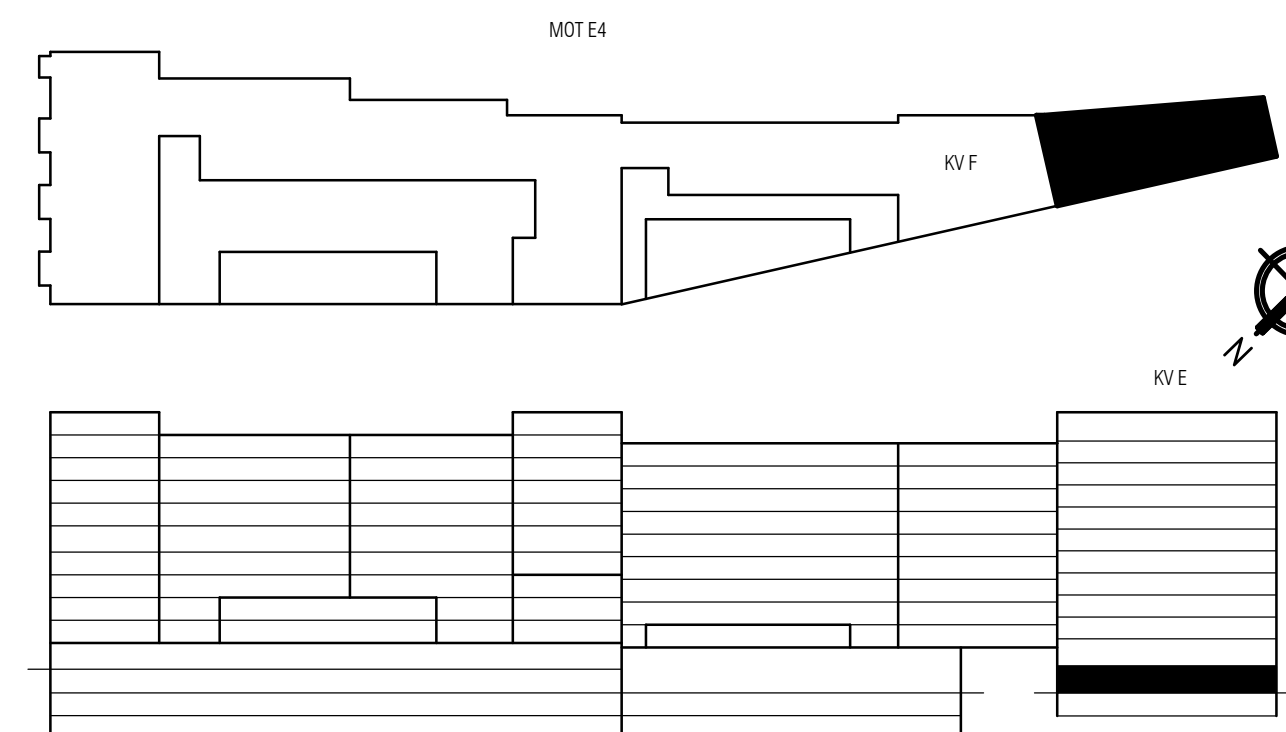

BET	ÄNDRINGEN AVSER	DATUM	SIGN
RELATIONSHANDLING			
MAJBLOMSTRET 2			
A	2A TEKNISK & ARKITEKTUR	08-586 303 00	
K	KÄVER & MELIN	-	
VS	UMIA	-	
V	UMIA	-	
EL	UMIA	-	
PI			
UPPRÄTTAD AV	RIYAD AV	HANDLAGARE	
20105	ELU	ELU	
DATUM	ANSVARIG		
2023-11-10	HGN		
NYBYGGGNATION AV FLERBOSTADSHUS			
KV E - RUBIGO			
PLAN 10			
SKALA	NUMMER	BET	
A1 1:50			
A3 1:100	A-40.1-1100		