
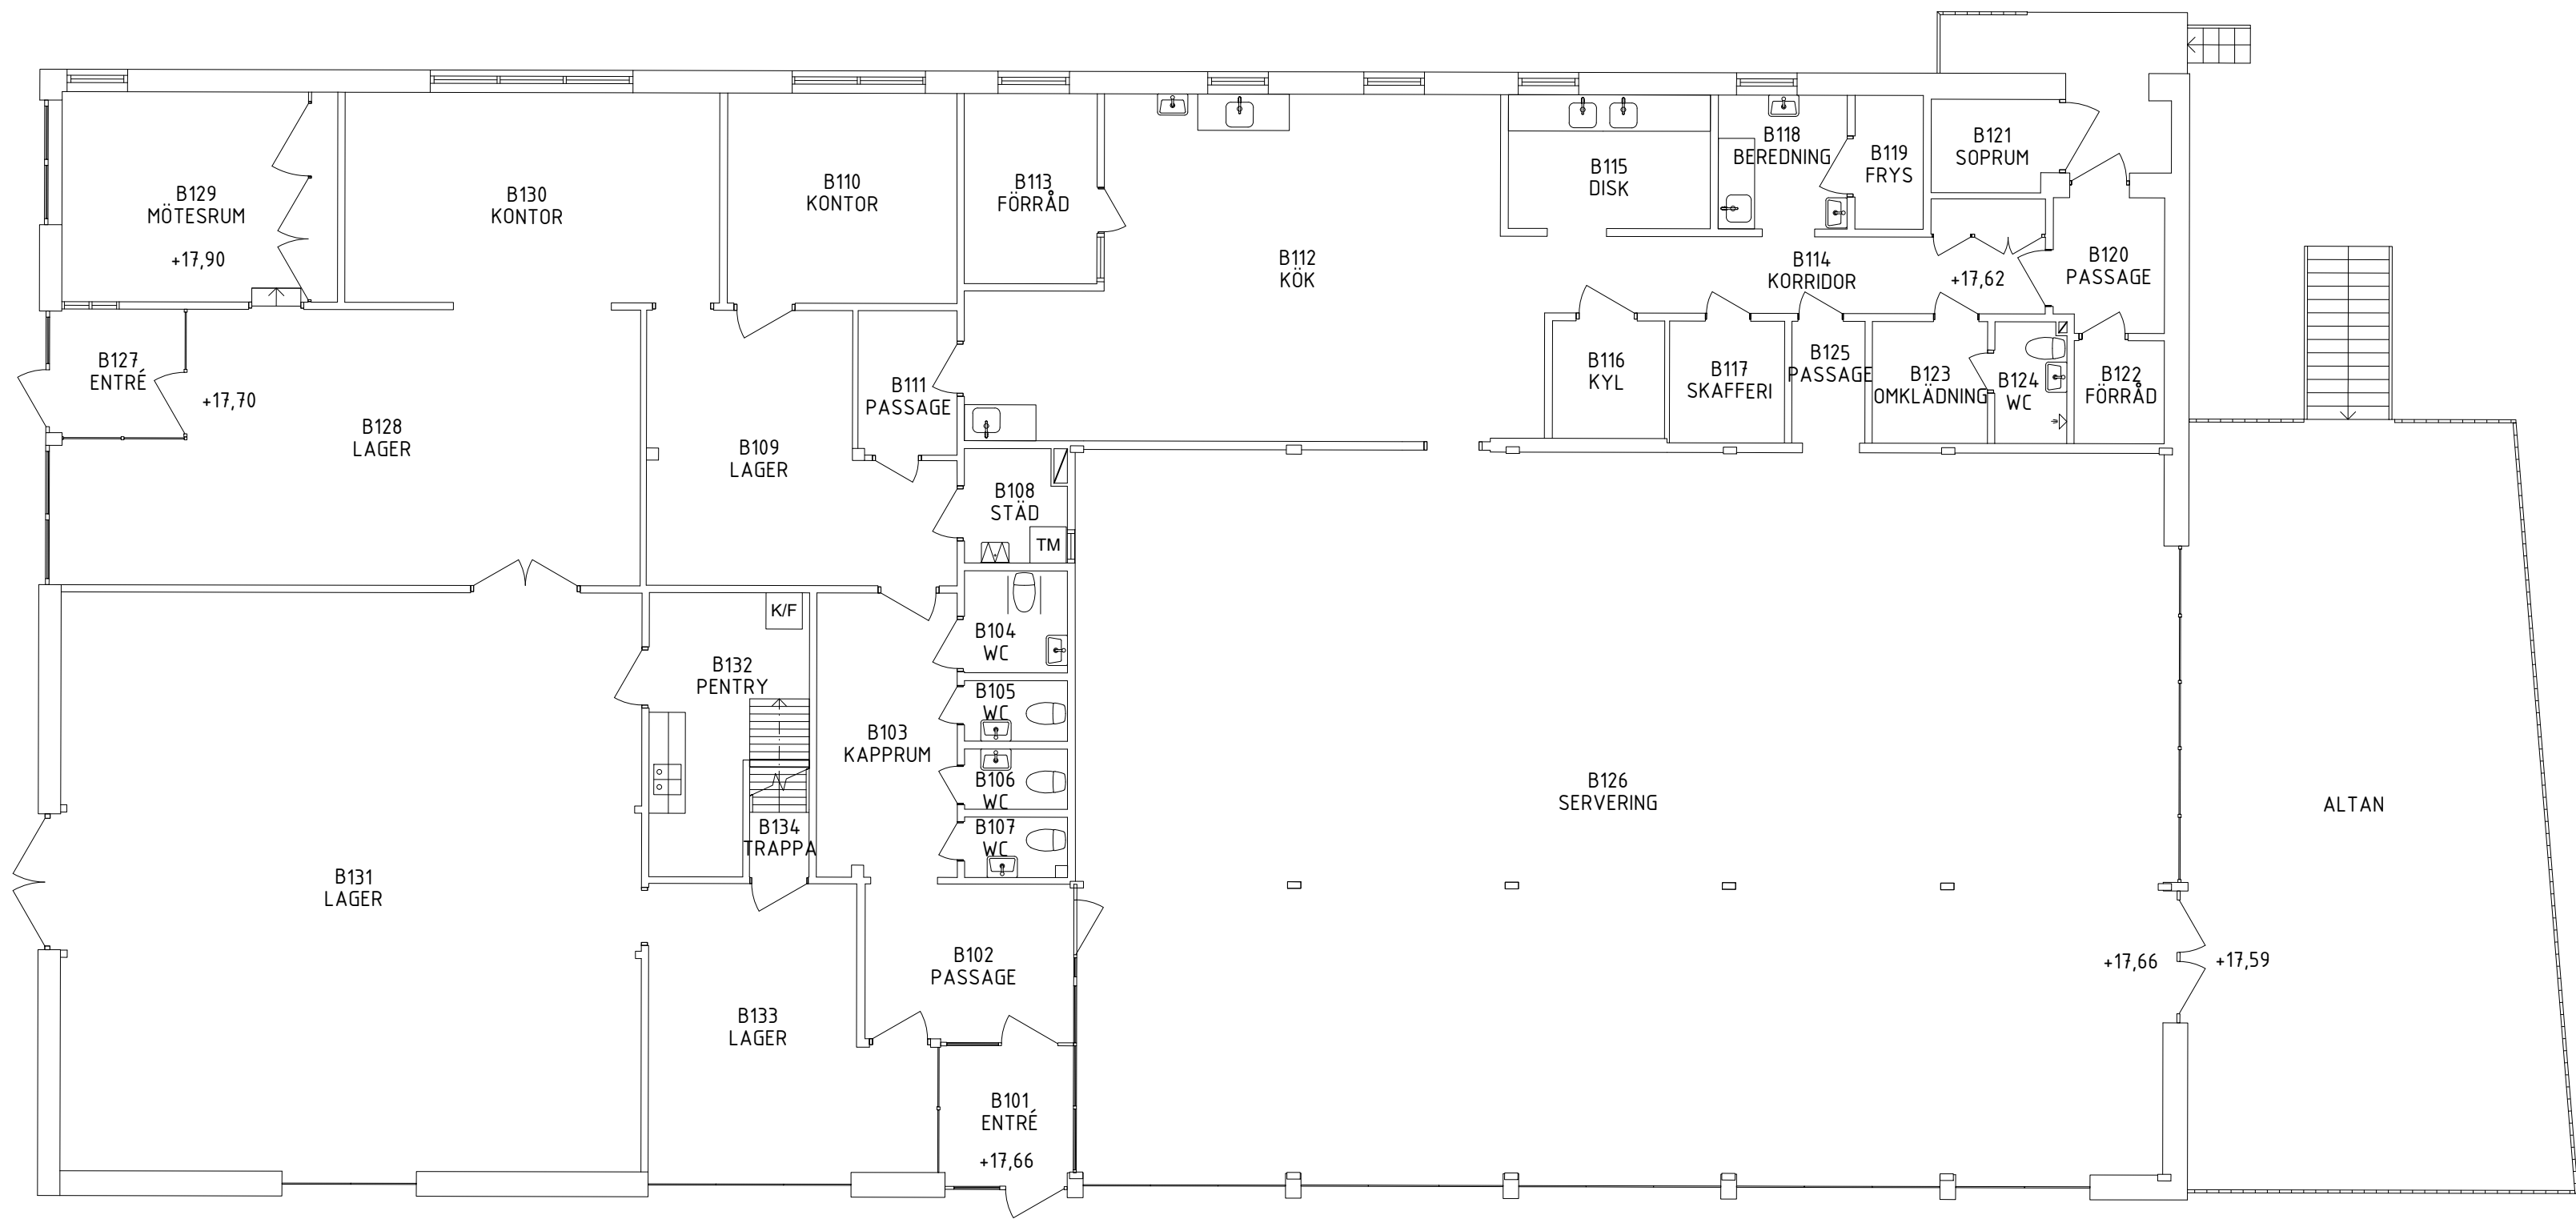


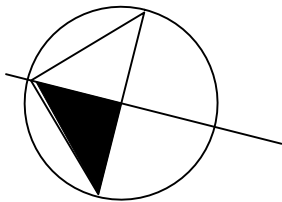

BET	ANT	ÄNDRINGEN AVSER	SIGN	DATUM
ORIENTERINGSPLAN Svalängsvägen				
BET	ANT	ÄNDRINGEN AVSER	SIGN	DATUM
RELATIONSHANDLING				
OBJEKT NR	BYGGNADS NR	PROJEKT NR	PROJEKTLEDARE	
XXXX	0006		T.DIMLING	
☒ A newCAD AB		Tel. 08-556 98 200 Mail. info@newcad.se		
☐ B BRAND		Tel. Mail		
☐ E ELPROJEKTÖR		Tel. Mail		
☐ K BYGGNADSKONSTRUKTÖR		Tel. Mail		
☐ M MARKPROJEKTÖR		Tel. Mail		
☐ W VS-PROJEKTÖR		Tel. Mail		
☐ V V-PROJEKTÖR		Tel. Mail		
UPPDRAG NR		RTAD/KONSTR AV	HANDLÄGGARE	
		P.STENQVIST	T.DIMLING	
DATUM		ANSVARIG	DISCIPLIN	
2019-12-13		T.DIMLING	ARKITEKT	
SÖDRA 1:25 PLAN: 1, BV PLANRITNING BYGGNAD B				
SKALA		RITNINGSNUMMER	BET.	
1:100/1:200 (A1/A3)		0006-A40.1-0110		