


PLAN 1


Ej Parkering, fri framkomlighet till lokaler



Parkering i den bredd man hyr lokal

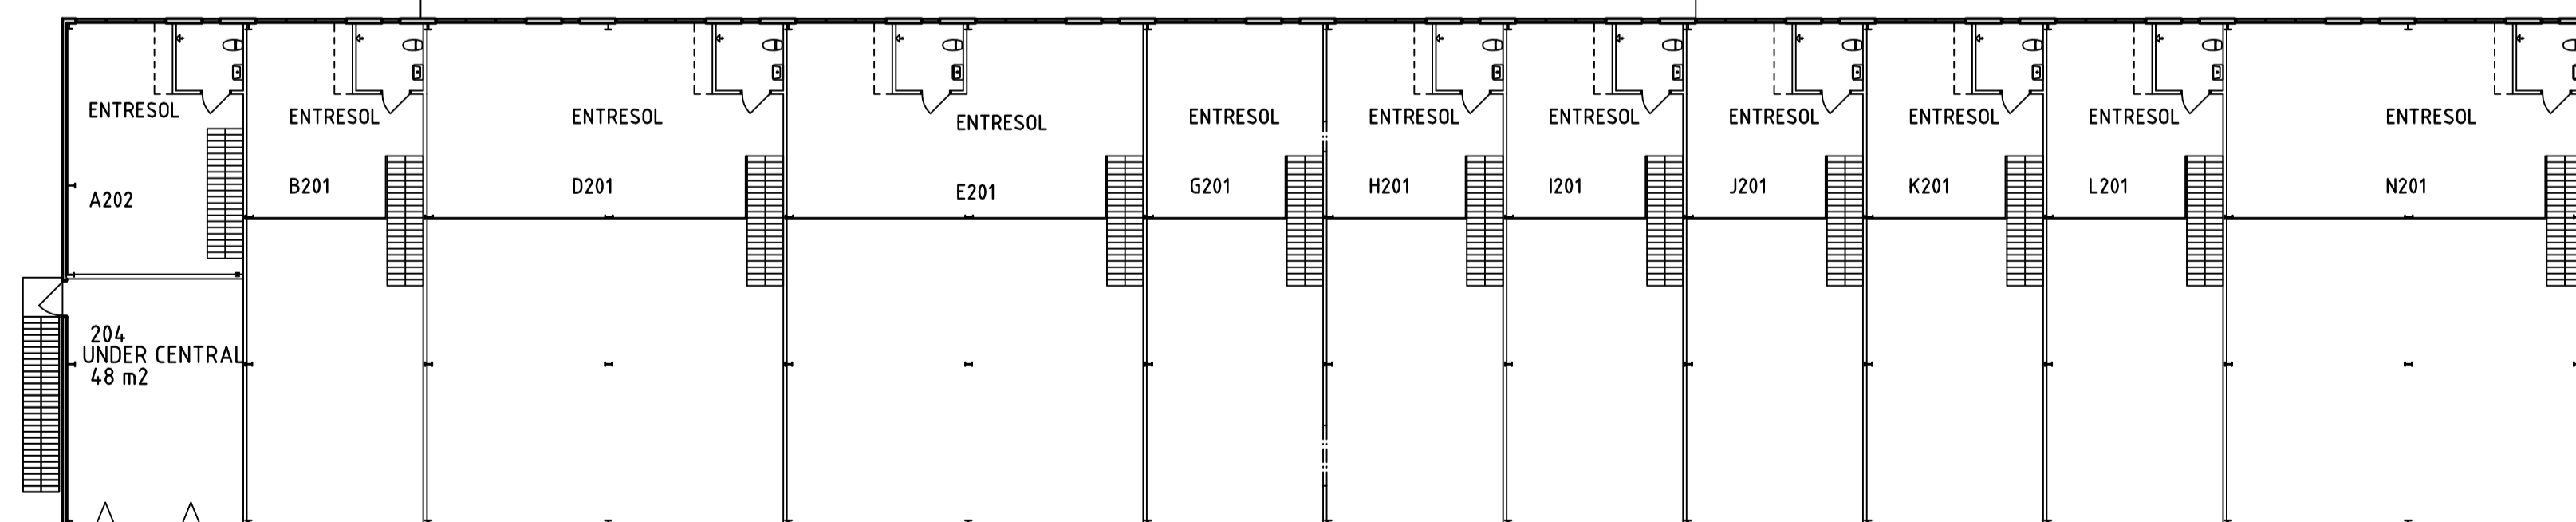

PLAN 2

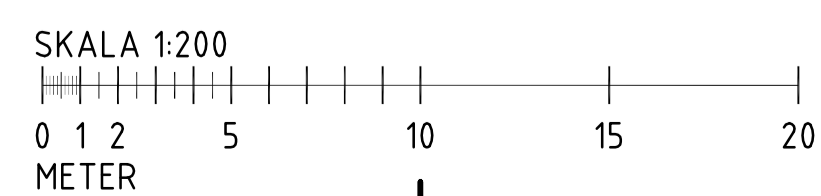

FÖRKLARINGAR:

Alla mått i mm, +-höjder i m.
Alla mått kontrolleras på plats före tillverkning.
Stomme, yttrevväggar, ytterdörrar, verkstad väggar & portar, och verkstads fastinredning skall inte ingå i den här entreprenad.

HÄNVISNINGAR:

Mått och littereringsplaner se ritningar A40.1-010
A40.1-011
A40.1-012
A40.1-021

BET	ANT	ÄNDRINGEN AVSER	DATUM	SIGN

RELATIONSHANDLING

REGULATORN 1, Elektronvägen 2
NYBYGGNAD AV INDUSTRILOKAL



Oljibe AB
Box 42126
126 15 Stockholm
www.oljibe.se

X	A	PROJEKTENGAGEMANG KRING ARKITEKTUR	08-652 069 00	
	K	xxx	xxx	
	V	xxx	xxx	
	E	xxx	xxx	

UPPDRAG NR 612424	RITAD/KONSTR AV AB	HANDLÄGGARE AB
DATUM 2016-07-01	ANSVARIG STAFFAN ÄDELQVIST	

ÖVERSIKTSPLANER
PLAN 1
PLAN 2

SKALA hel/halv 1:200/1:400	NUMMER A40.1-001	BET -
-------------------------------	---------------------	----------