



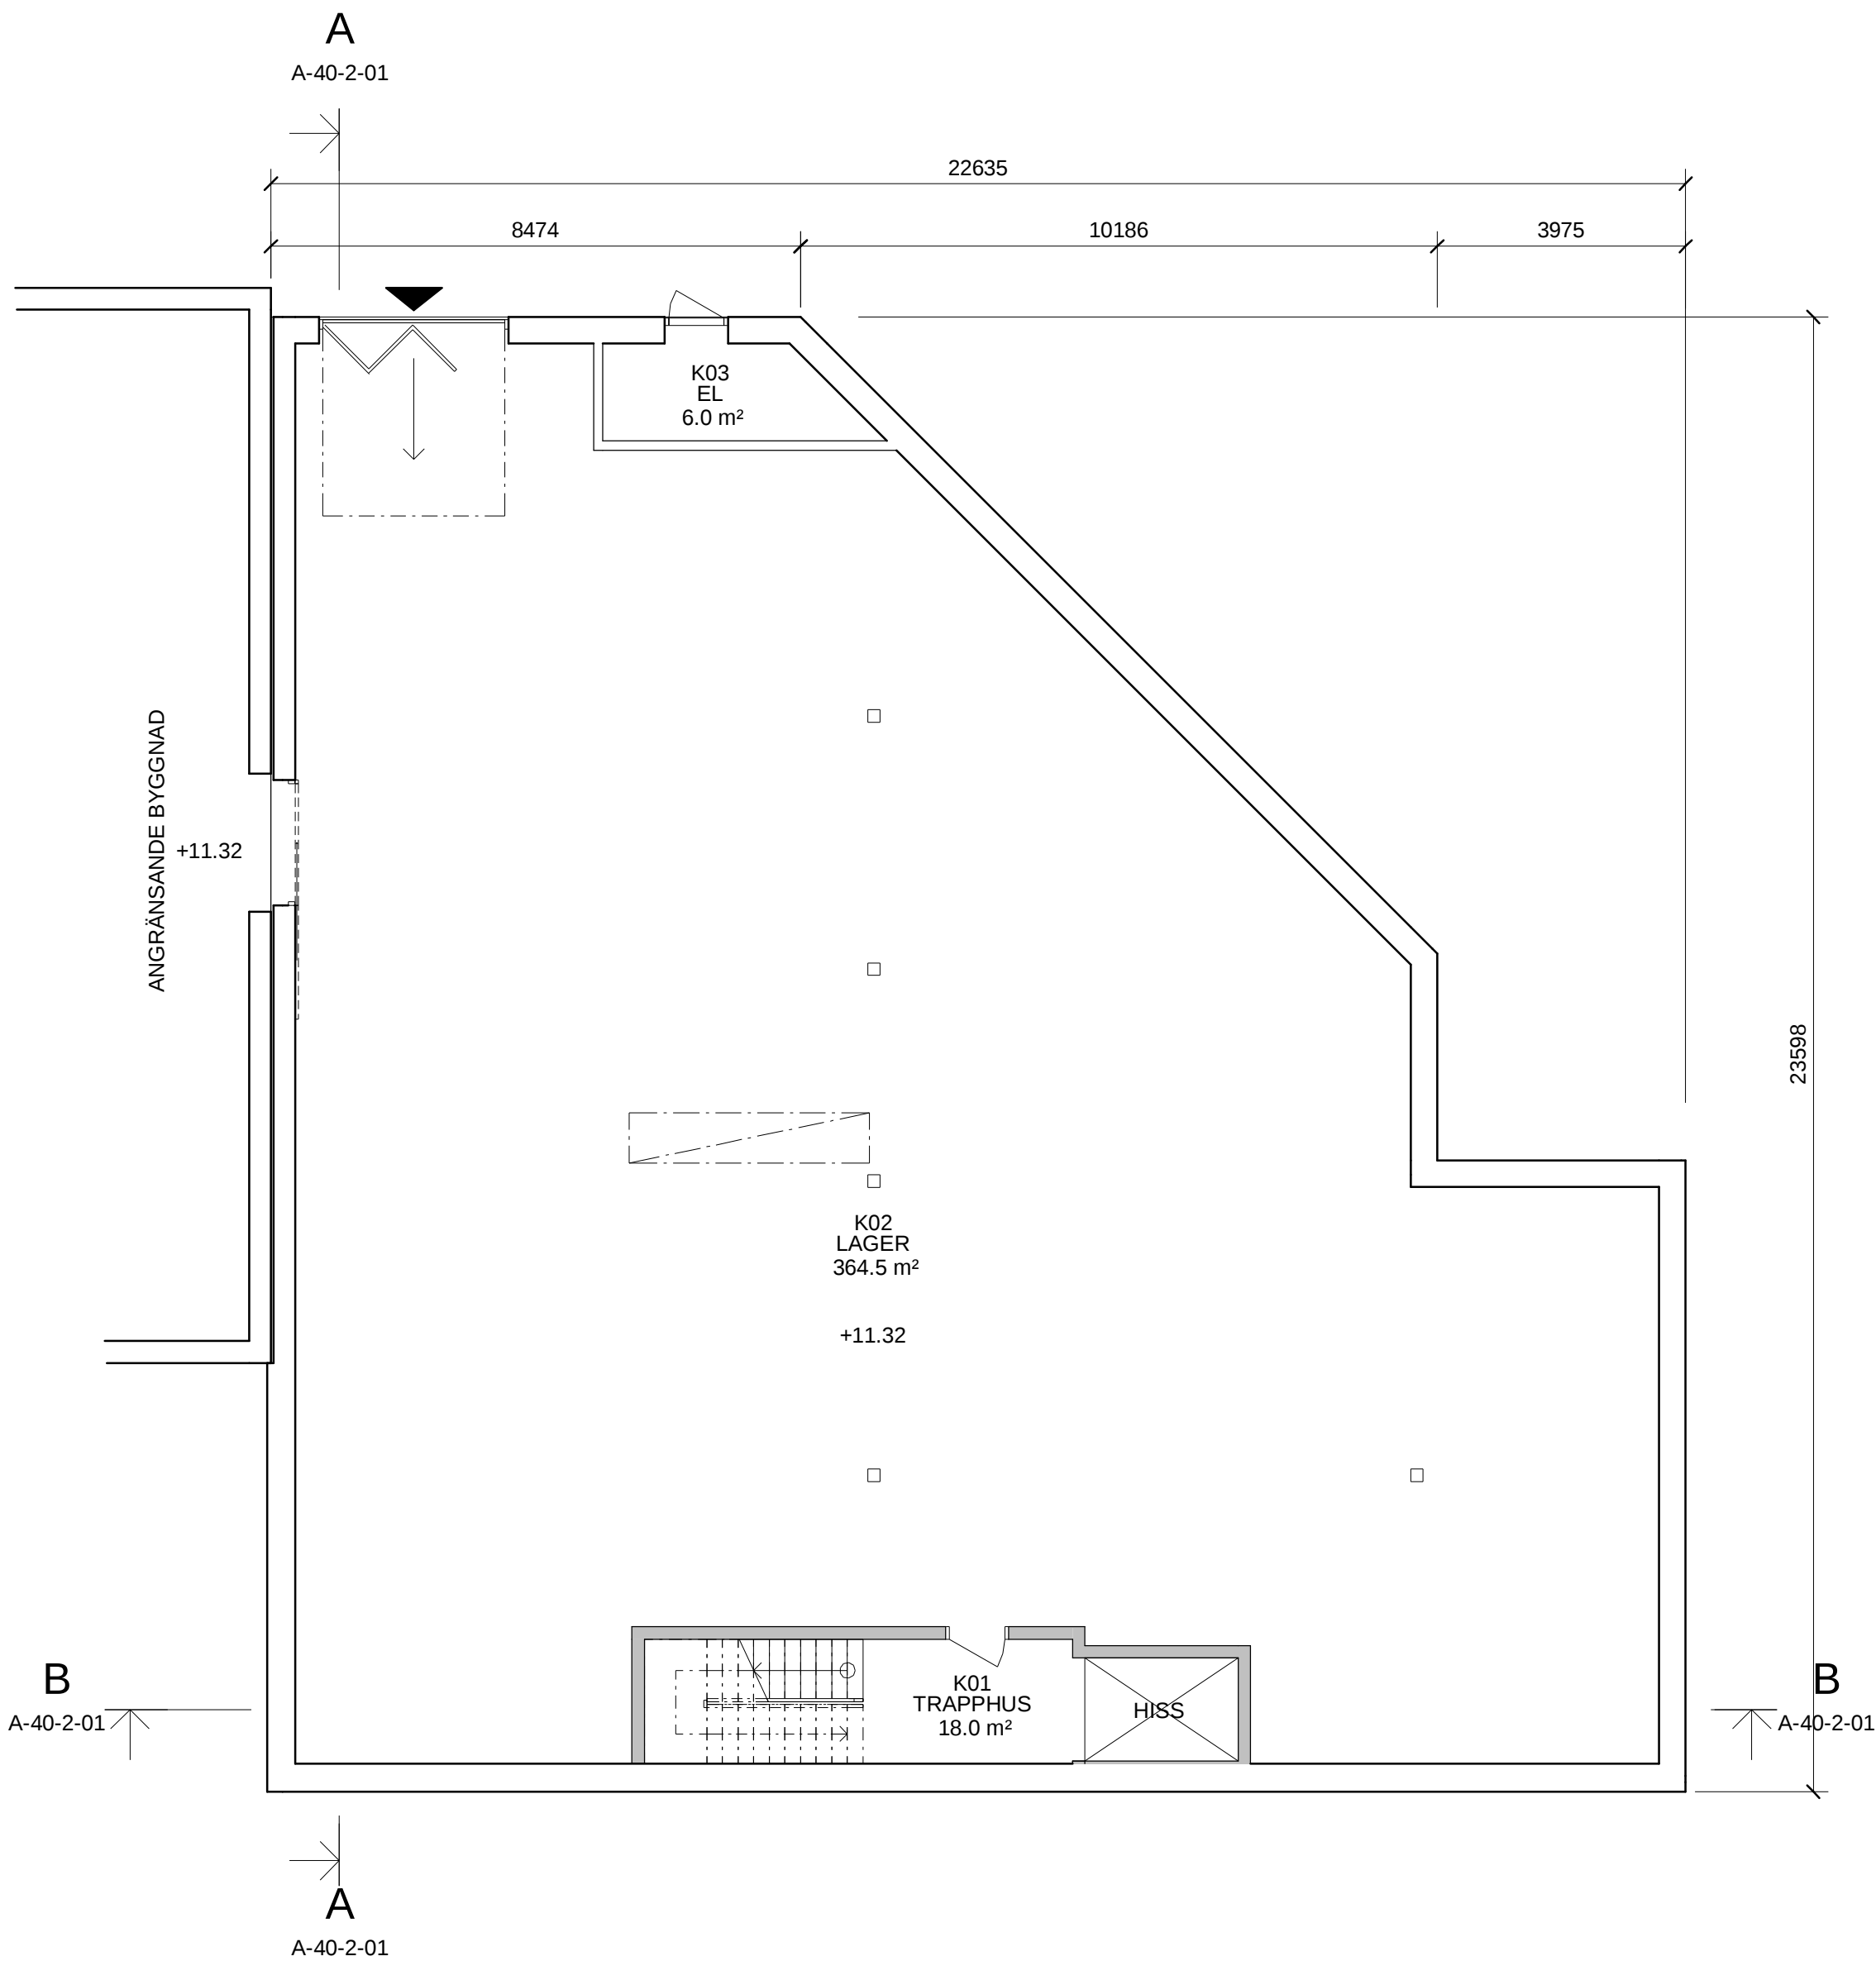

KÄLLARPLAN

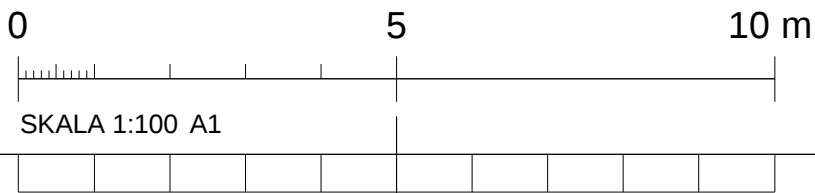

FÖRKLARINGAR

ALLA MÅTT I MILLIMETER
PLUSHÖJDER I METER

K/F KYL/FRYS
M MICRO

FG +00.0 FÄRDIG GOLVNIVÅ
// GLASADE VÄGGAR

FÖRESKRIFTER

BYA TOTAL: 426m²
BTA TOTAL: 1532.2 m²

BTA KÄLLARPLAN: 426.0 m²
BTA PLAN 1: 426.0 m²
BTA PLAN 2: 426.0 m²
BTA PLAN 3: 254.5 m²

AVVIKELSER MOT BYGGLOVHANDLINGAR INLÄMNAT AV
BESTÄLLARE. EJ KONTROLLERAT PÅ PLATS.

HÄNVISNINGAR

BET		ANT		PM RH	ÄNDRINGEN AVSER	DATUM	NA	SIGN
RELATIONSHANDLING								
KV LODET 5, KULLEN								
ARNINGE, TÄBY KOMMUN								
PL	-			-				
A	ARQLY SVERIGE AB			010-516 26 90				
K	-			-				
VVS	-			-				
E	-			-				
M	-			-				
UPPDRAG NR				RITAD/KONSTR AV		HANDLAGGARE		
S18032				NA		FT		
DATUM				ANSVARIG				
2023-04-25				FT				
NYBYGGNAD AV KONTOR								
KÄLLARPLAN								
SKALA				NUMMER				BET
A1 1:100				A-40-1-009				A
A3 1:200								