


GLASADE VÄGGAR

BTA KÄLLARPLAN:	426.0 m ²
BTA PLAN 1:	426.0 m ²
BTA PLAN 2:	426.0 m ²
BTA PLAN 3:	254.5 m ²

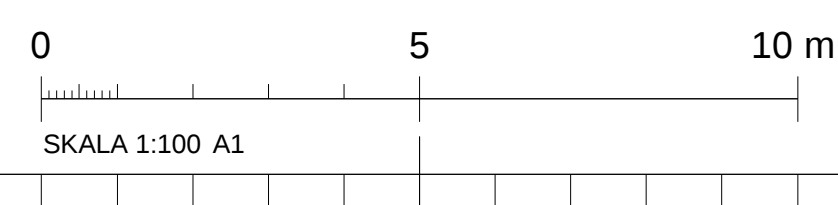

ARQLY

A	PM RH		NA	
BET	ANT	ÄNDRINGEN AVISER	DATUM	SIGN
RELATIONSHANDLING				
KV LODET 5, KULLEN ARNINGE, TÅBY KOMMUN				
PL	-		-	
A	ARQLY SVERIGE AB		010-516 26 90	
K	-		-	
VVS	-		-	
E	-		-	
M	-		-	
UPPDRAG.NR S18032		RITADIKONSTR AV NA		HANDLÄGGARE FT
DATUM 2023-04-25		ANSVARIG FT		
NYBYGGNAD AV KONTOR				
PLAN 2				
SKALA A1 1:100 A3 1:200		NUMMER A-40-1-011		BET A