


FÖRKLARINGAR o FÖRESKRIFTER

Alla mått i mm.
Mått skall kontrolleras på plats.

HÄNVISNINGAR

Relationshandling för "Ombyggnad bef hus samt ny hiss etapp 1" omfattar:
Plan 0 till 7
Sektion A
Fasader
A-40.1-00 till 07
A-40.2-01
A-40.3-01 till 02

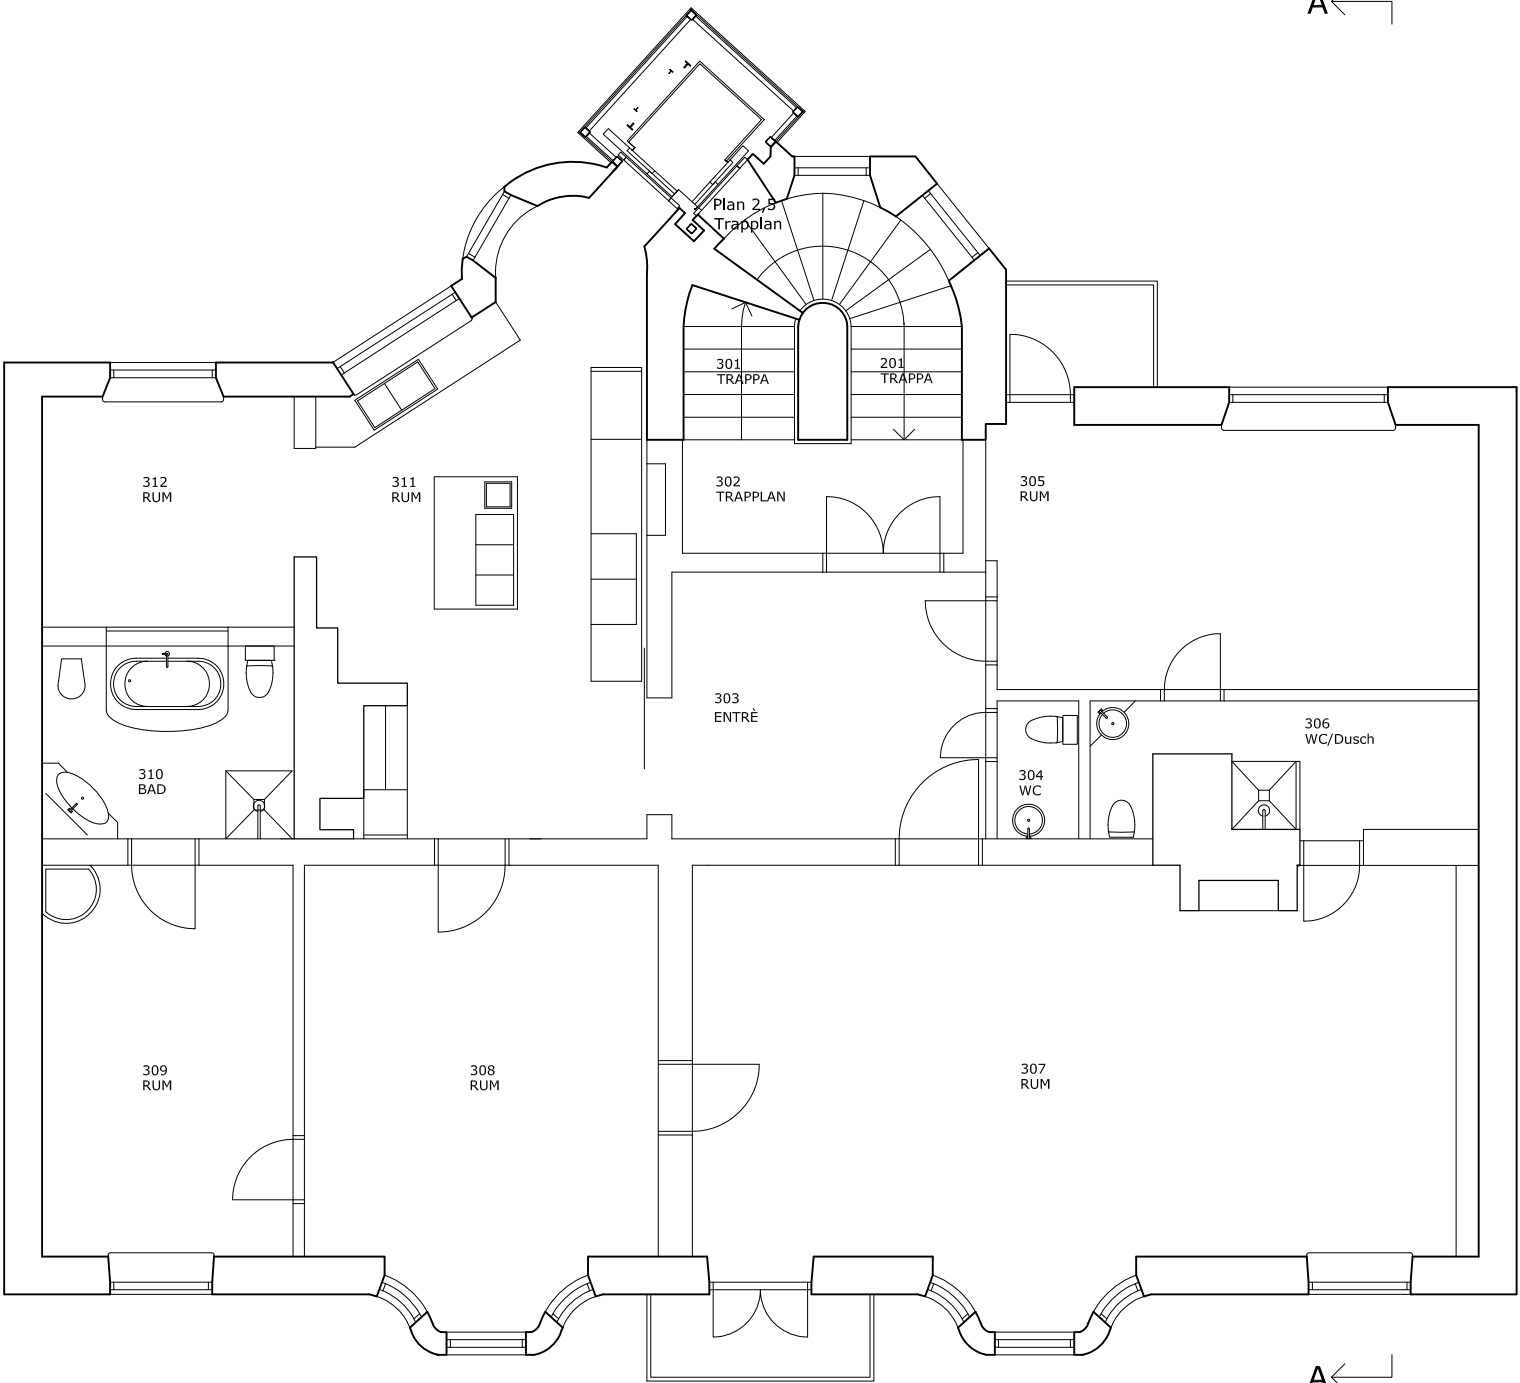

BET	ANT	ÄNDRINGEN AVSER	DATUM	SIGN
RELATIONSHANDLING				

OLLE REX ARKITEKT BYRÅ AB	STUREGATAN 16	
	114 36 STOCKHOLM	
	TEL 08-660 77 90	
	FAX 08-660 77 79	

UPPDRAG NR	RTAD AV	HANDLÄGGARE
2902600	KHR	Kristina Hoffmann Rex
DATUM	ANSVARIG	
110214	Kristina Hoffmann Rex	

Kv Hjorten 7, Stockholm
Omb bef hus samt ny hiss etapp 1, Relation
Plan 3, Plan 2tr



SKALA	NUMMER	BET
1:100	A-40.1-03	