

 

FÖRKLARINGAR

RITNING BASERAS PÅ INSCANNAT HANDRITAT ORIGINAL
OCH ENDAST BEGRÄNSAD UPPMÄTNING ÄR UTFÖRD.
MÅTT SKALL DÄRFÖR ALLTID KONTROLLERAS PÅ PLATS
FÖR RÄTT UNDERLAG.


4 ARKITEKTUR & FORM AB ANSVARAR EJ FÖR
FELAKTIGA MÅTT PÅ DENNA RITNING.

FÖRESKRIFTER

HÄNVISNINGAR

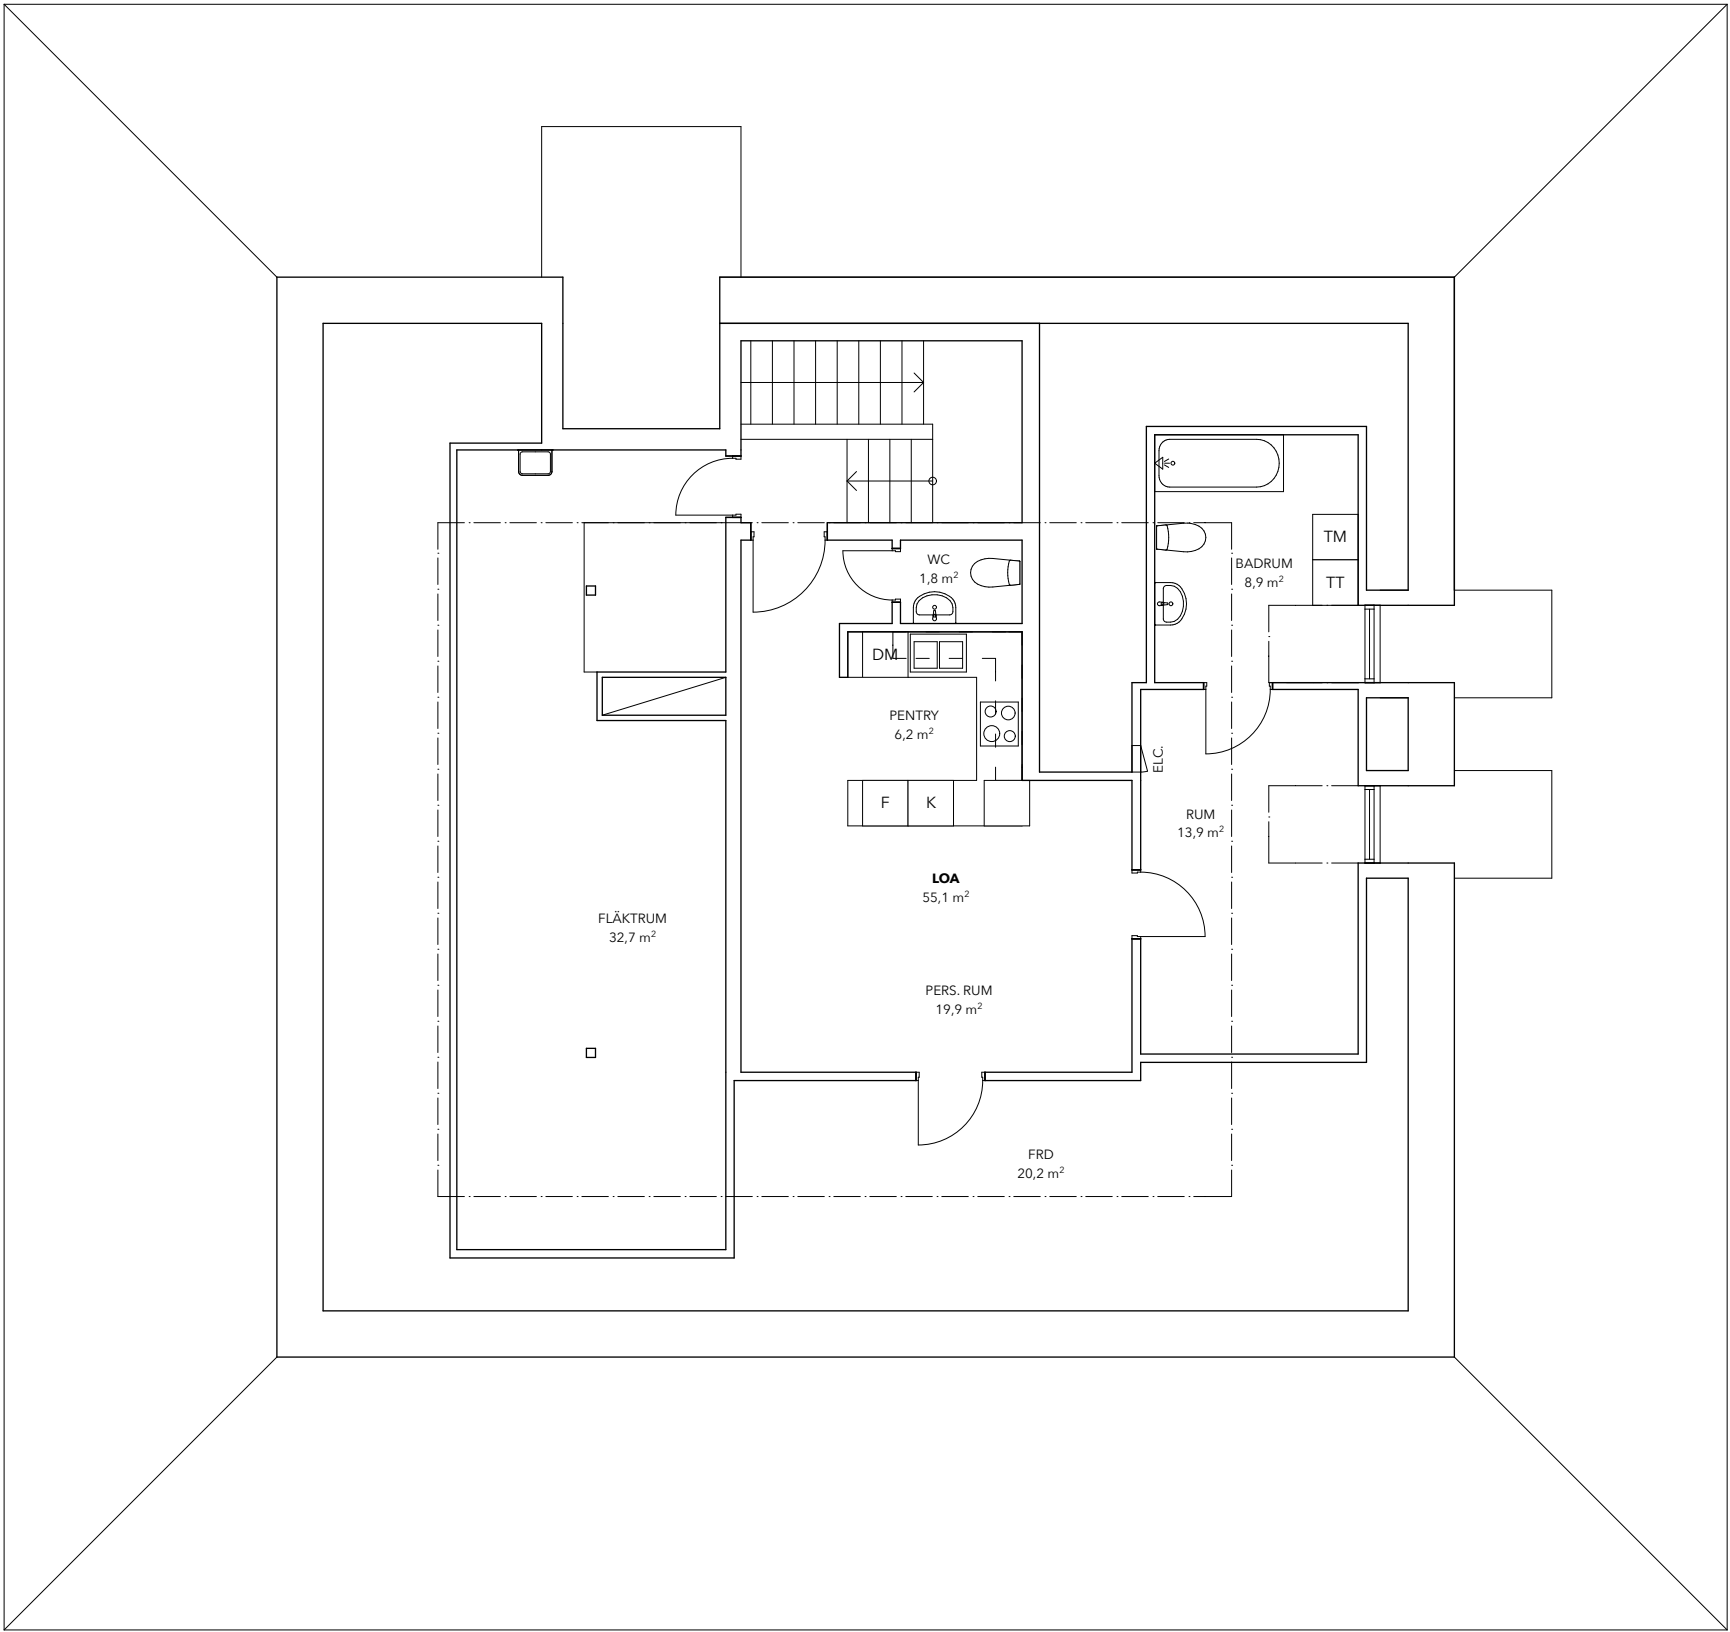

SKALA 1:50

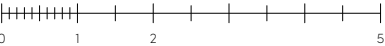

BET	ANT	ÄNDRING AVSER	DATUM	Sign.
RELATIONSHANDLING				
A	4	ARKITEKTUR & FORM		
K				
V				
E				
VS				
UPPDRAG NR	20010	RITAD AV	H. KAASGAARD	HANDLÄGGARE
DATUM	2020-09-02	ANSVARIG	H. KAASGAARD	H. KAASGAARD
KV. MOROTEN 1, VÄSTERÅS				
OM- OCH TILLBYGGNAD LOKAL				
PLAN 2				
SKALA	A1 1:50	NUMMER	A40-1-102	BET
	A3 1:100			-