

KONTRA


Bilaga 2a



AC-40.2-1

A	RELATIONSHANDLING	191120	BM
BET	ÄNDRINGEN AVSER	DATUM	SIGN

RELATIONSHANDLING

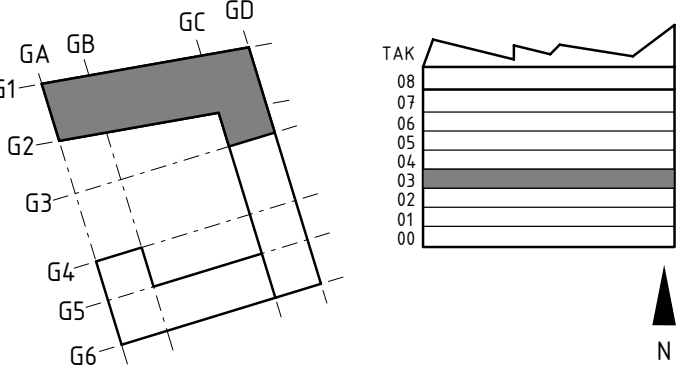

GÄDDORNA ÖSTRA

SKANSKA

A-SHB	Arkitektlaget Skåne	tel. 042 19 96 12
A-RDN	PE Arkitekter	tel. 010 516 08 05
A-CDN	Arkitekterna Krook & Tjäder	tel. 040 618 92 00
E	Skanska Installation	tel. 010 44 9 13 97
K	Tyréns	tel. 010 45 22 0 0
KP-SHB/RDN	Pekabex	tel. +48 661353937
KP-CDN	AB Smidmek/Integra Engi. AB	tel. 010 102 52 49
L	Skanska Mark	tel. 010 44 8 05 45
SPR	ÄF-Infrastructure AB	tel. 010 505 73 84
VS	Skandäckens Rör i Malmö AB	tel. 040 607 63 40
V	Skanska Installation	tel. 010 44 8 31 35

UPPDRA.GNR 3016033	RITAD/KONSTR. AV JBJ / JHN	HANDLÄGGARE J BJÖRKNE
DATUM 170617	ANSVARIG J BJÖRKNE	

NYBYGGNAD AV
GARAGE, INNERGÅRD, KONTOR & FÖRSKOLA

PLAN 3 - KONTOR

SKALA	NUMBER	BET
A1 1:100	AC-40.1-030	A
A3 1:200		

URSPRUNGSARKITEKT

HANDLINGAR FRAMTAGNA EFTER UNDERLAG
FRÅN NYRÉNS ARKITEKTER & DORTE MANDRUP AS

SKALA 1:100

