



Windstag

Vägguppbyggnad


18 mm BPE Vägglåt
0,2 mm Vindmembran
150 mm Z-Profil + Isolering
0,2 mm Ångspärr
18 mm BPE Vägglåt

Takuppbyggnad

40 mm Super-40 takplåt
0,2 mm Vindmembran
200 mm Z-Profil + Isolering
0,2 mm Ångspärr
18 mm BPE plåt

Brand

Byggnadsklass: Br3
Brandsäkerhetsklass: 1
Brandteknisk klass på bärverk: R0

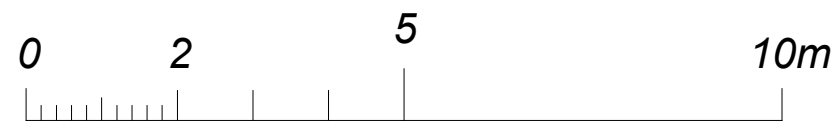


Skala 1:100 på A1 Papper
Skala 1:200 på A3 Papper


Konstruktionsdelar som ej är måttsatta är endast schematiskt inritade.

Trappar ingår inte hos Borga


Rev.	Datum	Sign	Ändringen avser
 Hospitalsgatan 11 532 37 Skara, Sverige Tel: +46 (0) 511 34 77 11 www.borgga.se			
RELATIONSHANDLING			
Projekt: BRF Näsbacka by			
Projektadress:			
Projektleddare: -	Ritad av: NR	Kontrollerad av: -	Säljare: RT
Rättningsnamn: Plan och sektion			
Projektnummer: s-036a	Datum: 2021-09-16	Rättningsnummer: E1	
Den här handling och dess innehåll tillhör Borga Företag och får inte utan tillstånd från Borga Företag kopieras, reproduseras, utlämnas till eller på annat sätt spridas utan Borga Företags tillstånd.			

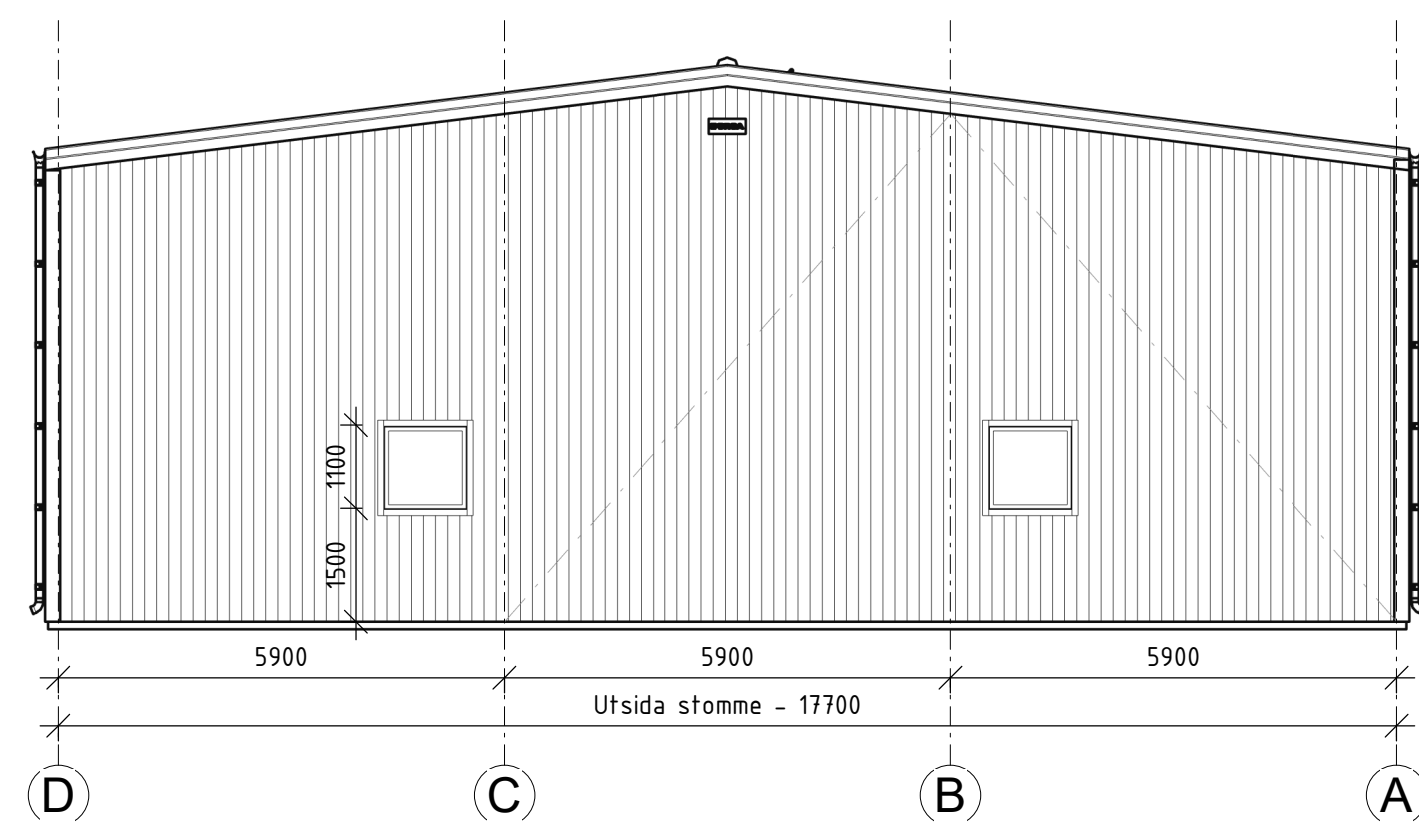



2
A1-E2

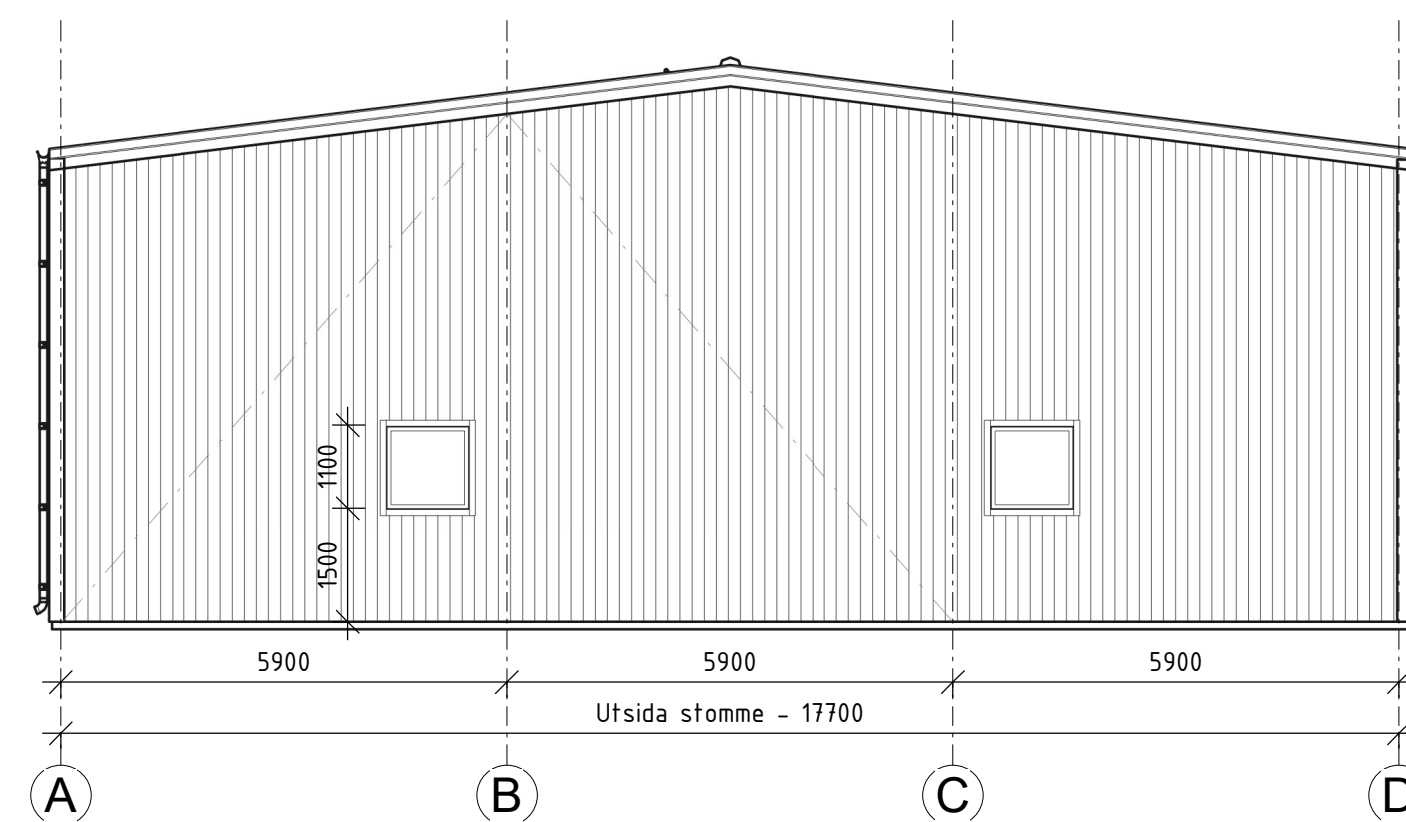

3
A1-E2

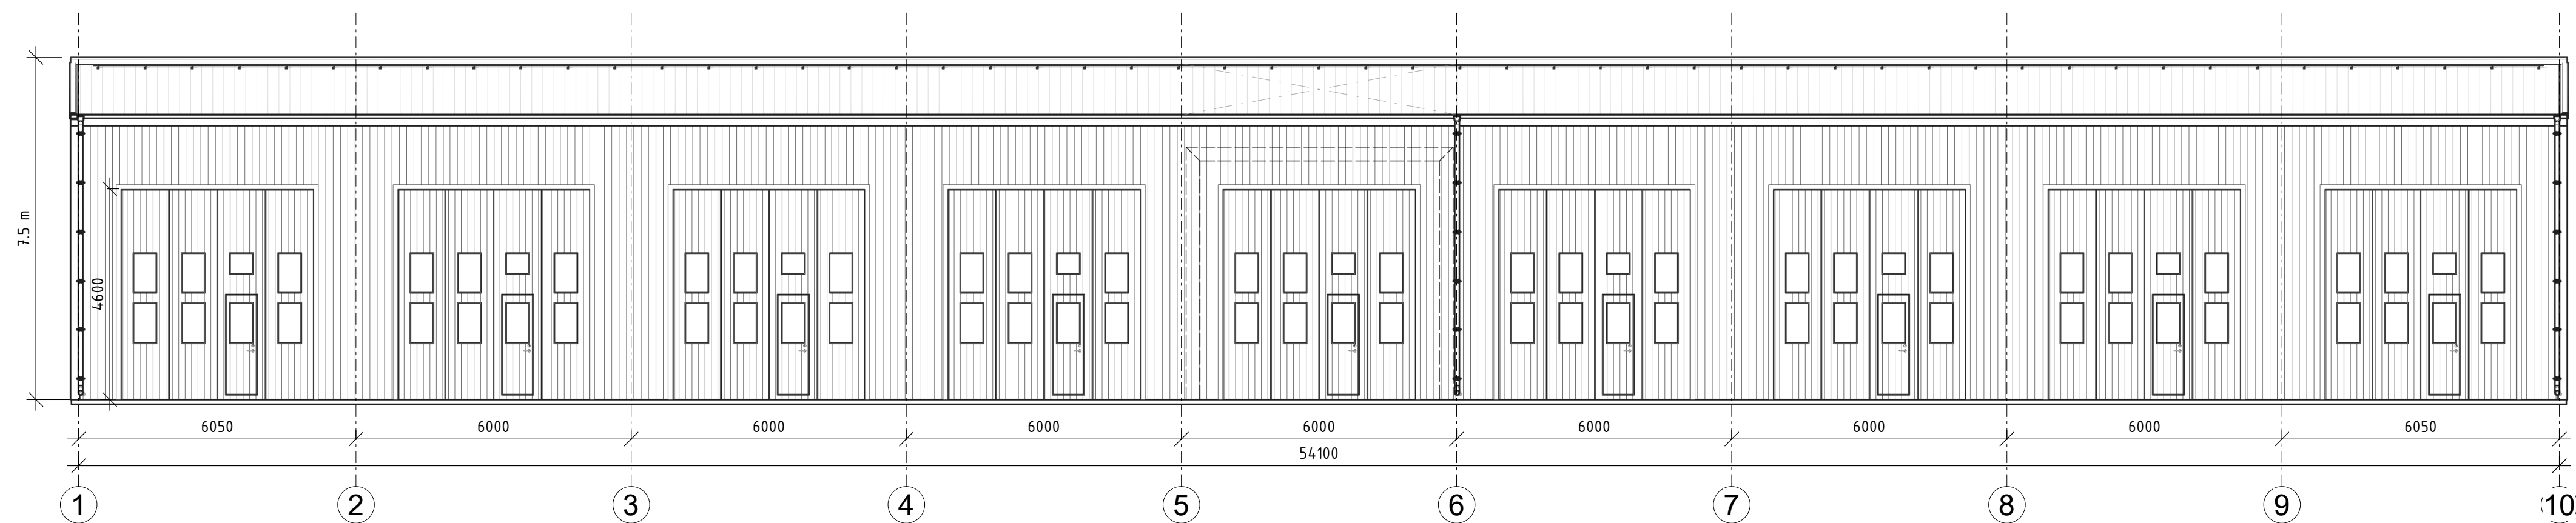

4
A1-E2

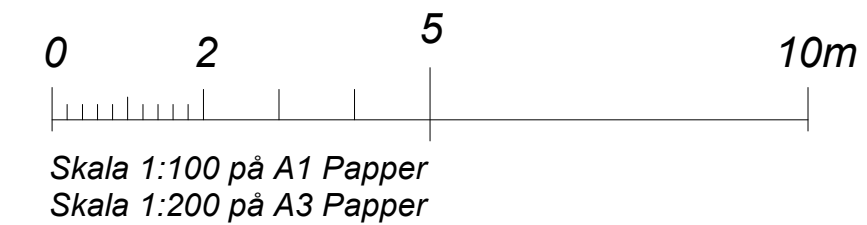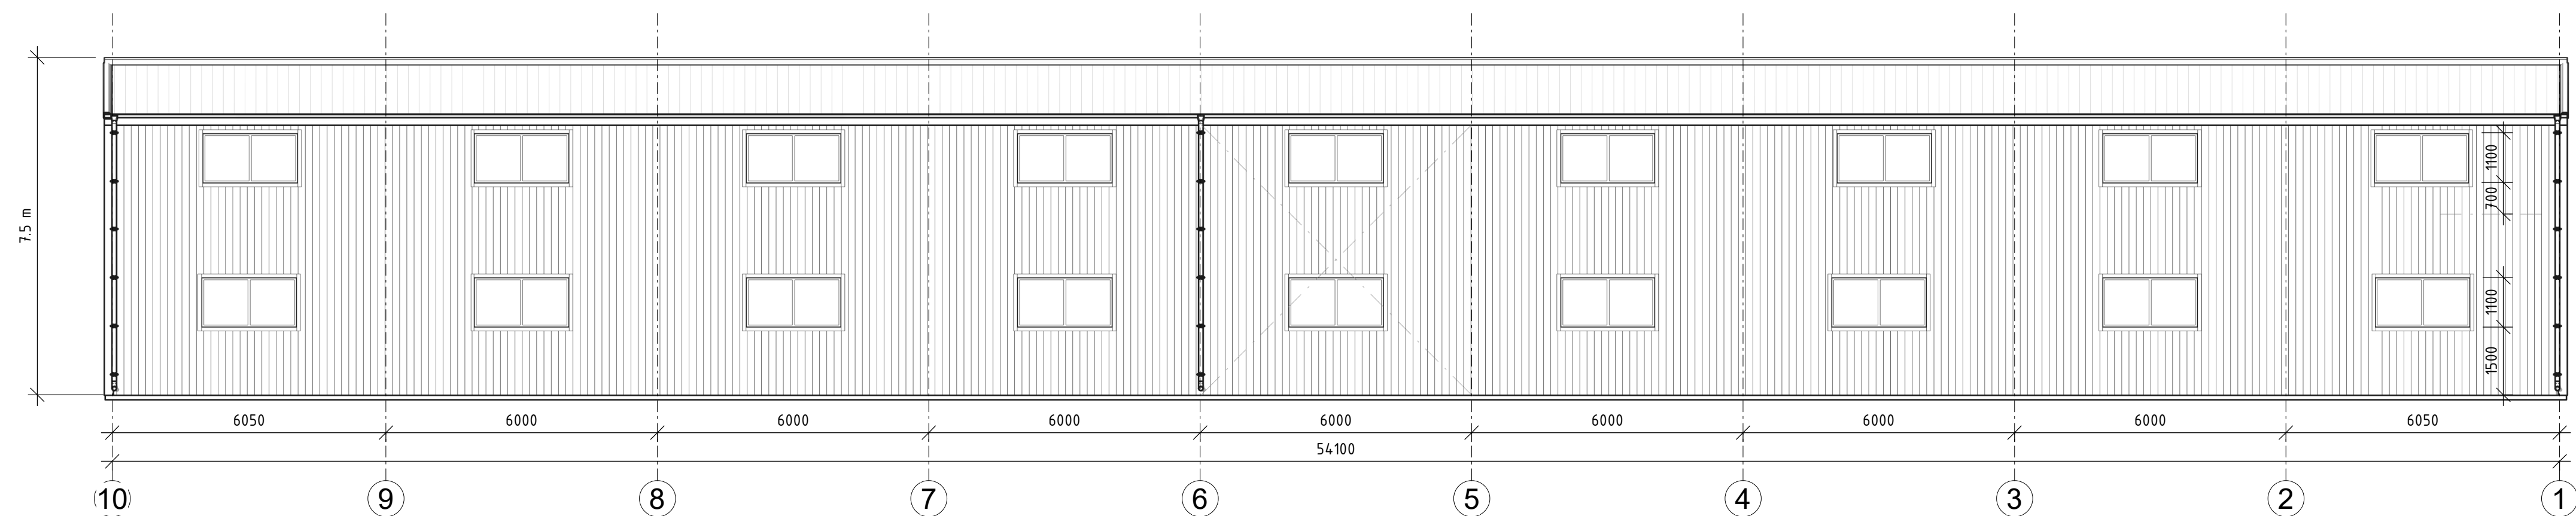


Konstruktionsdelar som ej är måttsatta är endast schematiskt inritade.

<i>Rev.</i>	<i>Datum</i>	<i>Sign</i>	<i>Ändringen avser</i>
 Hospitalsgatan 11 532 37 Skara, Sverige Tel: +46 (0) 511 34 77 11 www.borga.se RELATIONSHANDLING			
<i>Projektnamn:</i>			
BRF Näsbacka by			
<i>Projektadress:</i>			
<i>Projektleddare:</i>	<i>Ritad av:</i>	<i>Kontrollerad av:</i>	<i>Säljare:</i>
-	NR	-	RT
<i>Ritningsnamn:</i>			
Elevationer			
<i>Projektnummer:</i>	<i>Datum:</i>	<i>Ritningsnummer:</i>	
s-036a	2021-09-16	E2	

3
A1-E3

3D Logo Detalj

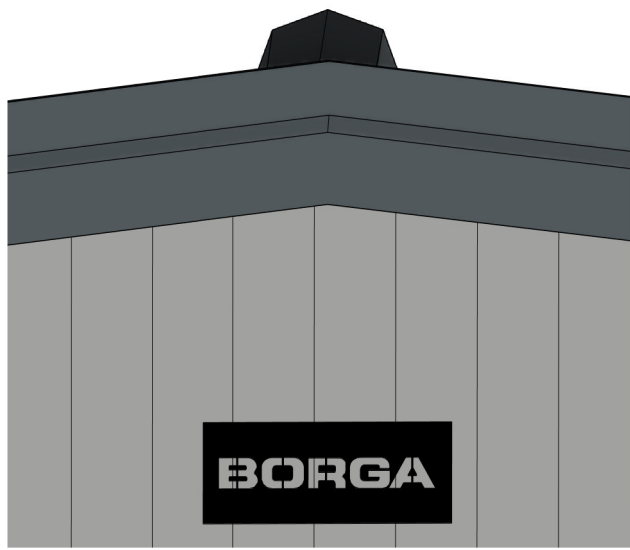

1
A1-E3

3D Vy 1



2
A1-E3

3D Vy 2



Rev.	Datum	Sign	Ändringen avser
BORGA® Hospitalsgatan 11 532 37 Skara, Sverige Tel: +46 (0) 511 34 77 11 www.borga.se RELATIONSHANDLING Projektnamn: BRF Näsbacka by Projektadress: Projektleddare: * Ritad av: NR Kontrollerad av: - Säljare: RT Ritningsnamn: 3D Visualisering Projektnummer: s-036a Datum: 2021-09-16 Ritningsnummer: E3			