


AREA, VOLYM
 BTA 545.4 m²
 BTV 2045.3 m³



FÖRKLARINGAR
 — RUMSAVGRÄNSNINGSLINJE

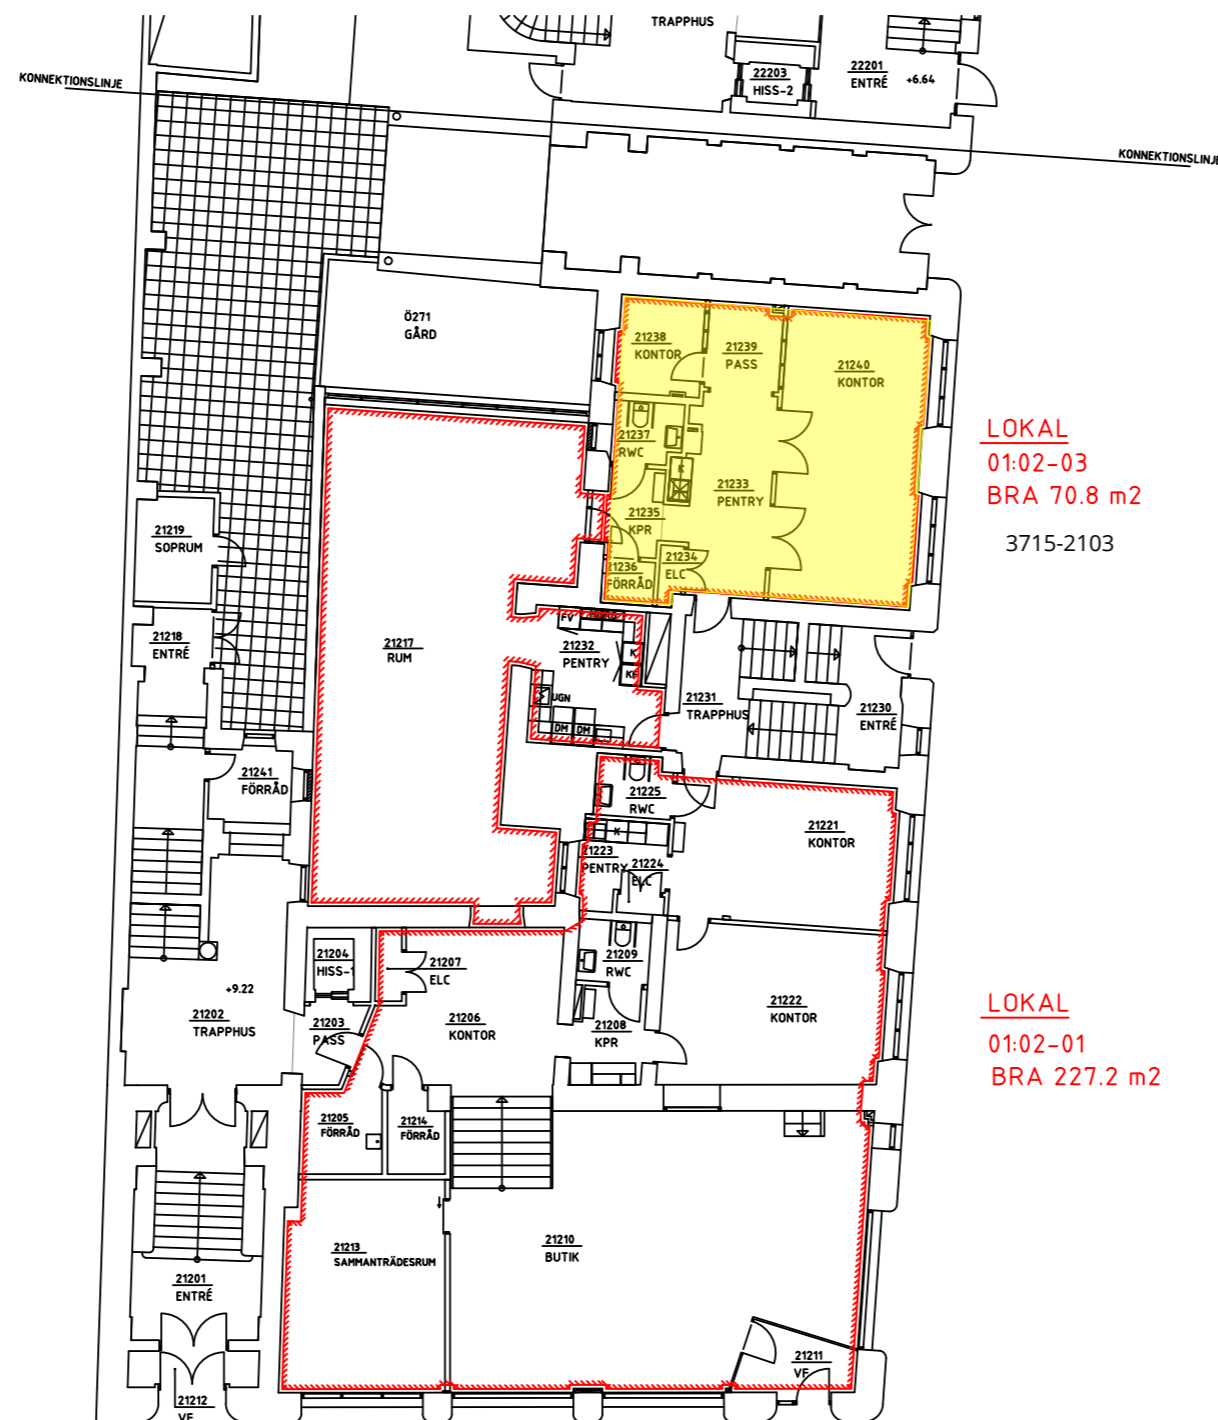


LOKAL
 01:02-03
 BRA 70.8 m²
 3715-2103

LOKAL
 01:02-12
 BRA 100.1 m²

LOKAL
 01:02-01
 BRA 227.2 m²

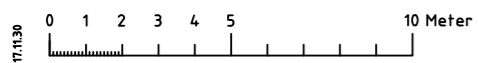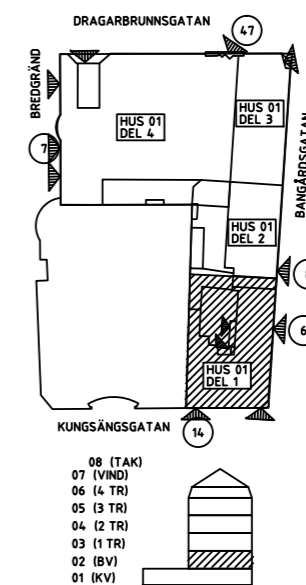

REV	ANT	ÄNDRINGEN AVSER	DATUM	SIGN
RELATIONSHANDLING				
 UPPSALA AKADEMIFÖRVALTNING Box 121 Tel: 018-471 75 00 751 04 UPPSALA Fax: 018-471 75 01 e-mail: ritning@uaf.uu.se www.uaf.se				
PL				
X	A	IGAD	070 7286567	
UPPDRAG NR	RITAD/KONSTR AV	HANDLÄGGARE		
2022-11-09	IA	LAPPELQUIST		
DRAGARBRUNN 30:5		UPPSALA		
HUS 01 DEL 1				
PLAN 02 (BV) +9,22				
PLANRITNING LÄGENHETER				
SKALA	NUMMER	REV		
A1 1:100, A3 1:200	3715	A-48-11-01021		