

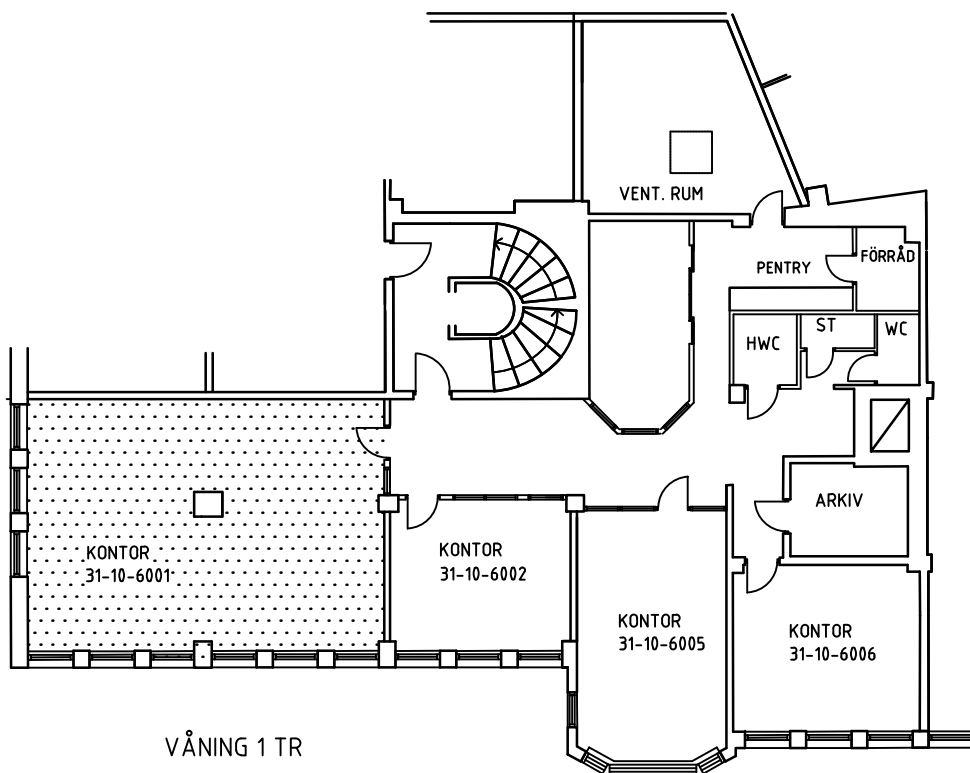


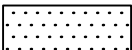

VÅNING 1 TR

 MARKERAD YTA AVSER EGEN DEL I "KONTORSHOTELLET"

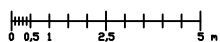

BET	ANT	ÄNDRINGEN AVSER	SIGN	DATUM
RELATIONSHANDLING				
BAGGEN 23, LINKÖPING				
 LINDSTÉN BAGGEN 23 AB Klostergatan 26 582 23 Linköping tel 013 - 31 41 11 e-mail eva@lindstens.se				
UPPDRAG NR	RITAD AV BT		HANDLÄGGARE EL	
DATUM 2009-05		ANSVARIG		
LOKAL NR 31-10-6001 ÅGATAN 39 VÅNING 1 TR				
SKALA 1:200	NUMMER A30:6001		I BET	