



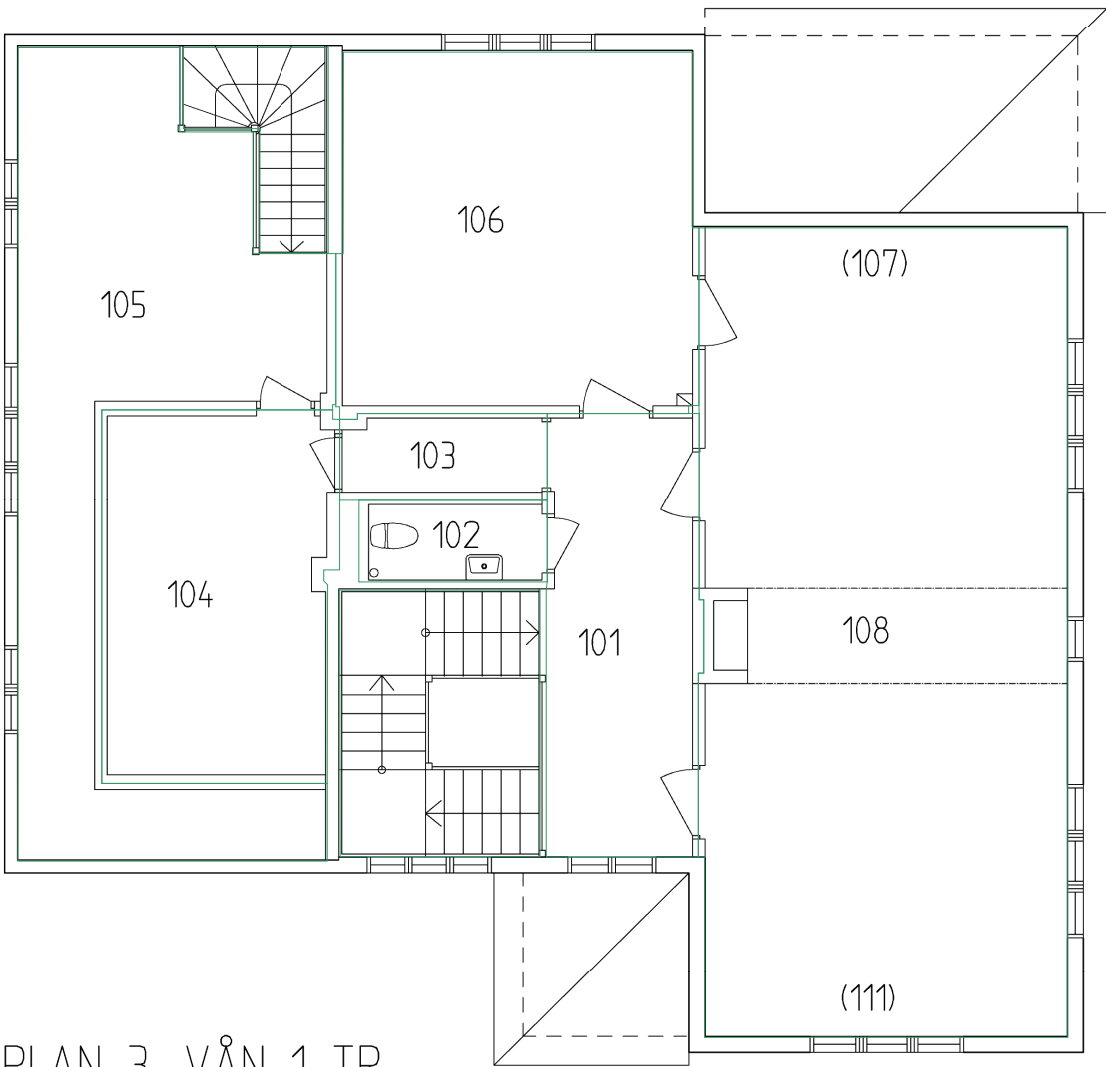

PLAN 3, VÅN 1 TR

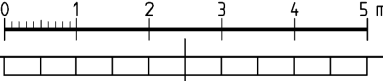

BET	ANT	ANDRINGEN	AVSER	DATUM	SIGN
RELATIONSHANDLING					
LOKALISERINGSFIGUR					
					
AKADEMISKA HUS					

C4:16					
AKADEMISKA HUS UPPSALA AB www.akademiskahus.se		UPPDRAG NR 10-02	RITAD AV MK	HANDLÄGGARE	
ANSVARIG M. KUIPER		KONSULT A-sidan arkitektkontor AB			
REGISTERFASTIGHET ULTUNA 2:23		DATUM 2011-05-17		REV./REL. DATUM	
ANLÄGGNINGEN C0004016		PLAN 3, VÅN 1 TR			
HUSDEL	PLAND	ANSV. PART	FORMAT		
	03	A	A1		
REGISTERINGSNUMMER		SKALA	NUMMER	BET	
		1:50	A 30:1031		

REF: \MODELL\PL3.dwg
LAGER: SB11

ULUPPSALA\ARKIV\0004016\VA\RTREF\A30-1031.DWG SUSANN NYSTRÖM 14.12 2011-5-18