



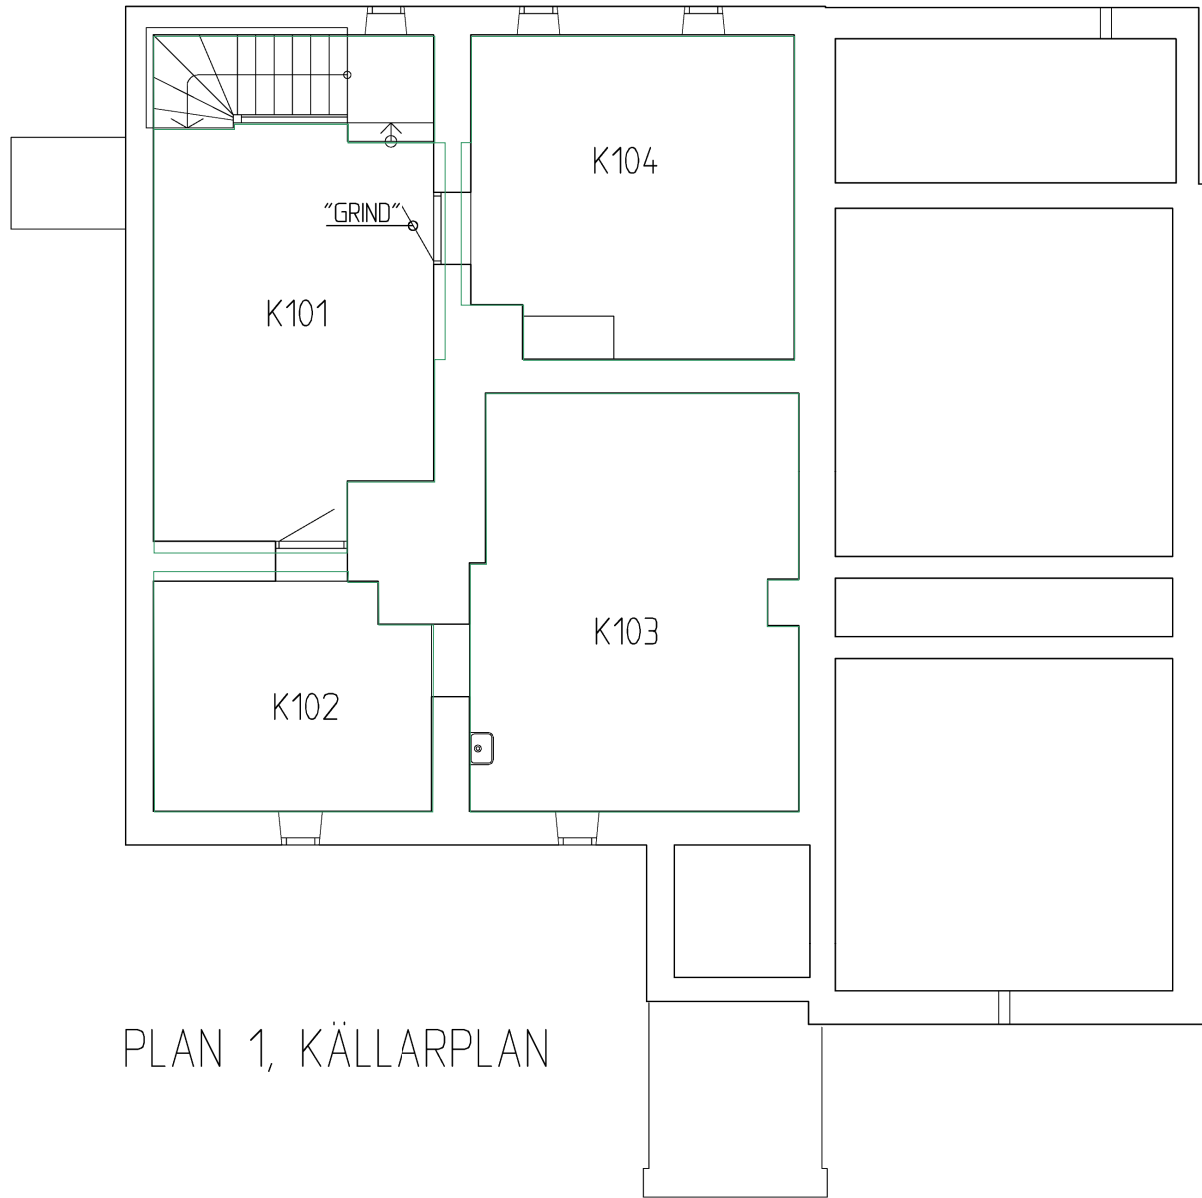

PLAN 1, KÄLLARPLAN

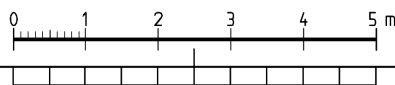

A	-	FLYTT AV GRIND	2014-01-17	TST
BET	ANT	ÄNDRINGEN AVSER	DATUM	SIGN

RELATIONSHANDLING

LOKALISERINGSFIGUR



AKADEMISKA HUS

C4:16				
AKADEMISKA HUS UPPSALA AB www.akademiskahus.se	UPPDRAG NR	10-02	RITAD AV	MK
	ANSVARIG	M. KUIPÉR		
	KONSULT	A-sidan arkitektkontor AB		
	DATUM	2011-05-17	REV./REL. DATUM	2014-01-17
REGISTERFASTIGHET	PLAN 1, KÄLLARPLAN			
UL TUNA 2:23				
ANLÄGGNINGEN				
C0004016				
HUSDEL	PLAND	01	ANSV. PART	A
REGISTERINGSNUMMER	FORMAT	A1	SKALA	1:50
	NUMMER	A 30:1011		BET