



VÅNING 1 TR

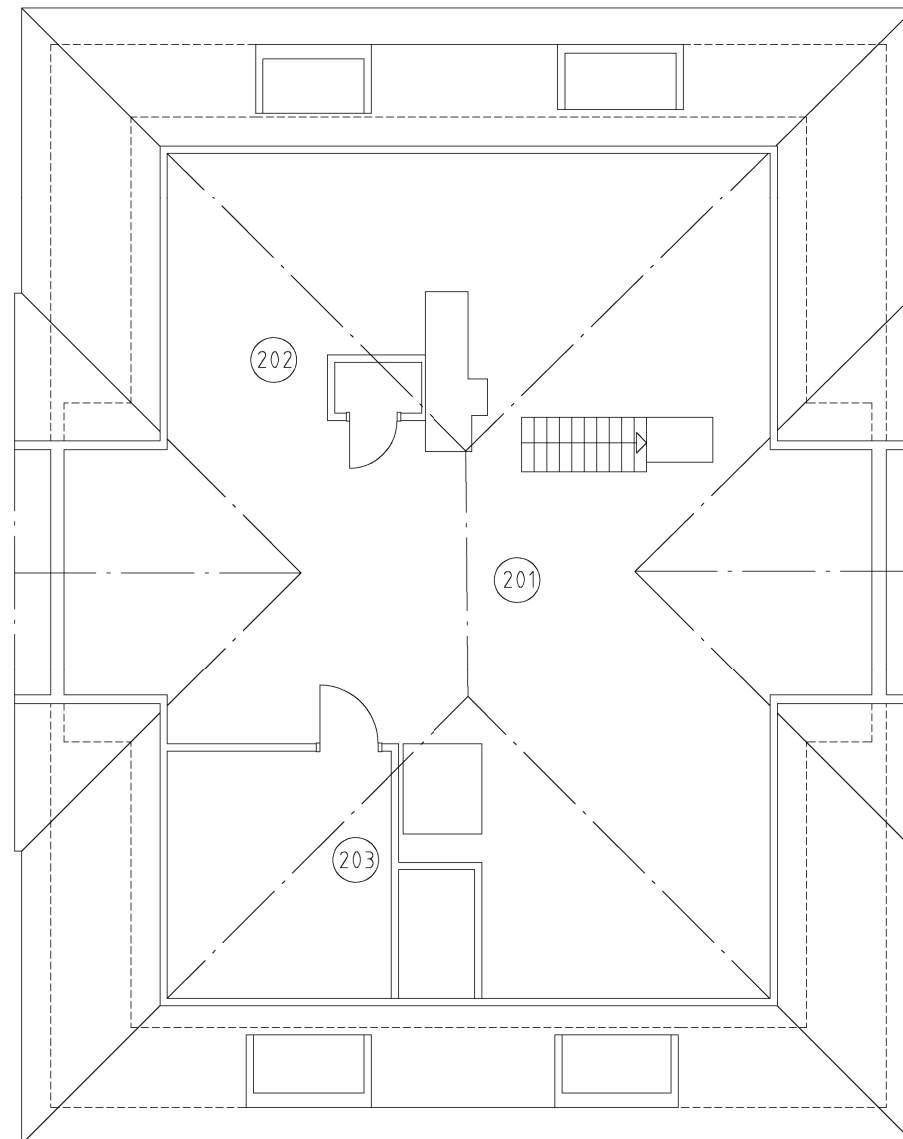

VIND

A	REV VINDSTRAPPA	2020-01-10	JAS
BET	ÄNDRINGEN AVSER	DATUM	SIGN
RELATIONSHANDLING			
LOKALISERINGSFIGUR			
 AKADEMISKA HUS			

C4:107			
UPPDRAG NR 014123	RITAD AV JAS	HANDLÄGGARE J ASPENBERG	
ANSVARIG PAUL KVANTA			
KONSULT AHRBOM & PARTNER			
DATUM 2009-09-15	REV./REL. DATUM 2020-01-10		
REGISTERFASTIGHET ULTUNA 2:23	VÅNING 1 TR		
ANLÄGGNINGEN C0004107	VIND		
HUSDEL	PLAND 03	ANSV. PART A	
REGISTERINGSNUMMER	FORMAT A1	SKALA 150	NUMMER A-40.1-02
			BET