







PLAN 2

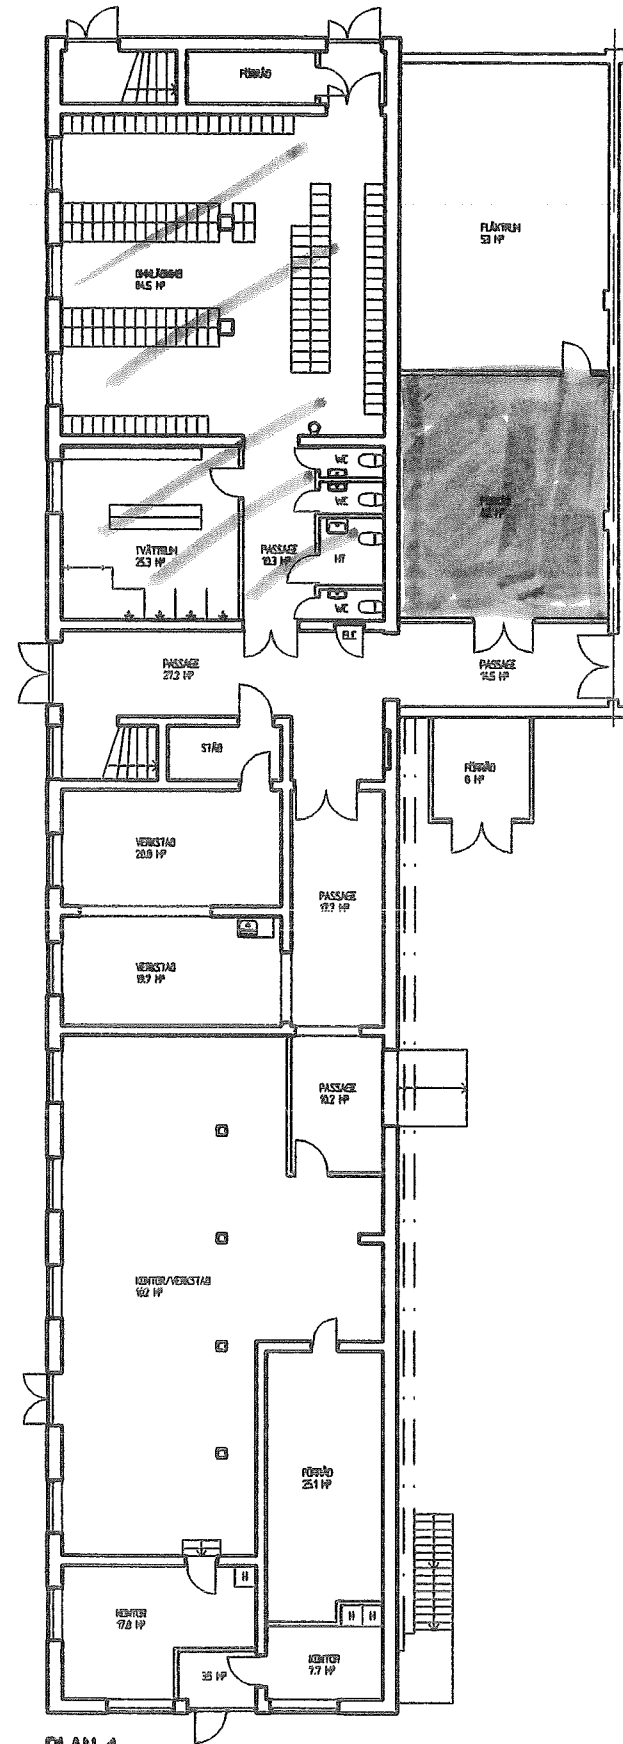

PLAN 1

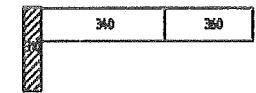 Egen yta
 Del i gemensam



BYTT	AVT	PROJEKT AVSE	BYTT	BYTT
RELATIONSHANDLING				
Elefanten 1, Kalmar				
 INDUSTRIPARKEN				
 RÅTA LINJEN arkitekter ab				
Strömingsgatan 2 392 32 Kalmar tel: 0480-25515 fax: 0480-492870				
Råta Linjen Arkitekter AB Strömingsgatan 2, 392 32 Kalmar				
TEL: 0480-25515 FAX: 0480-492870				
UPPLAGA	04/04	ANSVARIG FÖR ARBETEN	Anders Persson	ANSVARIG FÖR ARBETEN
UTGIVNING	2006-12-10	ANSVARIG FÖR ARBETEN	Anders Persson	
Byggnad 310				
PLAN 1 och 2				
SKALA	1:100	BYGGS NUMMER	RA00-1-310	BYTT

Handwritten signature