


LOA - VÅNING 1 TR	KVM
LOKAL 5	63.3
LOKAL 6	163.1
ALLMÄN AREA	20.9
SERVICE AREA	---
TOTAL AREA	247.3



KÖPMANSGRÄND

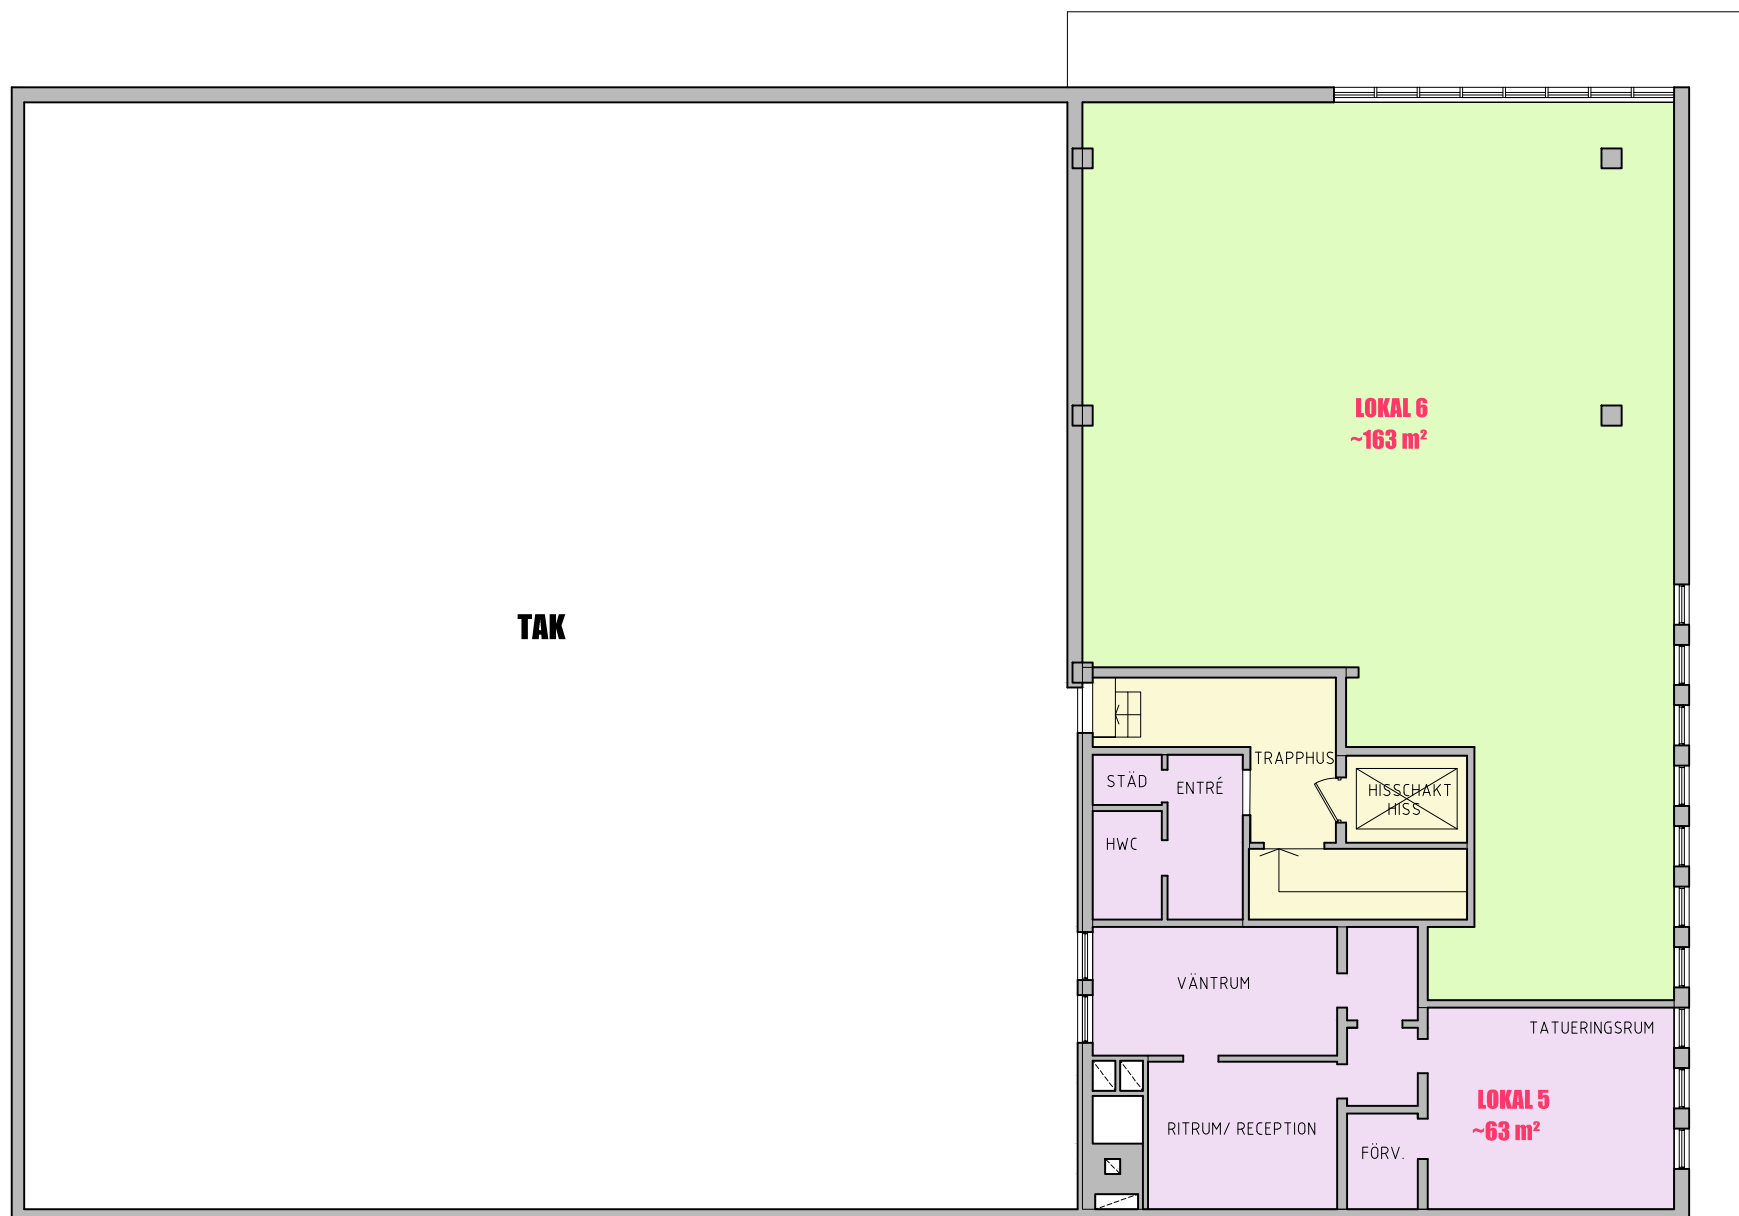

EDSGATAN

TAK

123 RUMNUMMER
 9-123 NYCKEL NUMMER

RELATIONSRITNING

Rev.	DATUM	Beskrivning

TIMJAN 4

VÄNERSBORG

NIKLASBERG
 FASTIGHETER
 Dr. sellbergs väg 5
 462 54 Vänersborg
 Tel: +46 702 78 44 28
 Växel: +46 521-655 00
 Fax: +46 521-627 00

BYGGHÖJD	TOMT KOD:	OMRÅDE
RITAD AV ADUIS	DATUM: 2017-04-04	
PROJEKTNUMMER:	SKALA: 1:150 / A3	

RITNING TITEL:
VÅNING 1 TR

IDENTIFIERING:
A-003

BLOCK:

CAD Ref.:
 FR Timjan 4 - A-Ritningar 170404.dwg

VÅNING	Total Area
KÄLLARE	723 Kvm
BOTTENVÅNING	705 Kvm
VÅNING 1TR	253 Kvm
HELA BYGGNADEN	1,681 Kvm

