



125 m²

RELATIONSHANDLING				
ODD FELLOW PALATSET				
Nyréns Arkitektkontor				
Frustråtan 2, 311r Tel 0734 606 222				
SE 211 46 Hälmo www.nyren.se				
PLÅN 1				
-				
-				
A4 1.100	NIPAL	A4.0-0-110		F 001
A3 1.200				

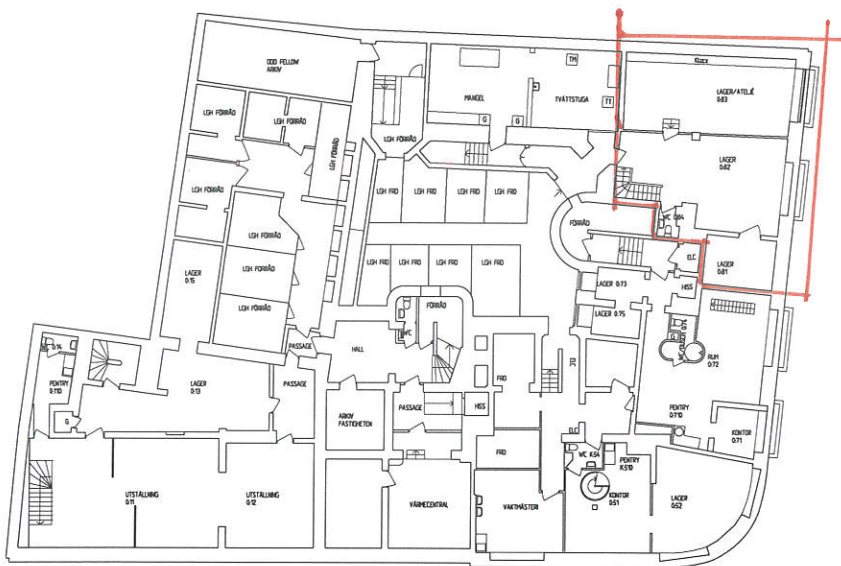

88 m²

KÄLLARPLAN

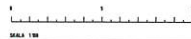

RELATIONSHANDLING				
ODD FELLOW PALATSET				
Nyréns Arkitektkontor				
Frugården 2, 3tr		Tel: 0731 656 222		
SE 211 45 Malmö		www.nyren.se		
KÄLLARPLAN				
-				
