



FÖRKLARINGAR
BUTIKSPLAN SE RITNING NR. L-004-01-6062-001

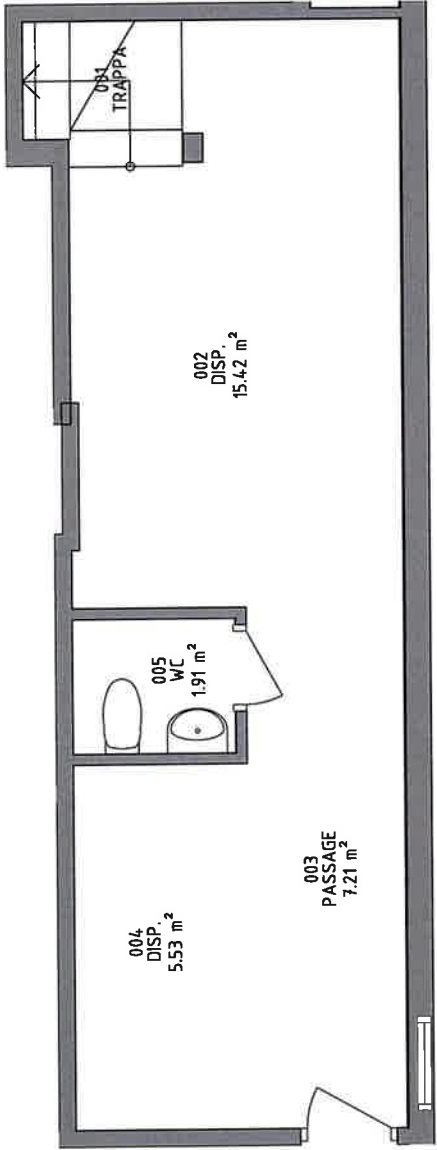

K1 - 004-01-6062
SKALA 1 : 50

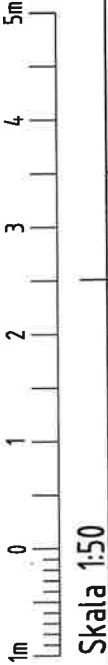

BET	ÄNDRINGEN AVSER	DATUM	SIGN
RELATIONSHANDLING			
Penningen 10 Torggatan Kramfors			
krambo RINGVÅGEN 7, KRAMFORS 0162-71 77 00			
☒	A	KRAMBO AB	
UPPDRAK NR	RITADIKONSTR AV Jawe	UPPDRAGSLEDARE	
DATUM 2023-09-04	ANSVARIG		
LOKALRITNING 004-01-6062 BUTIKSLOKAL Plan K1 KÄLLARPLAN			
SKALA A1 A3 1:50	NUMMER L-004-01-6062-002	BET	