



2023-08-28 14:08:01 C:\Users\jawe61\Box\CADarkiv 090427\015 Löjtnanten Nybygget 22\Fastighetsinfo 015\Fastighetsinfo Hus
01\Relationsritningar\A-rit\DWG-RVT\RVT\015-01 Revitmodell.rvt

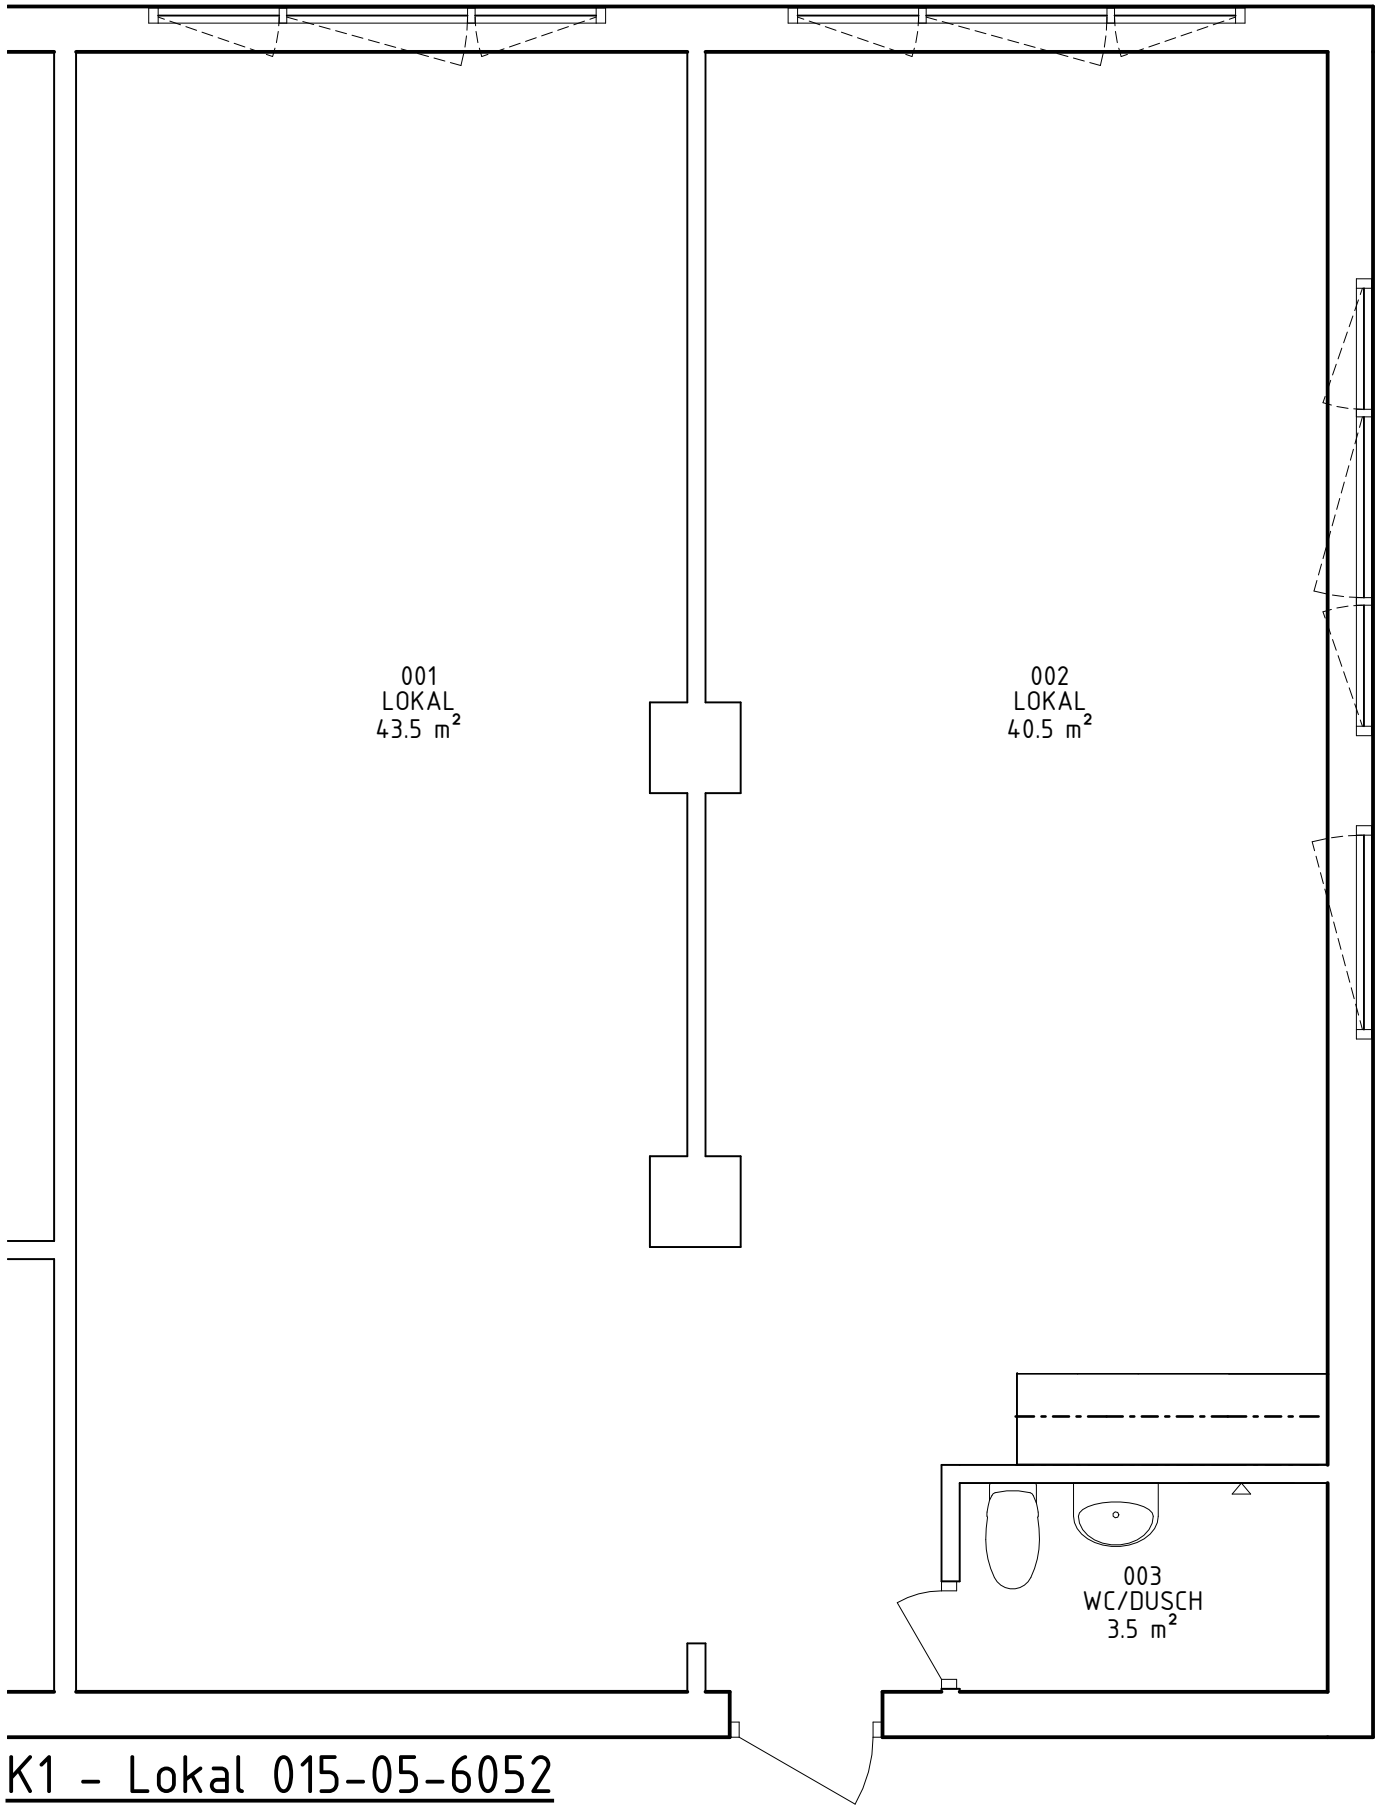


K1 - Lokal 015-05-6052

SKALA 1 : 50

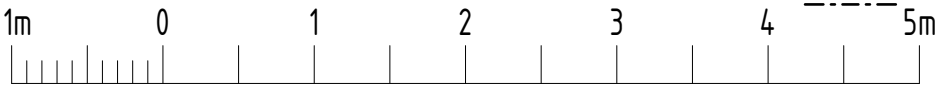


Skala 1:50

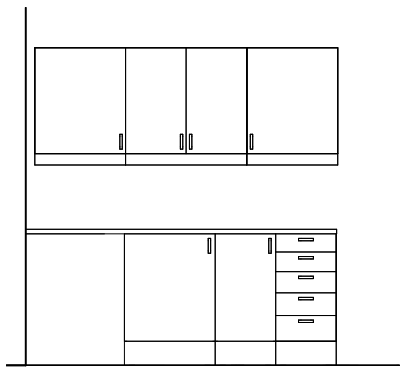

Pentry

SKALA 1 : 50

SITUATION

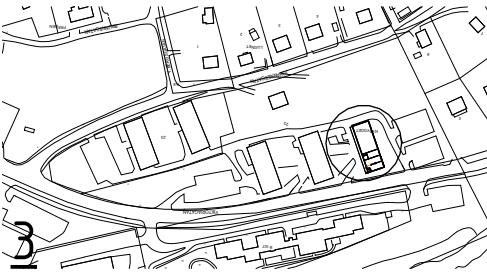

SKALA 1 : 5000

KRAMBO AB RINGVÄGEN 7 872 30 KRAMFORS		BET	ÄNDRINGEN AVSER	DATUM	SIGN
RITAD/KONSTR AV JAWE		LOKAL NYBYGGET 22 Lokal 015-05-6052			
DATUM 2023-08-25		UPPDRA.G.NR		SKALA 1:50	
STATUS RH		NUMMER L-015-01-K1-001		BET	