

FÖRESKRIFTER

MÄTT ANGES I MILLIMETER
PLUSHÖJDER ANGES I METER. ANGIVNA PLUSHÖJDER PÅ
BJÄLKLAG AVSER FÄRDIG GOLVYTA

FÖRKLARINGAR

BRANDCELLSGRÄNSER

----- EI60

HÄNVISNINGAR


===== = BEF VÄGG

===== = NY VÄGG




===== = NY DÖRR I BEF VÄGG

===== = BEF DÖRR I BEF VÄGG

===== = NY DÖRR I NY VÄGG

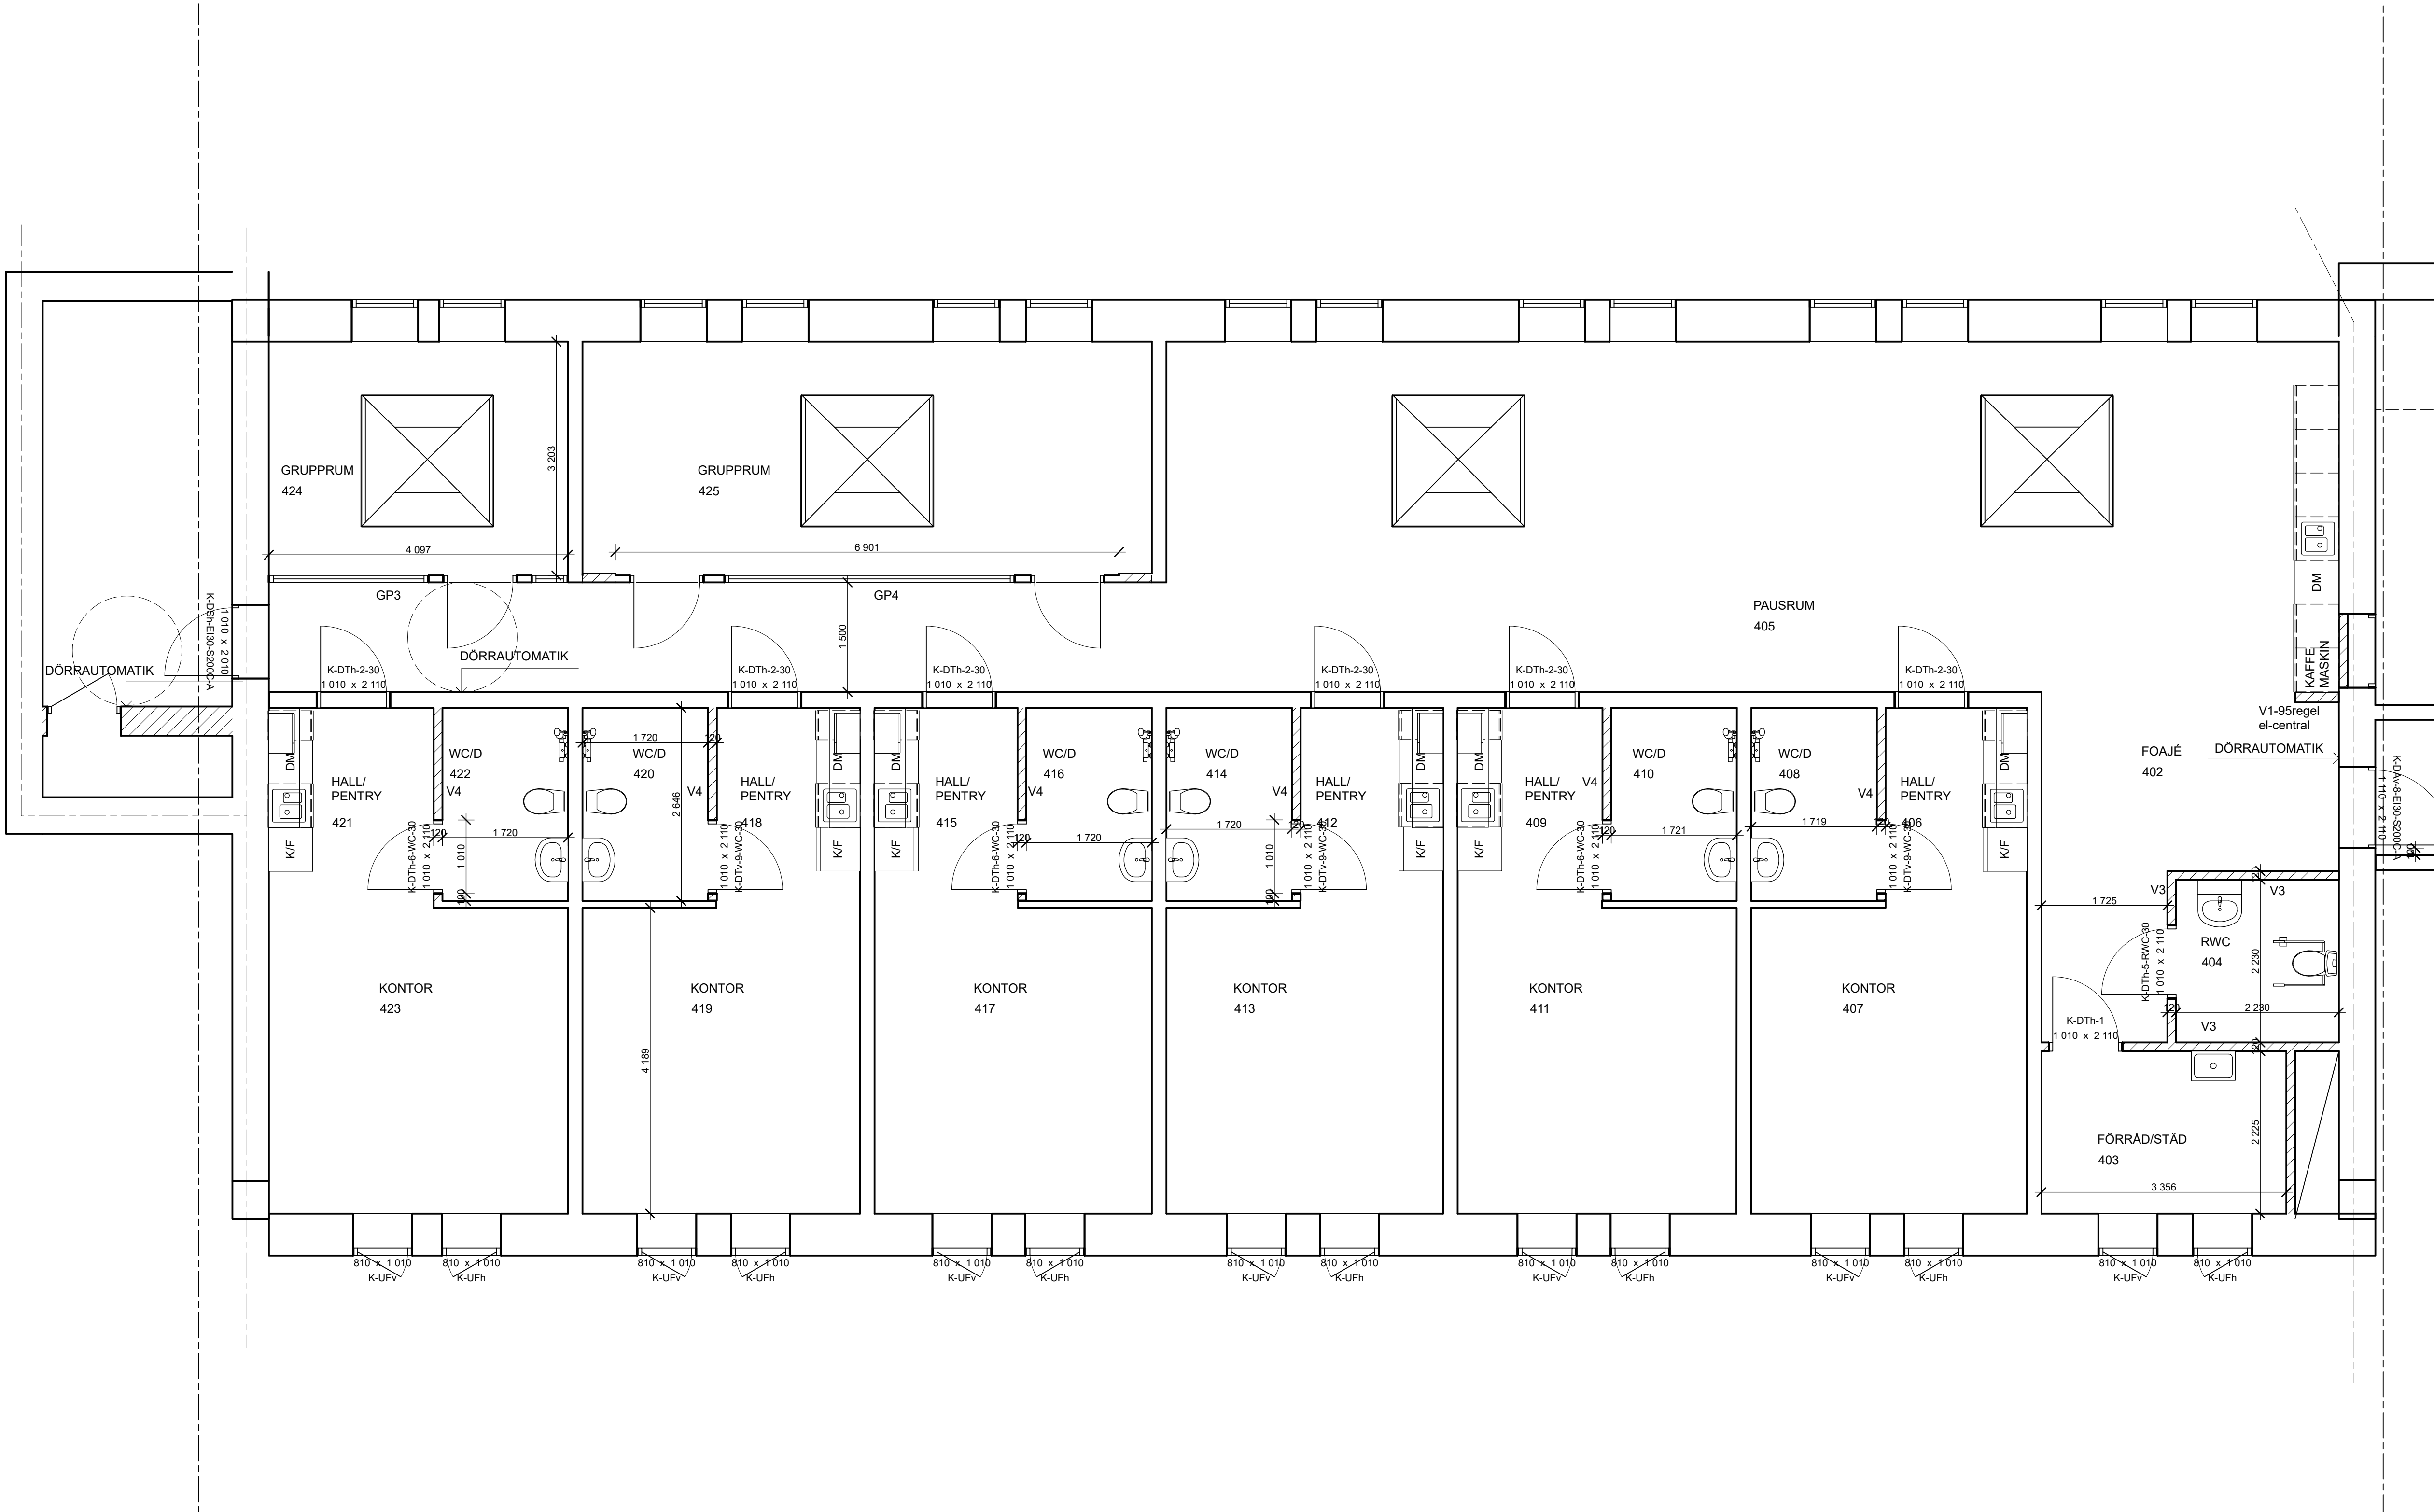

SKALA 1:50

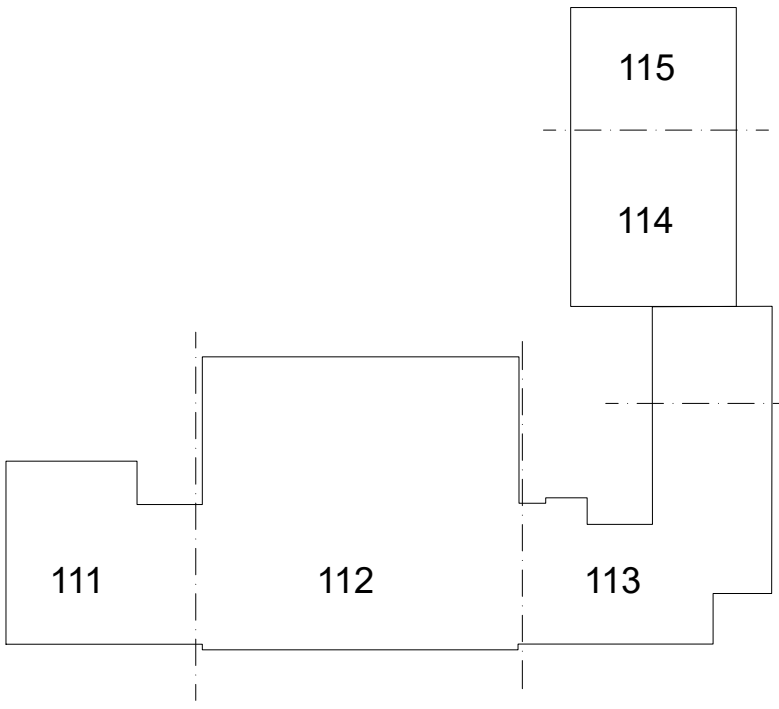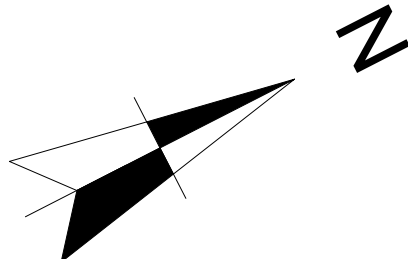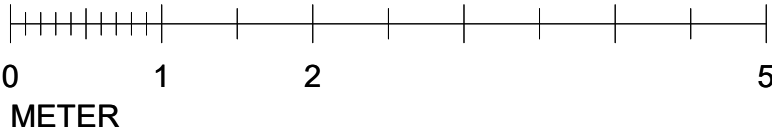

BET	ANT	ÄNDRING AVSER	DATUM	Sign.
RELATIONSHANDLING				
 BYGGMÄSTER For bättre byggande				
KV GUDE VÄSTERÅS				
A	ARKITEKTURTEKNIK	0703 22 32 62		
K	STOMKON	021-15 78 00		
EL	ASSEMBLIN	010-472 60 00		
V	ASSEMBLIN	010-472 60 00		
VS	VM-VVS PROJEKTERING	0760 37 85 33		
BR	FIRE	021-448 02 70		
UPPDRAG NR 2229		RITAD AV STEFAN SVEHLA	HANDLÄGGARE STEFAN SVEHLA	
DATUM 23-09-19		ANSVARIG S.SVEHLA		
PLAN 4, DEL 2 PLANRITNING				
SKALA 1:50		NUMMER A-40-1-142		BET