

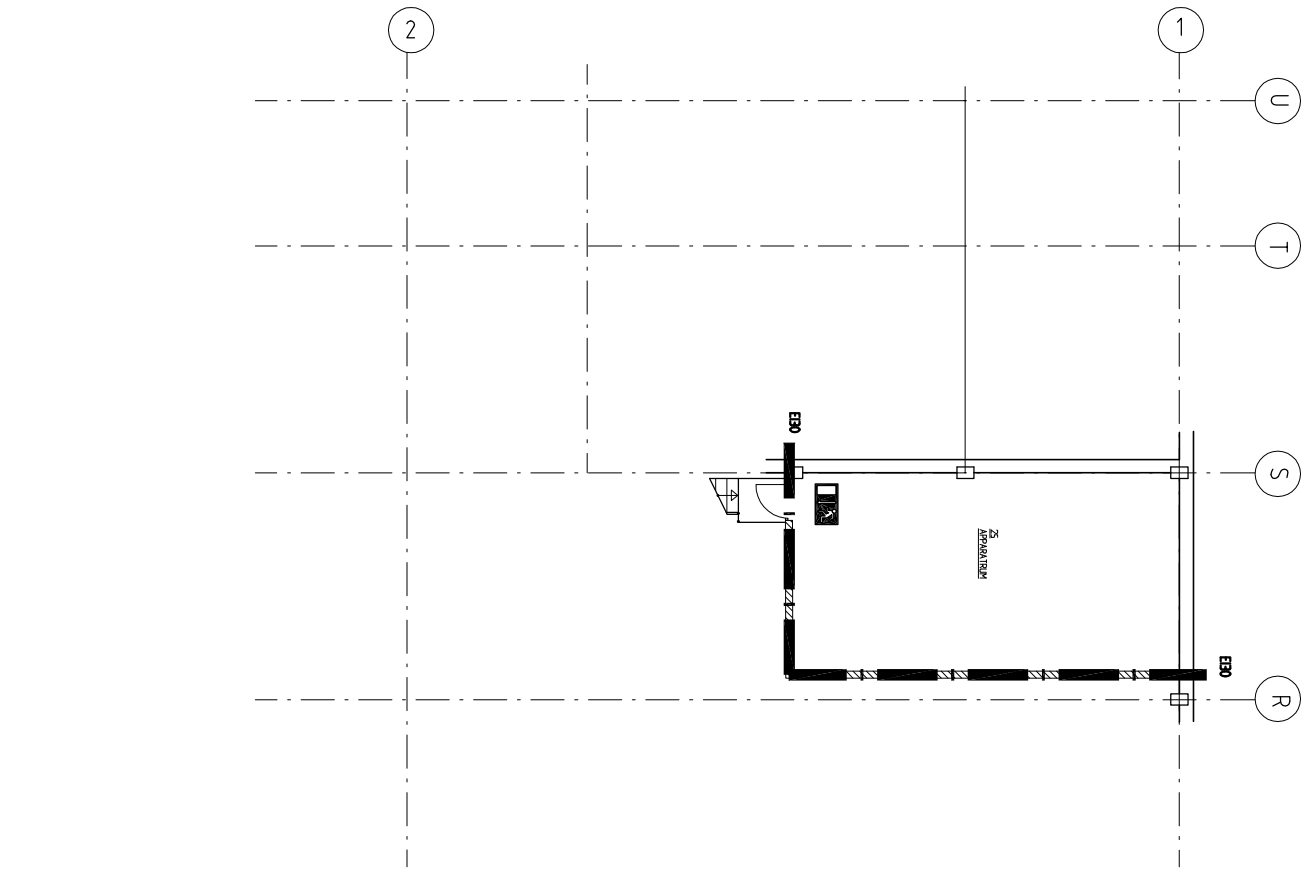


PLAN 2 -1:200-


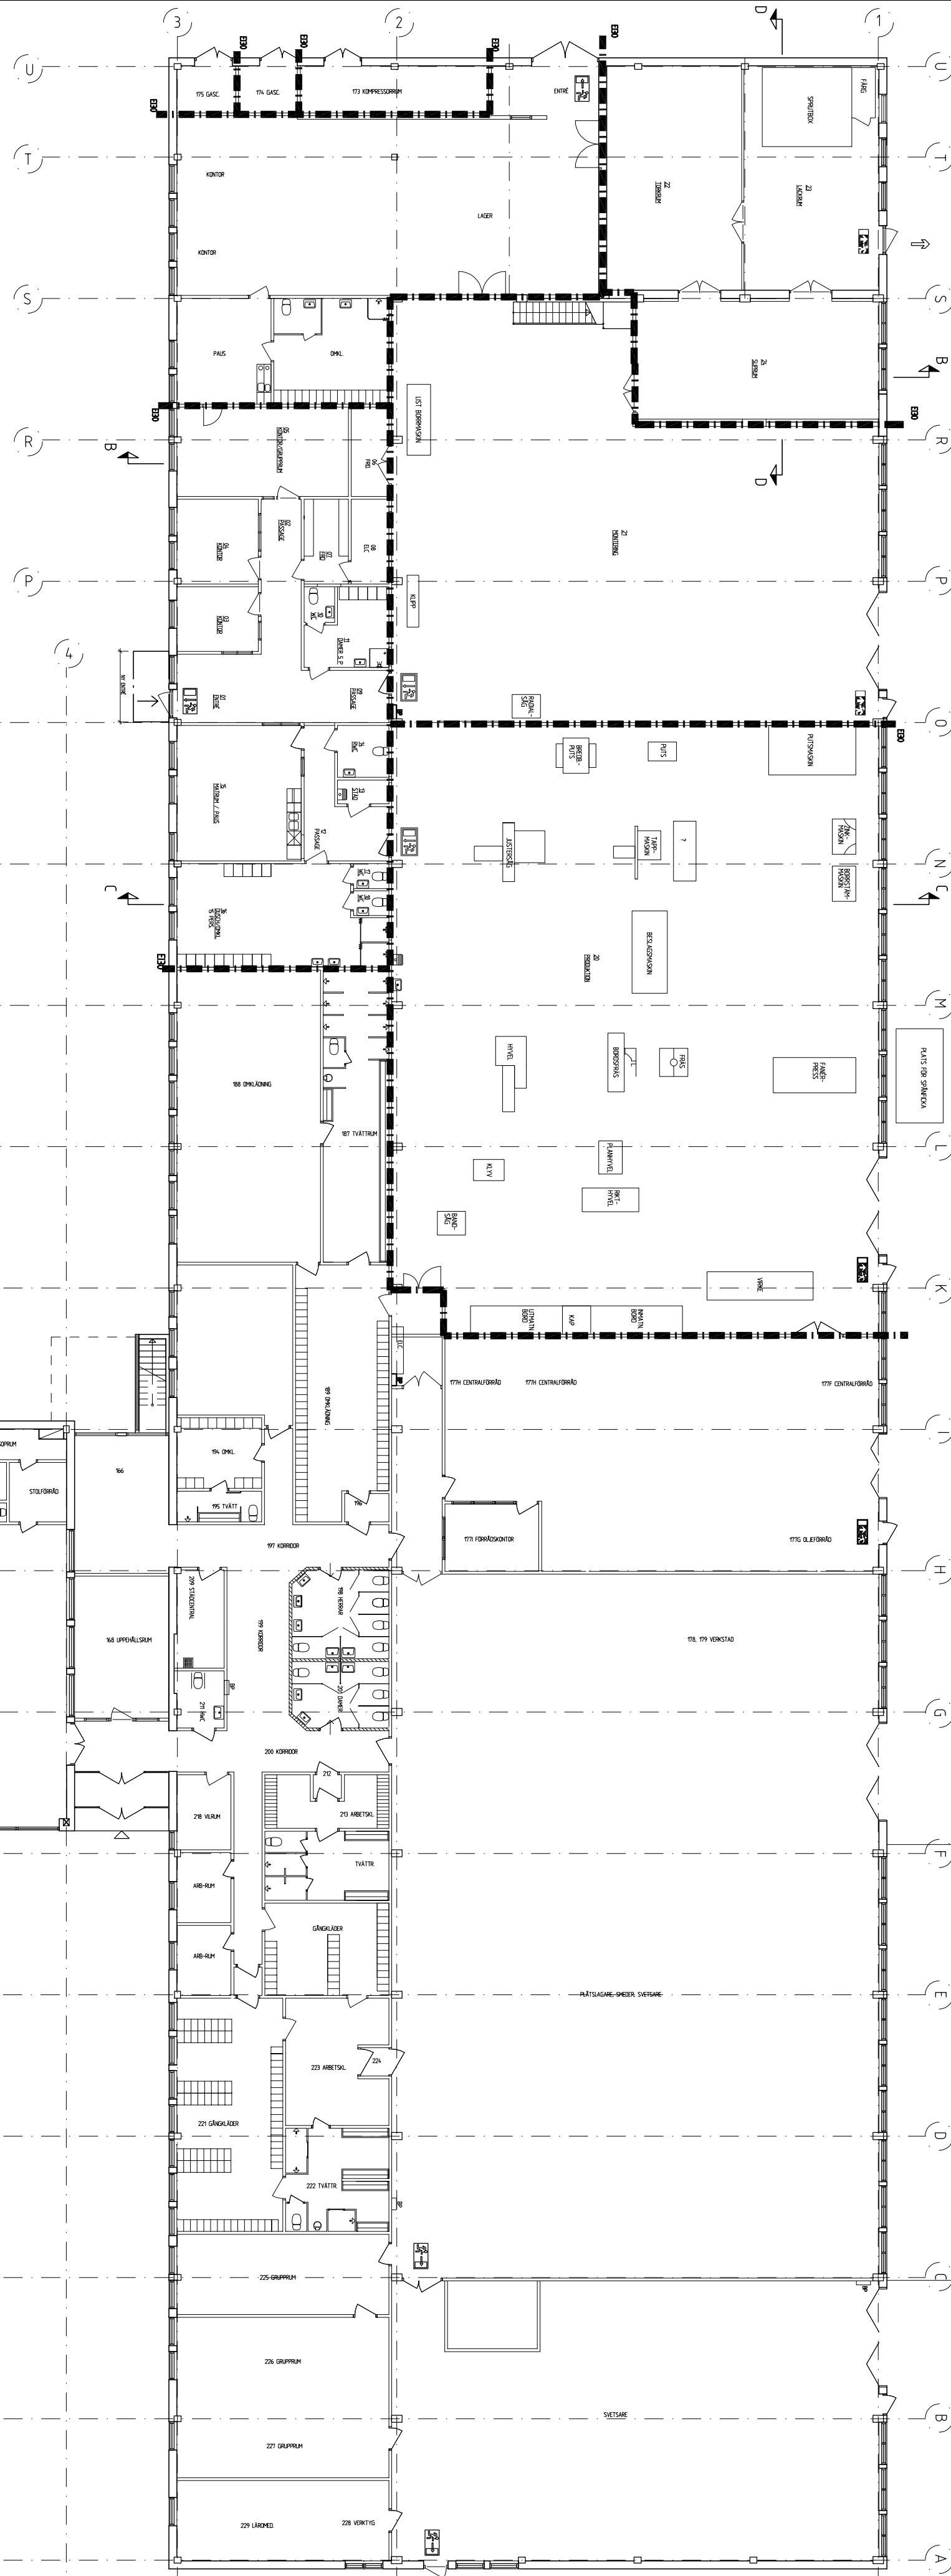


PLAN 1 -1:200-

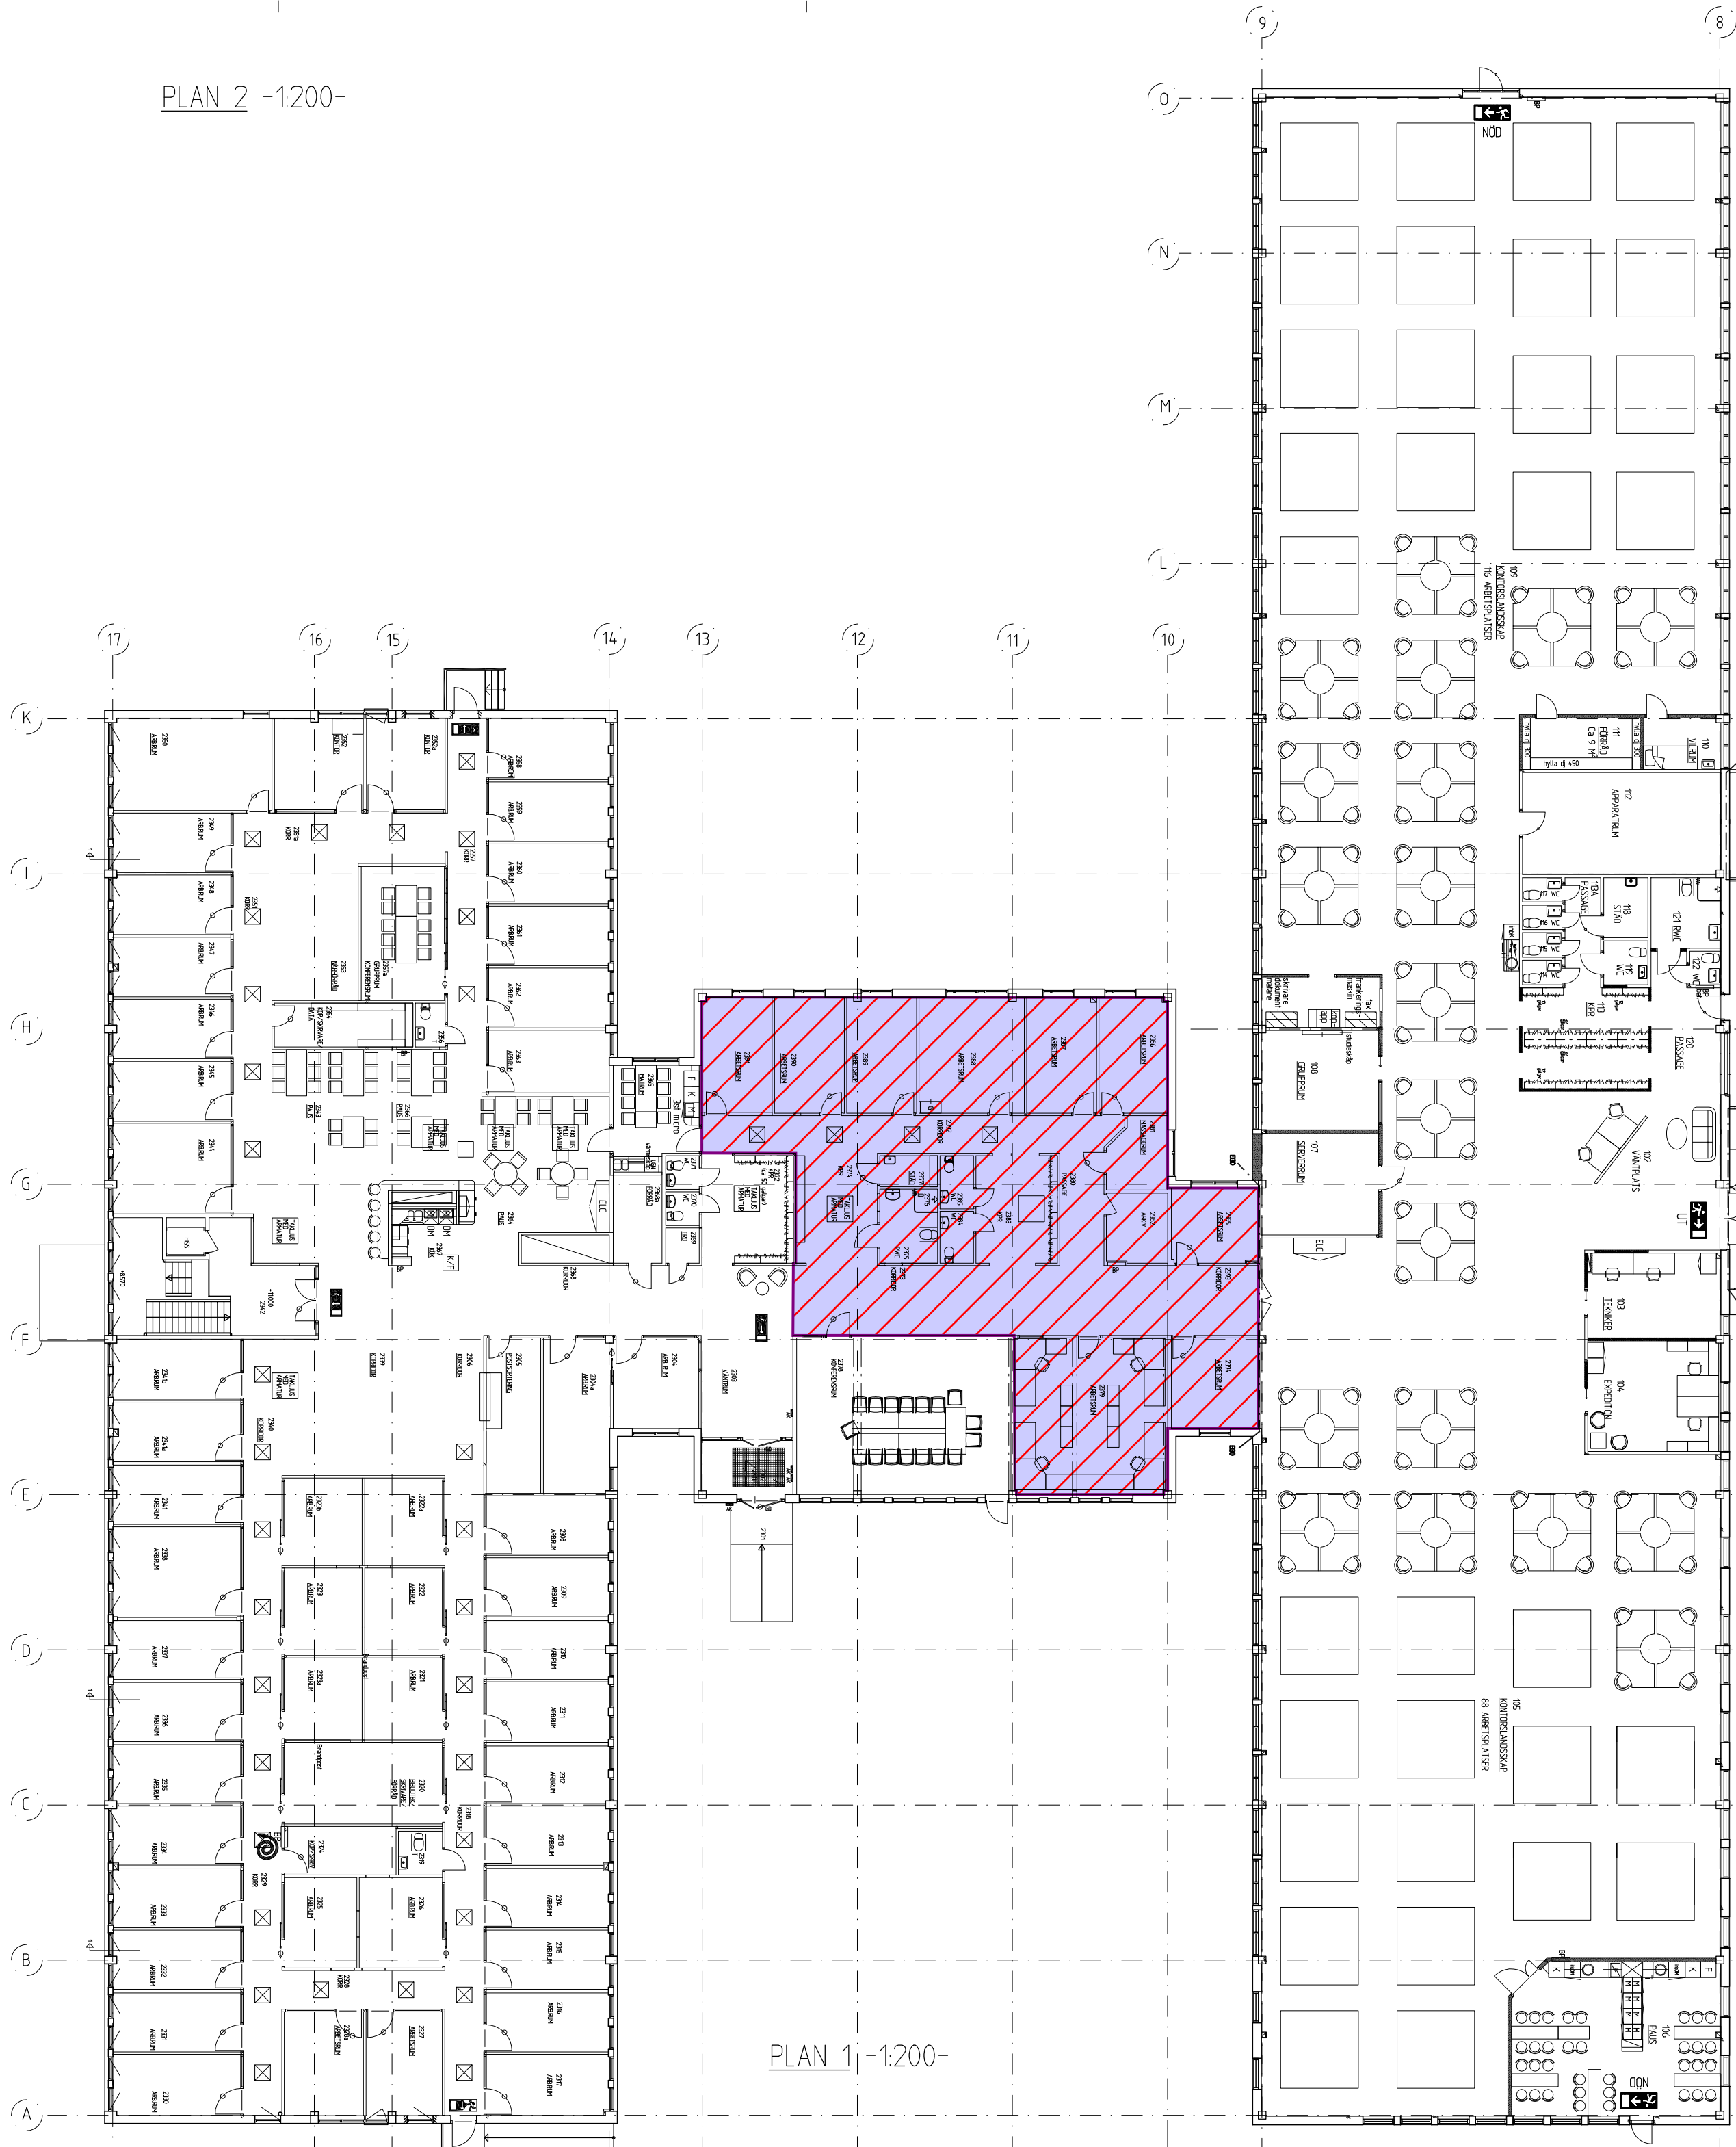

UNDERLAG FÖR DESSA DIGITALA MODELLER HAR VARIT
RELATIONSHANDLING UPPRÄTTAD AV VAB 2008-03-05
SAMT UNDERLAG LÄMNAT AV ERIK RULJEFF,
CONTRACTOR BYGG AB 2009-08-05.
FUNKTIONSBEROENDE MÅTT MÅSTE KONTROLLERAS
GENOM MÄTTAGNING PÅ PLATS.

FÖRKLARINGAR

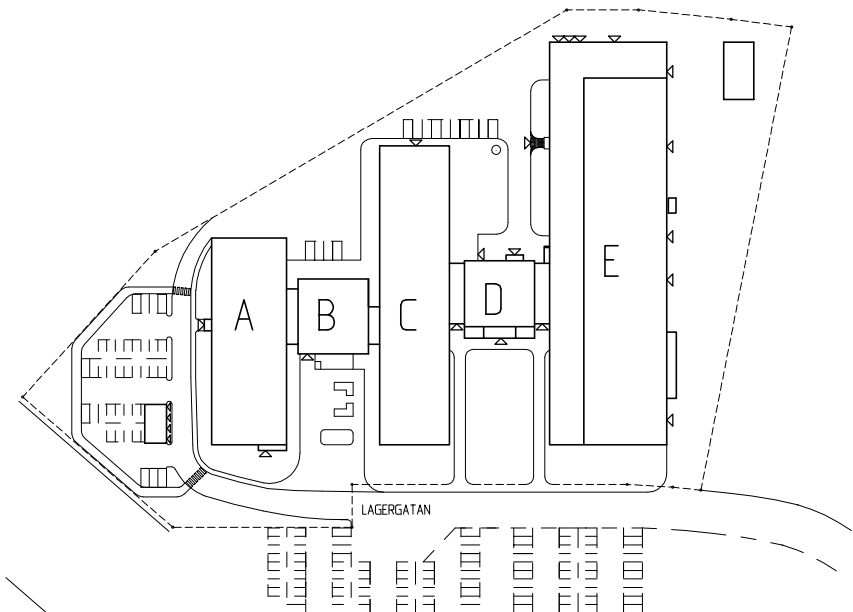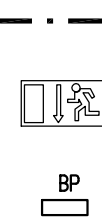

O-FIGUR -1:2000-

BET	ANT	ÄNDRINGEN AVSER	SIGN	DATUM
RELATIONSHANDLING				
FASTIGHETS AB POLARIS Kv. LAGRET 8, SKELLEFTEÅ				
☒	A VAB Arkitekter		tel 0910-703100 fax 0910-703104	
☐	VAB Vi på ArkitektByrån Tre streck www.vab.nu			
UPPDRAG NR 01-811-004		RITAD ab/mlu	KONSTR H. ÅKERLUND	HANDLÄGGARE H. ÅKERLUND
DATUM 2009-08-12		ANSVARIG		
BOTTENPLAN/ENTRÉPLAN PLAN 2				
SKALA 1:200/A1	NUMMER A300:200		BET	