



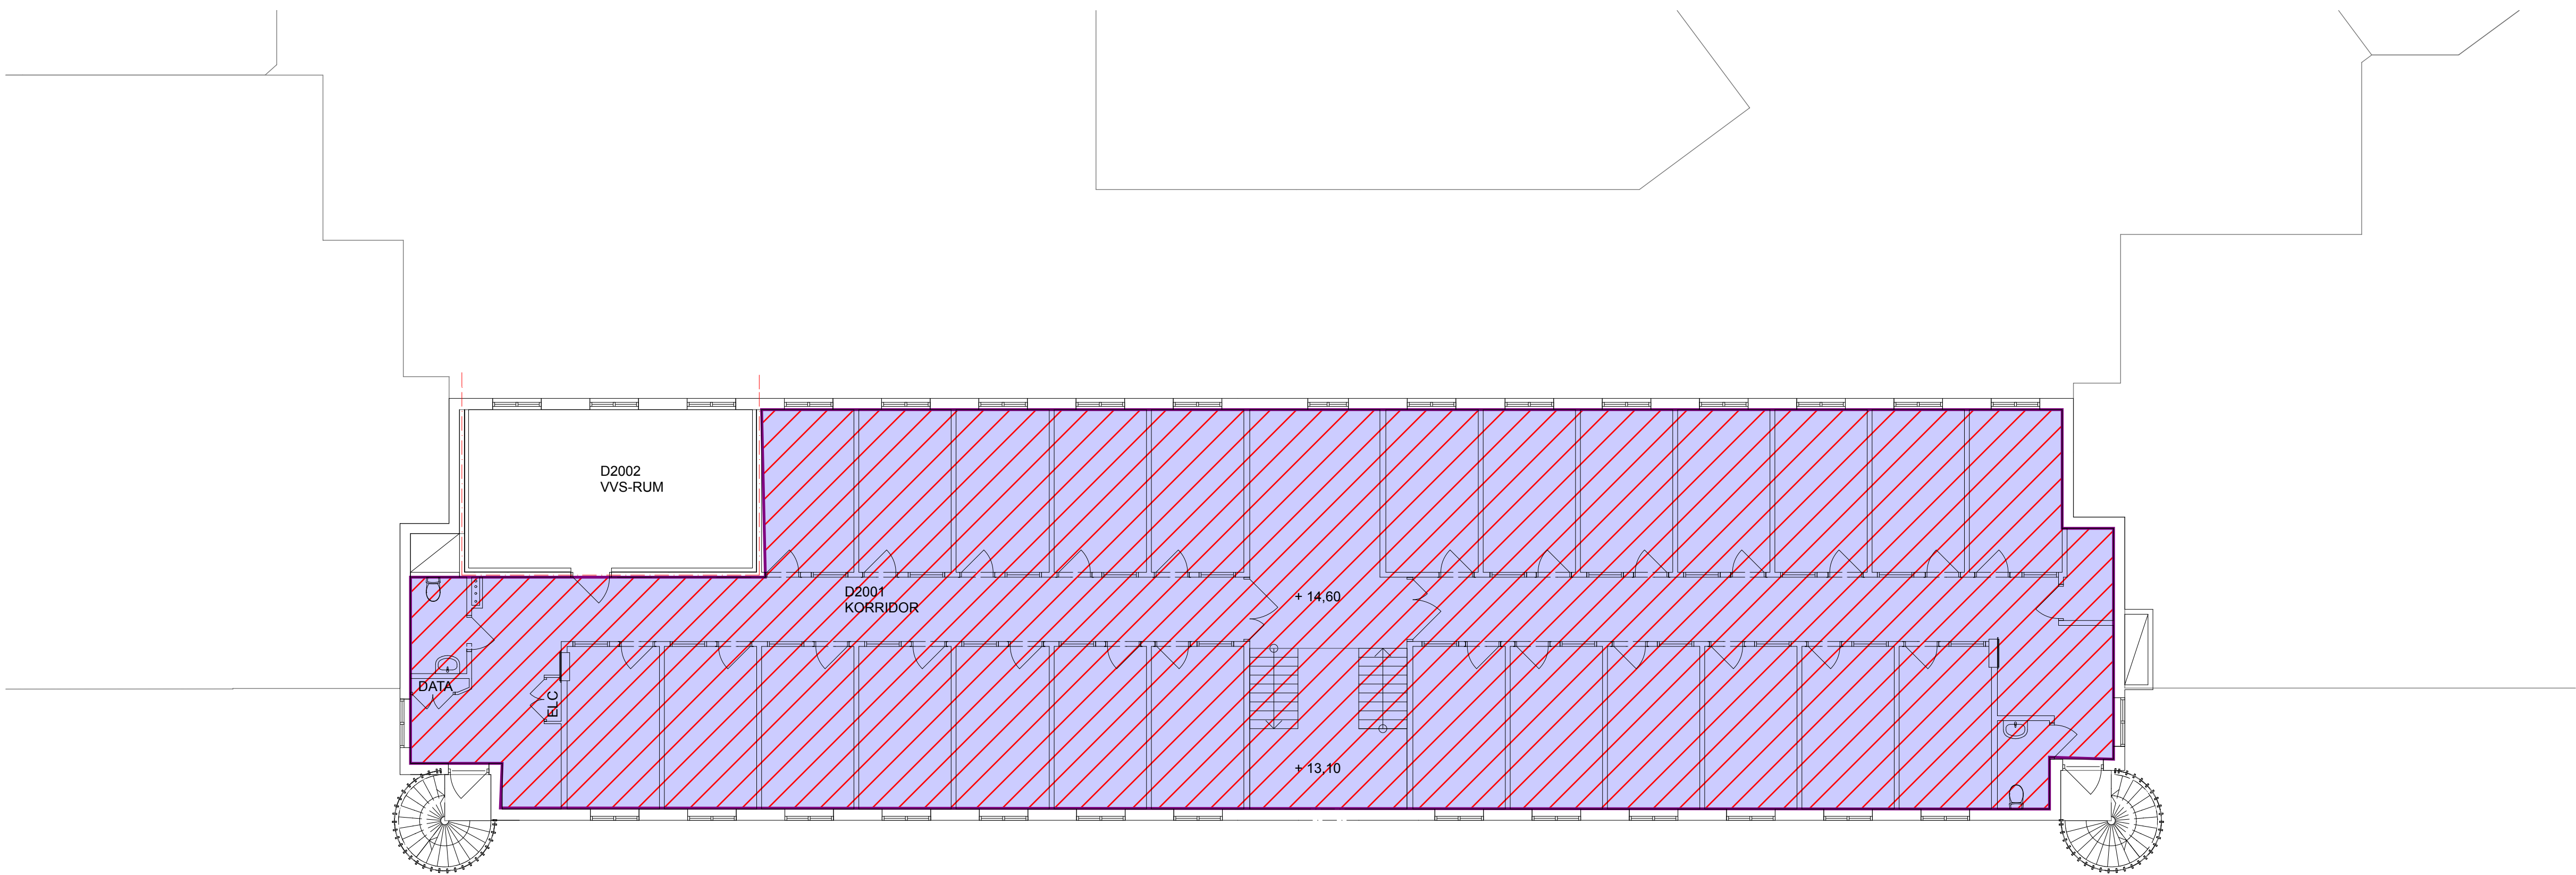

PLAN 1 TR 1:100

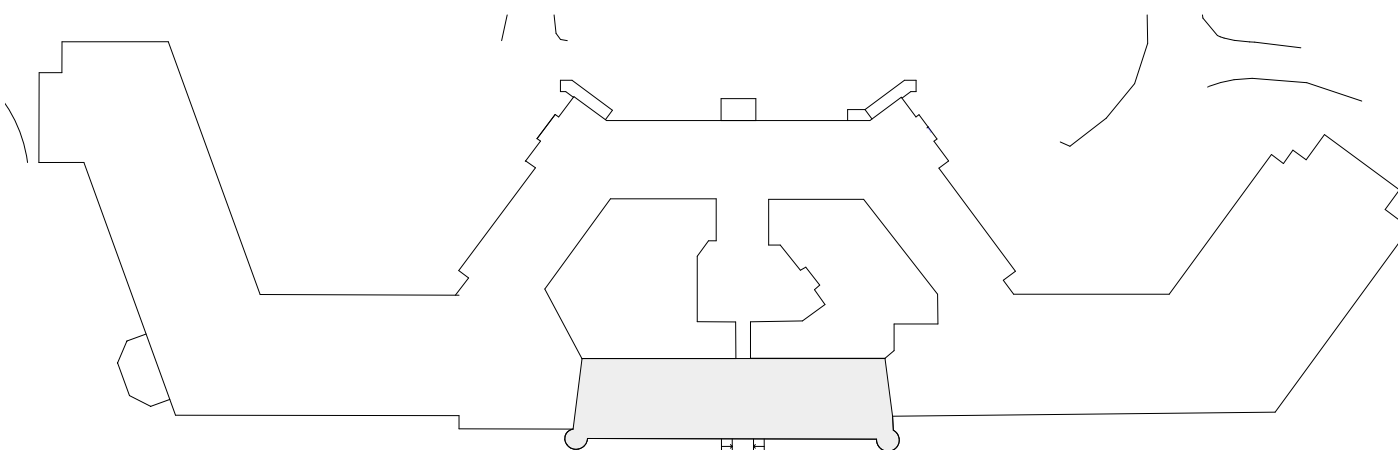

Underlag för dessa digitala modeller har varit papperskopior av ursprungshandlingar upprättade av VAB Arkitekter 1981-1990, samt underlag från NCC tillhandahållet via mail 2016-10-31 och ändringsritningar upprättade under entreprenadtiden.

Funktionsberoende mått måste kontrolleras genom mättagning på plats.

VAB Vi på ArkitektByrån
Tre Streck
www.vab.nu

BET	ANT	ÄNDRING AVSER	DATUM	Sign.
RELATIONSHANDLING				
KV. LÄNSPUMPEN 1				
				
A	VAB Vi på ArkitektByrån tre streck AB Tel 0910-70 31 00			
UPPDRAG NR	13-811-004	RITAD AV	EM	HANDLÄGGARE
DATUM	2017-12-01	ANSVARIG	K Eriksson	SAR/MSA
PLAN 1 TR				
SKALA A1	1:100, 1:1000	NUMMER	AR-1008	BET