


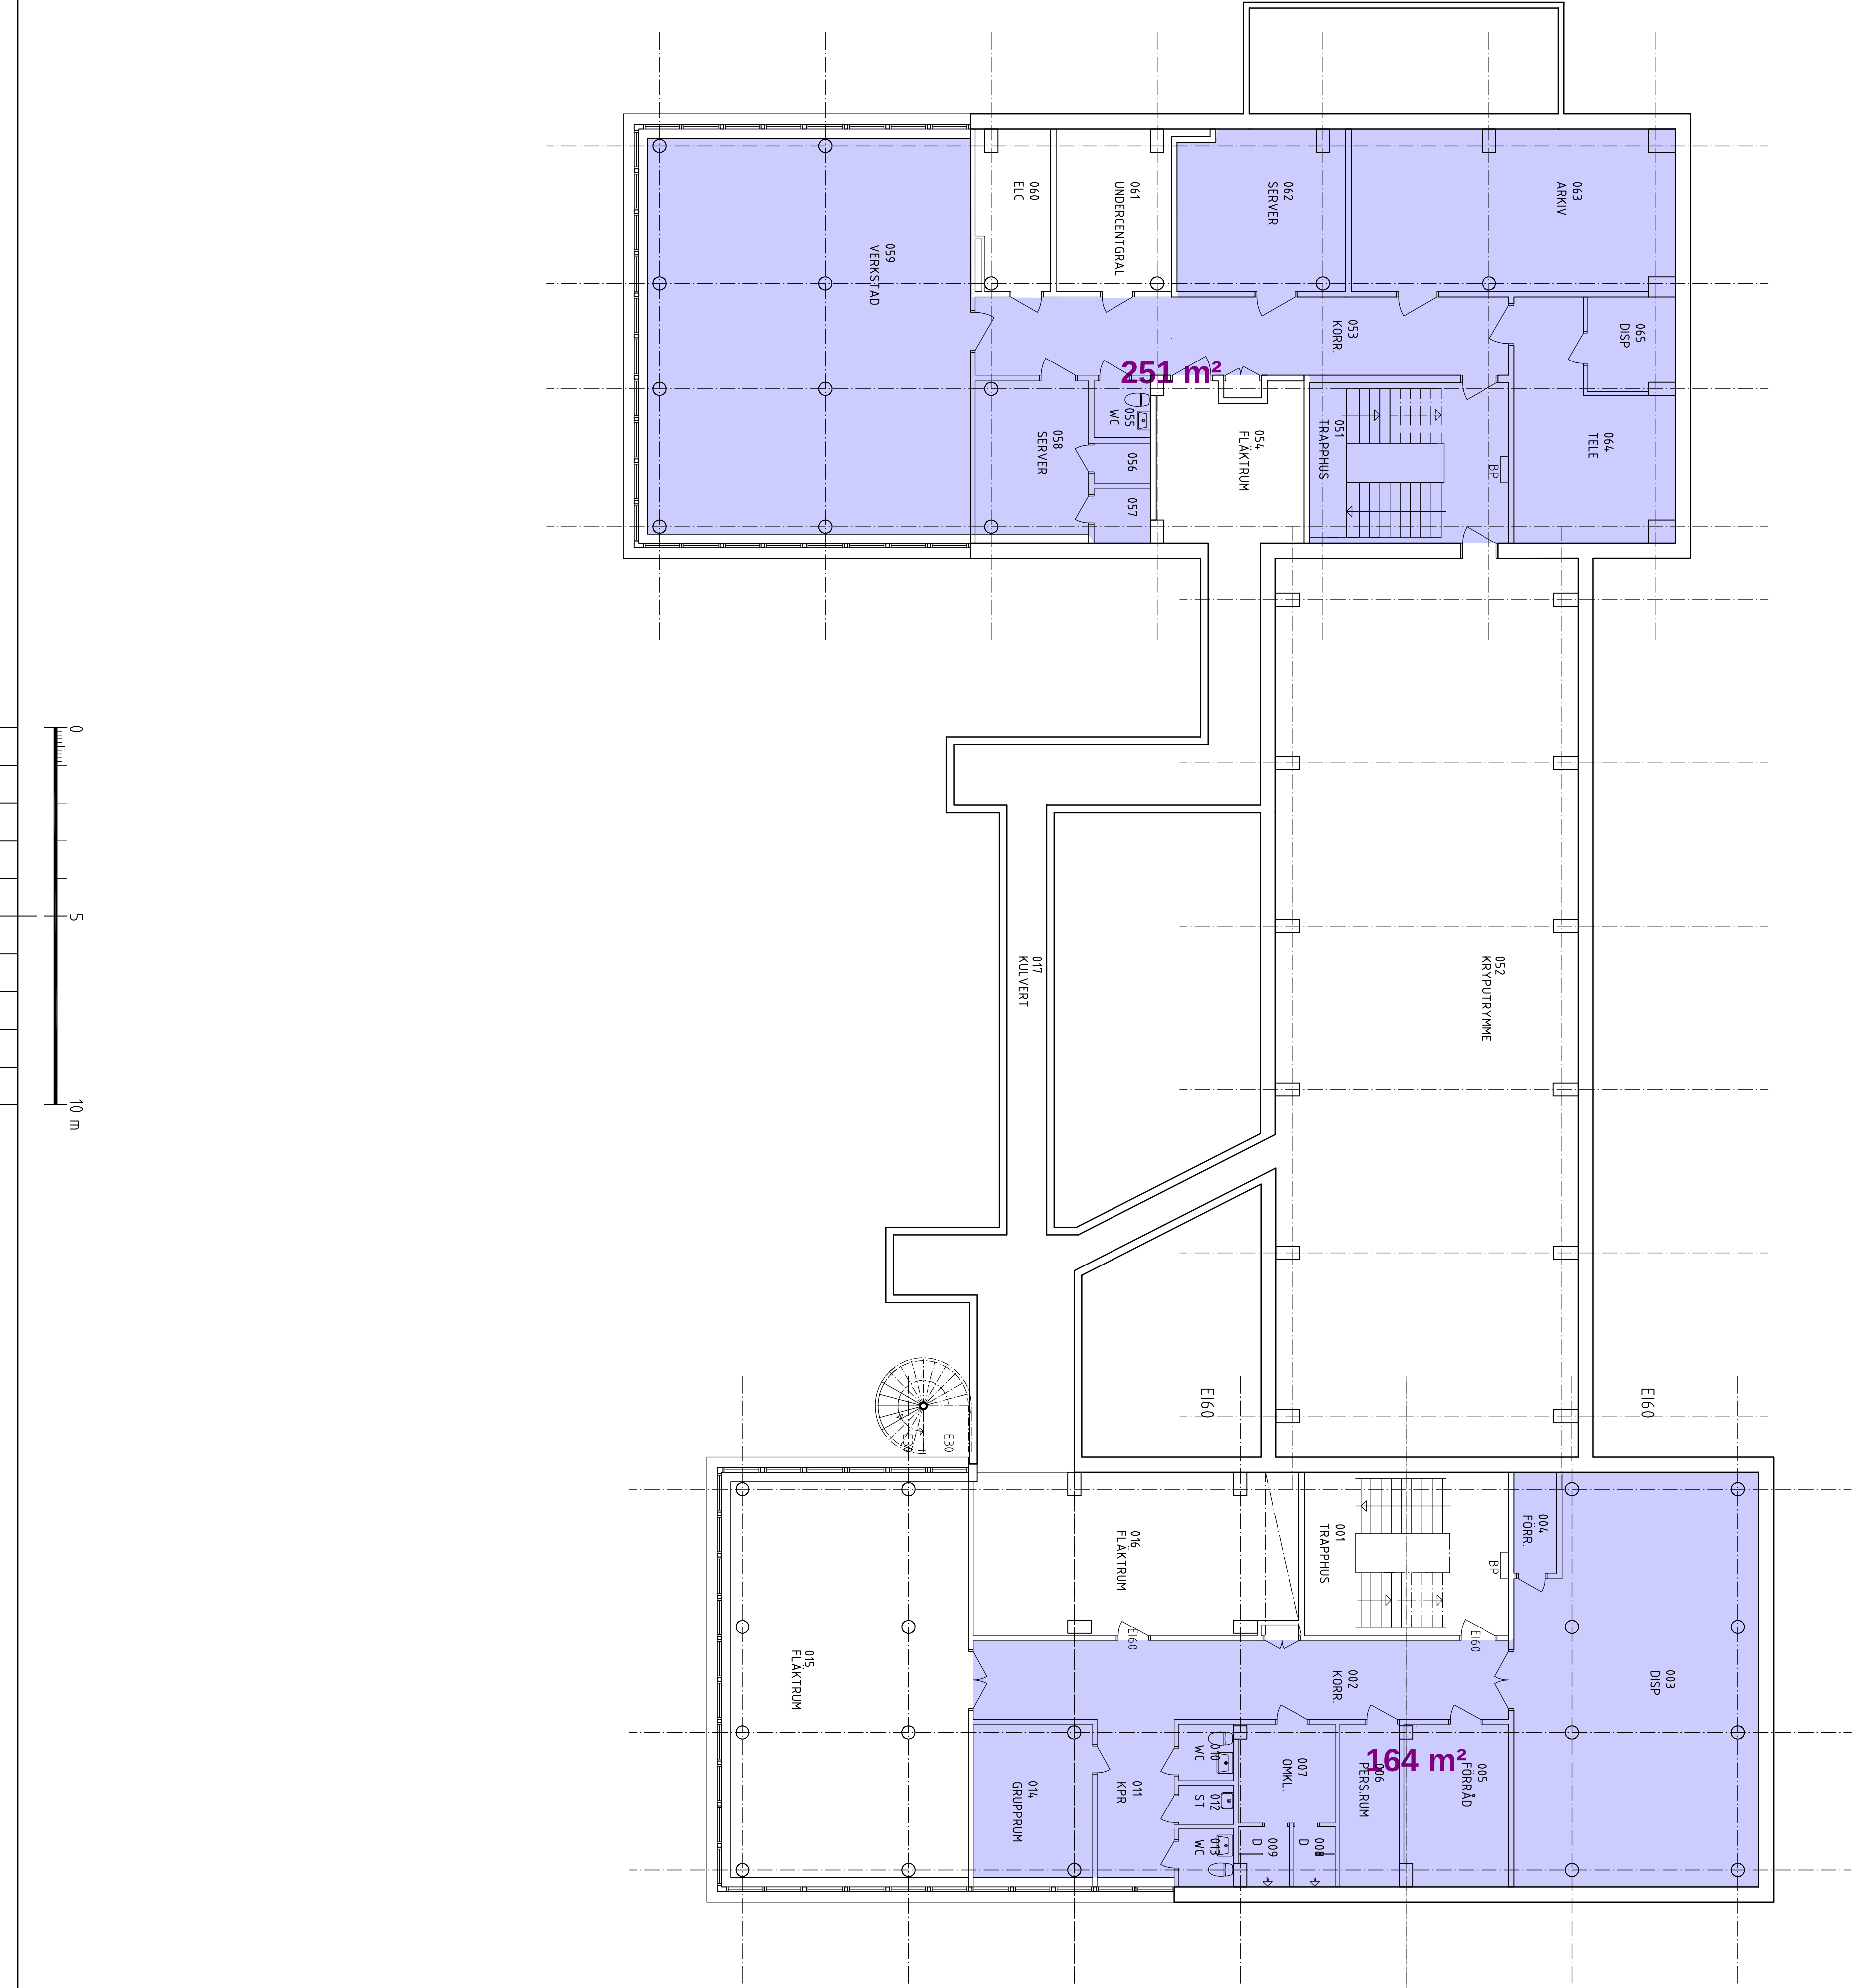

BET	ART	ANORDNING	ANSEER	SKALA	DATUM
RELATIONSHANDLING					
ERSMARK 78:2					
Fastighets AB POLARIS					
Consutec [®] SKELLETFEA KONSTRUKTÖREN AB TEL: 0810-878 00					
PROJEKTSKEDER	RTA / ANSTÄLL	LALO	HANDSKRIFTE		
62882	ANMÄL	LARS LÖFSTEDT			
2015-06-11	OVE NILSSON				
KÄLLAPLAN, PLAN 0					
SKALA	NUMER				
1:100 (A1)	A-30:11R				