


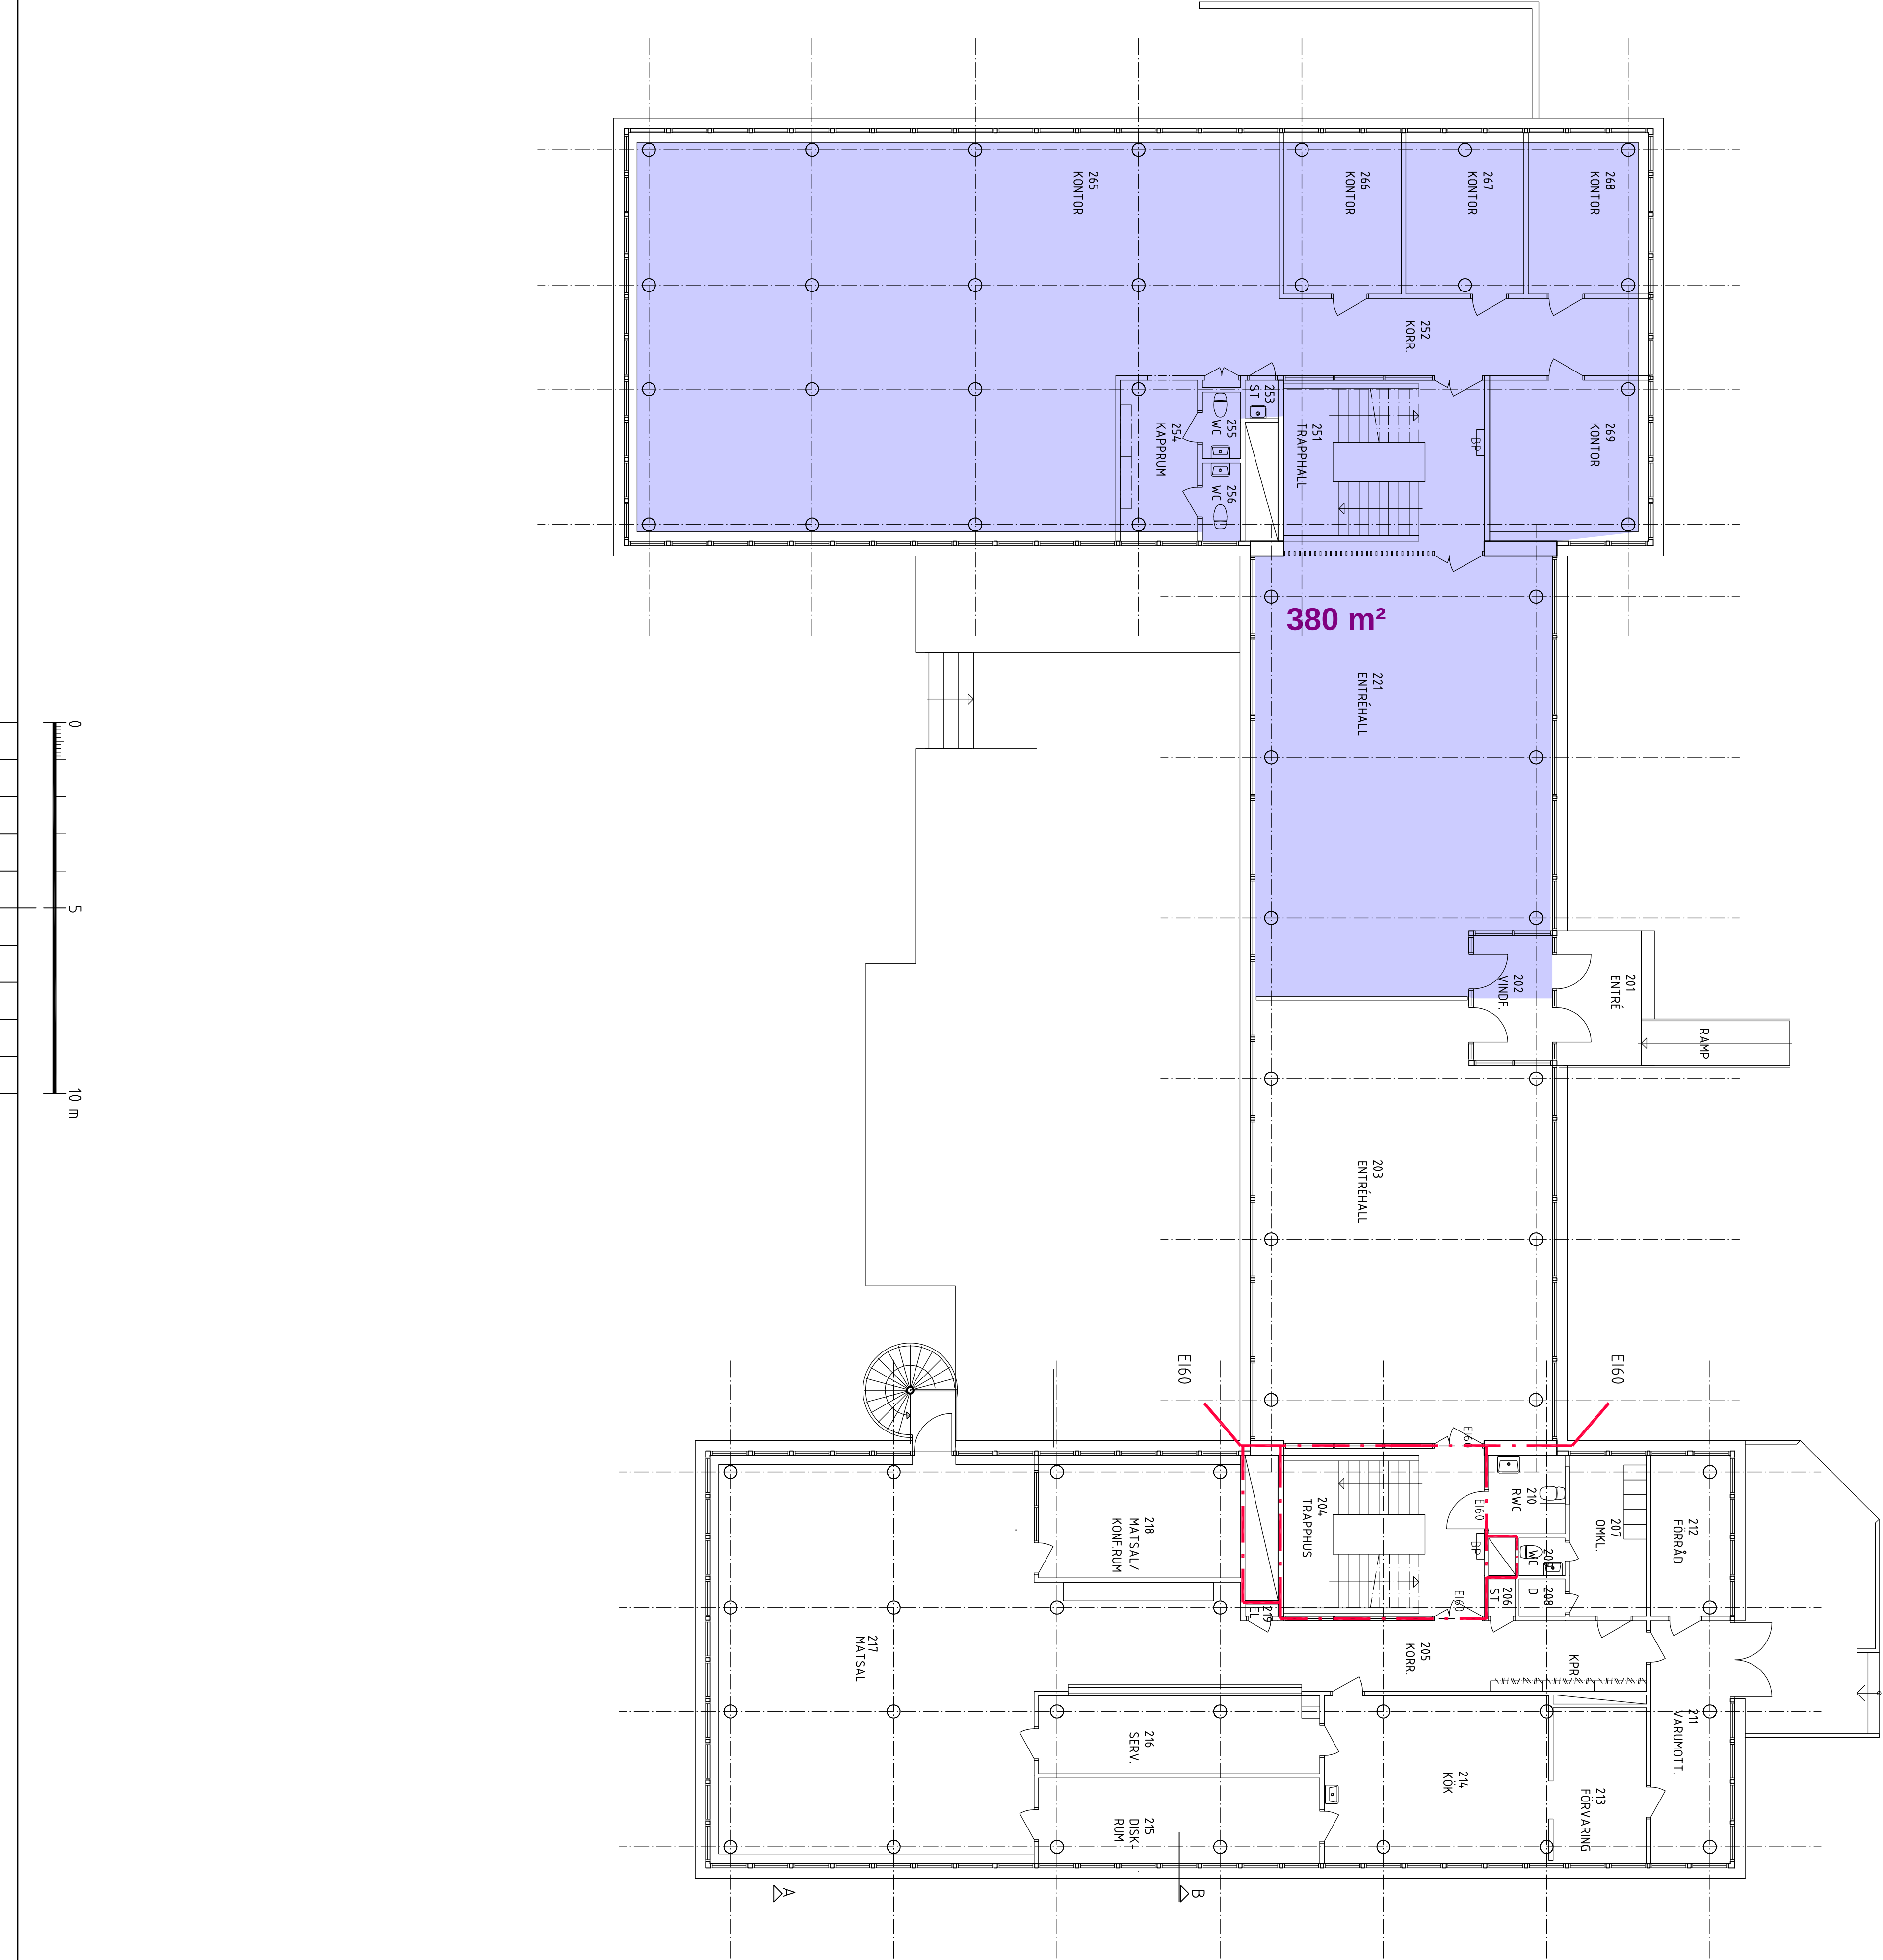

BET	ART	ANORDNING	ANMER	SKALA	DATUM
		RELATIONSHANDLING			
		ERSMARK 78:2			
Fastighets AB POLARIS consutec KONSTRUKTÖRER AB SKELLEFTEA TEL: 0910-978 00 PROJEKTSAMMANFATTNING RTA / ANORDNING TEL: 0910-978 00 2025-06-11 LÄS LARS LÖFSTEDT					
BOTTERPLAN, PLAN 2					
SKALA 1:100 (A1)					
A-30:13R					