

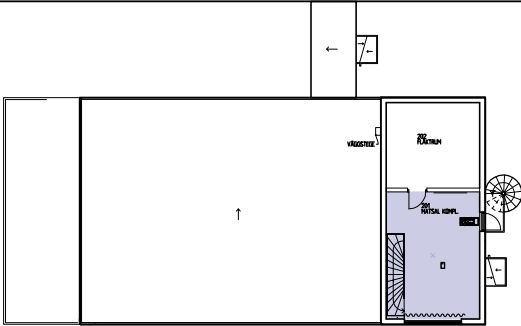


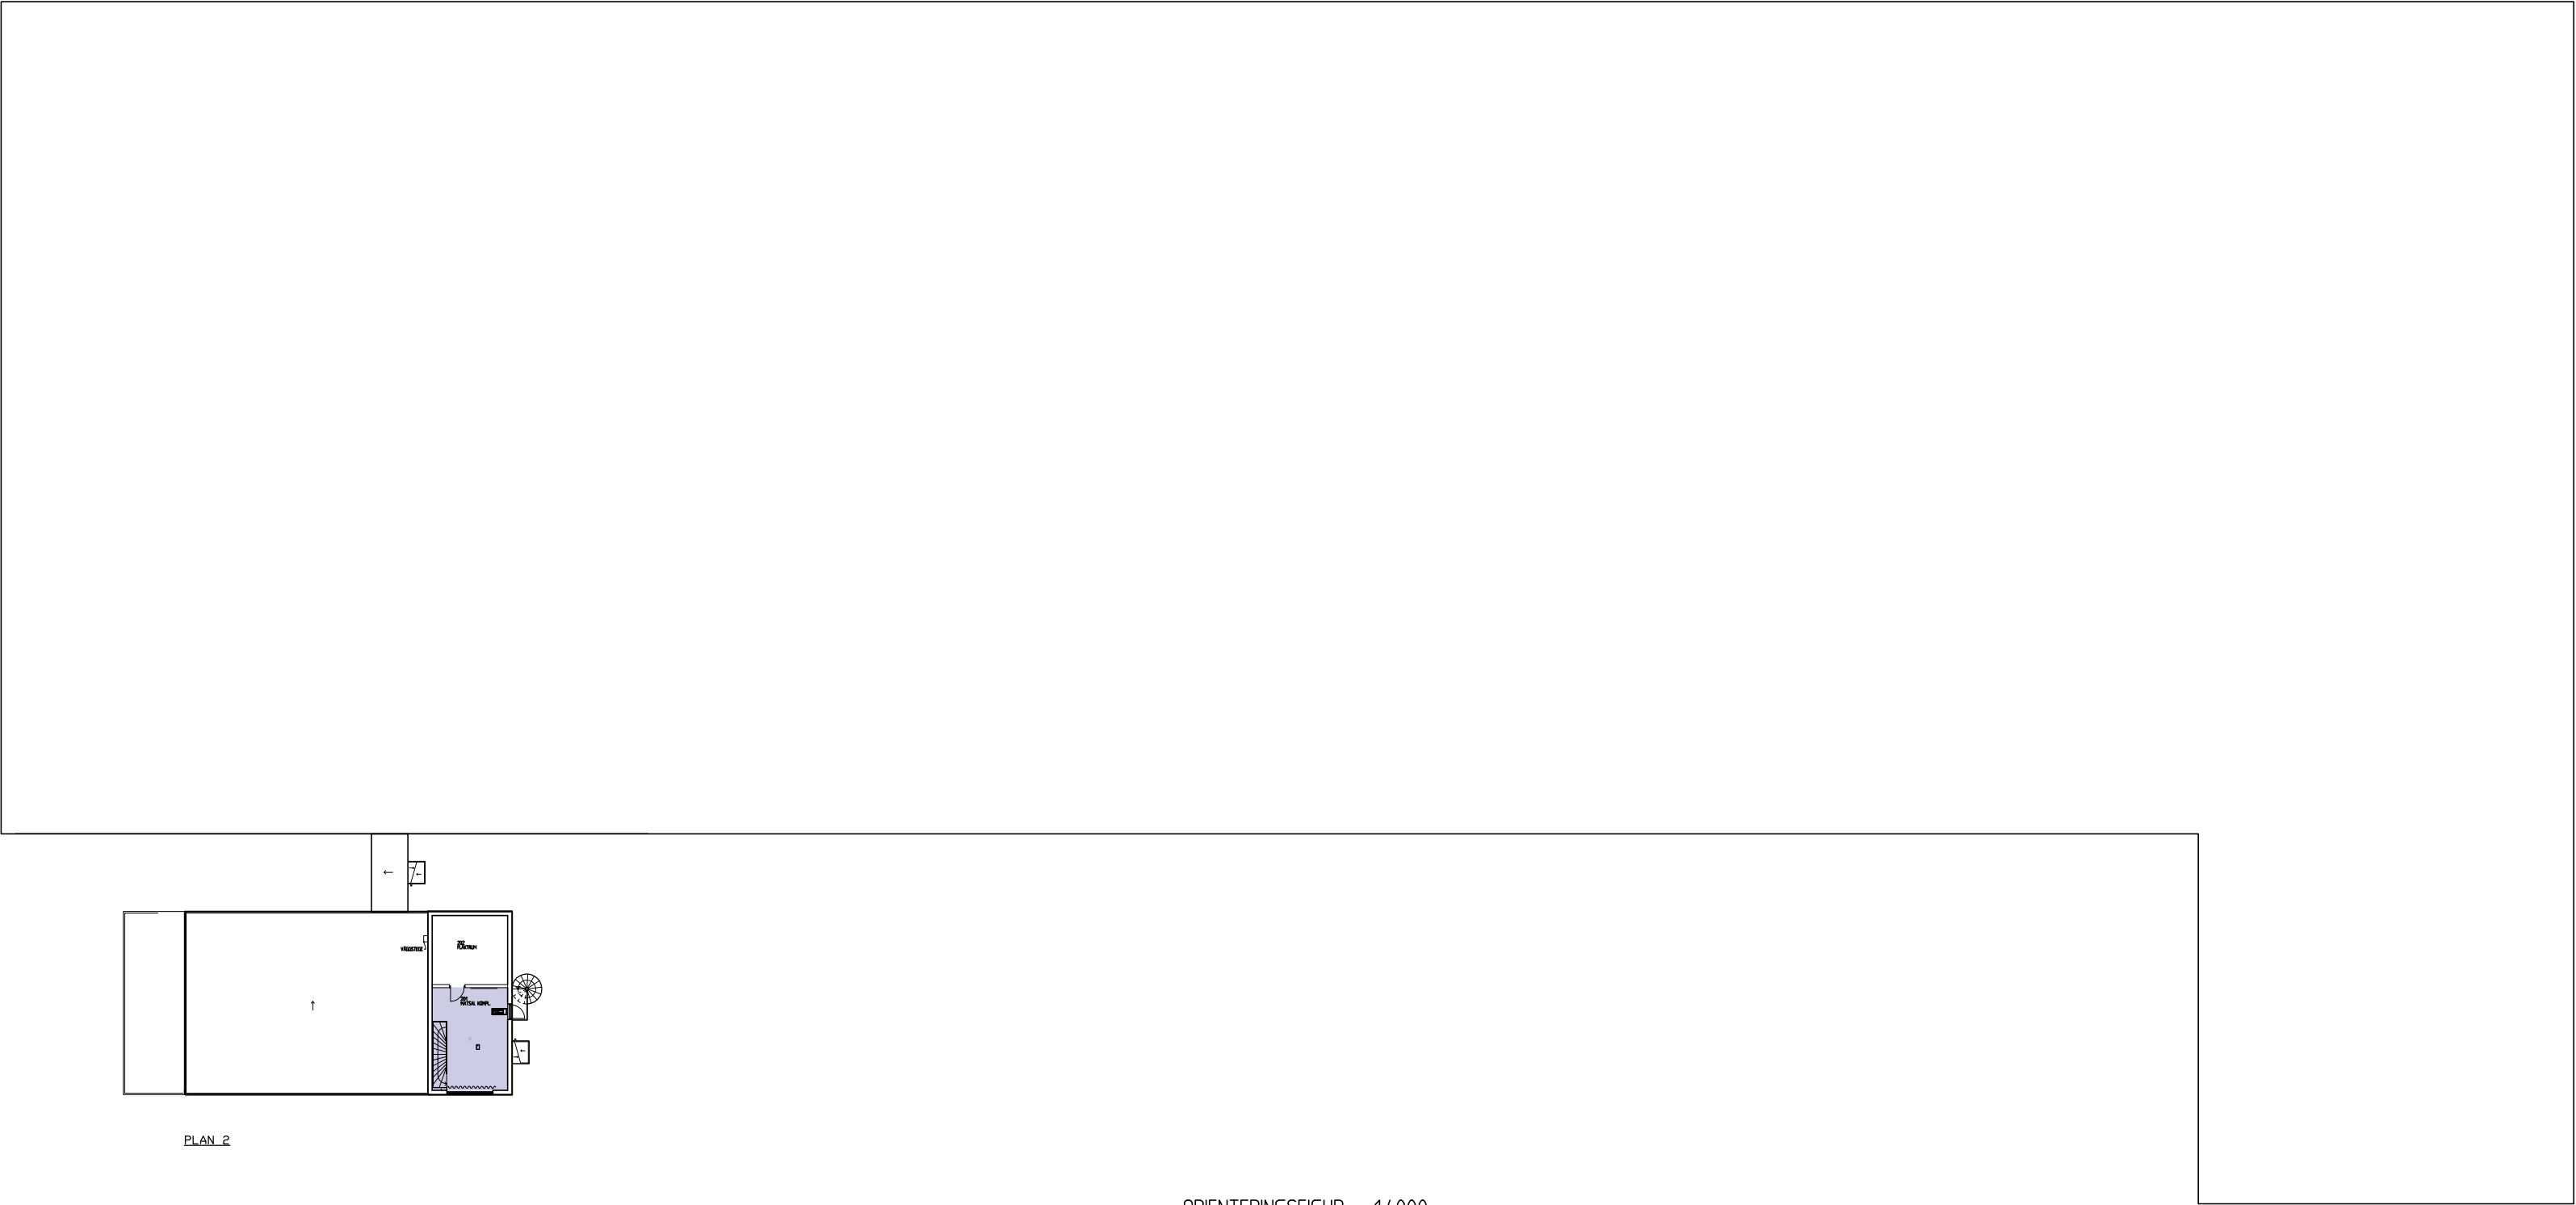

PLAN 2

ORIENTERINGSFIGUR - 1:4000-

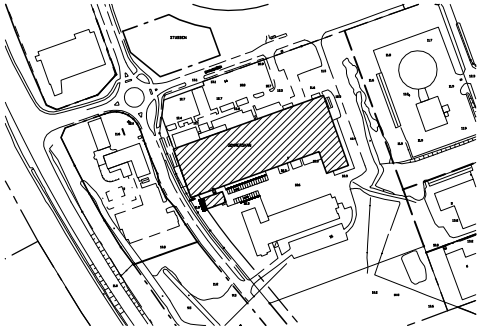

UNDERLAG FÖR DESSA DIGITALA MODELLER HAR DWG-FILEN UPPRÄTTAD AV VAB
SENAST 2007 VID PROJEKTERING AV OUTOTEC.
FUNKTIONSBEREDENDE MÅTT MÅSTE KONTROLLERAS MED VERKLIGT UTTERANDE GENOM
MÄTTAGNING PÅ PLATS ETC.
VAB 2008

VAB
Vi på ArkitektByrån
Tre Sträck
www.vab.nu

BET	ANT	ÄNDRINGEN AVSER		SIGN	DATUM
RELATIONSHANDLING					
FASTIGHETS AB POLARIS Kv. SÖMMERSKAN 3 Kv SÖMMERSKAN, SKELLEFTÅ					
☒ A		VAB		Tel 0910-703100 Fax 0910-703104	
UPPDRAG NR 05-811-002		RITAD ab	KONSTR	HANDLÄGGARE KENT ERIKSSON	
DATUM 2008-09-02		ANSVARIG			
PLAN 1 TR					
SKALA 1:200/A11	NUMMER A300.03		BET		