


GP	Glasparti
D	Trädörr
SD	Ståldörr
V	Väggtyp
	Nödutrymningsväg

pappersarkiv (E112)


Rumsbeskrivning

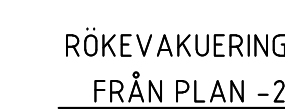

SKALA 1:100 (A1-format) METER



0 5 1

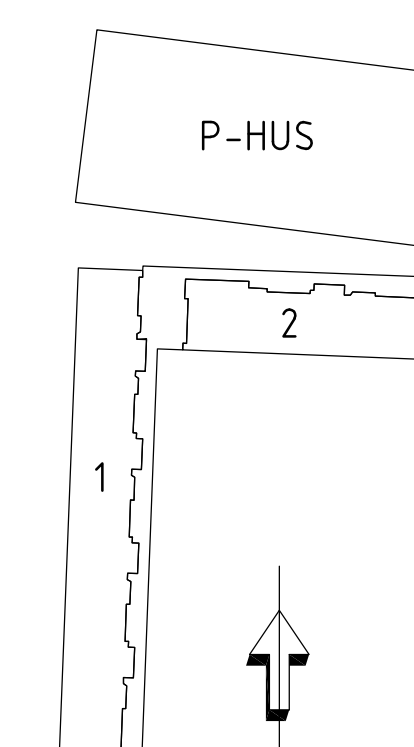

BET	ANT	ÄNDRINGEN AVSER	DATUM	SIGN
RELATIONSHANDLING				
B	Fastighets AB Polaris		Trädgårdsgatan 6, 931 85 Skellefteå tel: 0910 - 73 56 20 fax: 0910 - 73 50 36	
BH	Setra Plusshus AB		Serveisgatan 1 931 76 Skellefteå tel: 0910 - 71 44 30 fax: -	
(A)	AIX Arkitekt AB		Huddevälgatan 6, 113 30 STOCKHOLM tel: 08-690 35 00 fax: 08-690 29 29	
K	WSP Byggsprojektering		Sodra Järnvägsгатan 47, 931 32 Skellefteå tel: 0910 - 58 64 00 fax: 0910 - 58 64 20	
V	VVS-Konsulterna		Skeppargatan 11A, 931 93 Skellefteå tel: 0910 - 71 55 55	
E	Elconsult AB		Box 101, 931 27 Skellefteå tel: 0910 - 71 22 fax: 0910 - 71 24	
BE	PEAB		Box 762, 931 27 Skellefteå tel: 0910 - 78 64 60 fax: -	
S	Marlinsons		931 80 Byggsjögård tel: 0910 - 207 53 fax: -	
I	Bravida		Nordlanderg 15, Box 350, 931 24 Skellefteå tel: 0910 - 71 45 50 fax: -	
OBJEKTSNUMMER		PROJEKTNUMMER		
UPPDRAG NR 71 06 30 - 19		RIHÄD/KONSTR AV MITT		HANDLÄGGARE KE
DATUM 2005-01-12		ANSVARIG Magnus Silfverhielm		
PARKERINGSHUS				
Kvs. KORREN 11 NYBYGGNAD PARKERINGSHUS, PLAN 0, MARKPLAN ÖVERSIKT				
SKALA	NUMMER			BET
1:100	A-40 1-100			