


FÖRKLARINGAR

 = UTRYNNINGSKYLIT

- - - = E30 BRANDAVSKILJNING

- - - - - = E60 BRANDAVSKILJNING

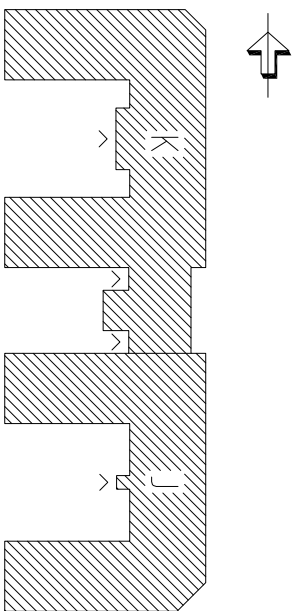

BET	ANT	ANORDNING AVSEER	SKALA	DATUM
RELATIONSHANDLING				



TEKNOLOGEN 1
SKELEFTEA KOMMUN

A	LUK ARKITEKTUR AB	TEL 070-479 99 00
BR	FIRE SAFETY NOROIC	TEL 070-33 00 323

PROJEKTLEDER	BRIT / OXEN AV	HANDLÄSARE
2024-02-20	R. LUNDHOLM	R. LUNDHOLM
2024-02-20	BRIT	
2024-02-20	R. LUNDHOLM	

HUS JK

PLAN 3 - PLAN 1 TRAPPA

SKALA	NÄR	1:1
1:200		
1:400	A-40-1-300	BET

Denna ritning förbehåller LUK arkitektur AB's egendom och får inte utan vårt medgivande delges eller utlämnas till tredje person och ej heller på något sätt ändras. Då medgivelse finns skall upphovsrätten alltid finnas redovisad. Överträdelser beivras enligt gällande lag om upphovsrätt.