
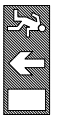
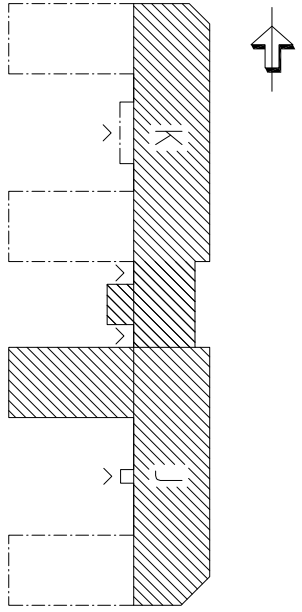


FÖRKLARINGAR

 = UTRYMNINGSSYLT

----- = E20 BRANDAVSKILJNING

----- = E60 BRANDAVSKILJNING

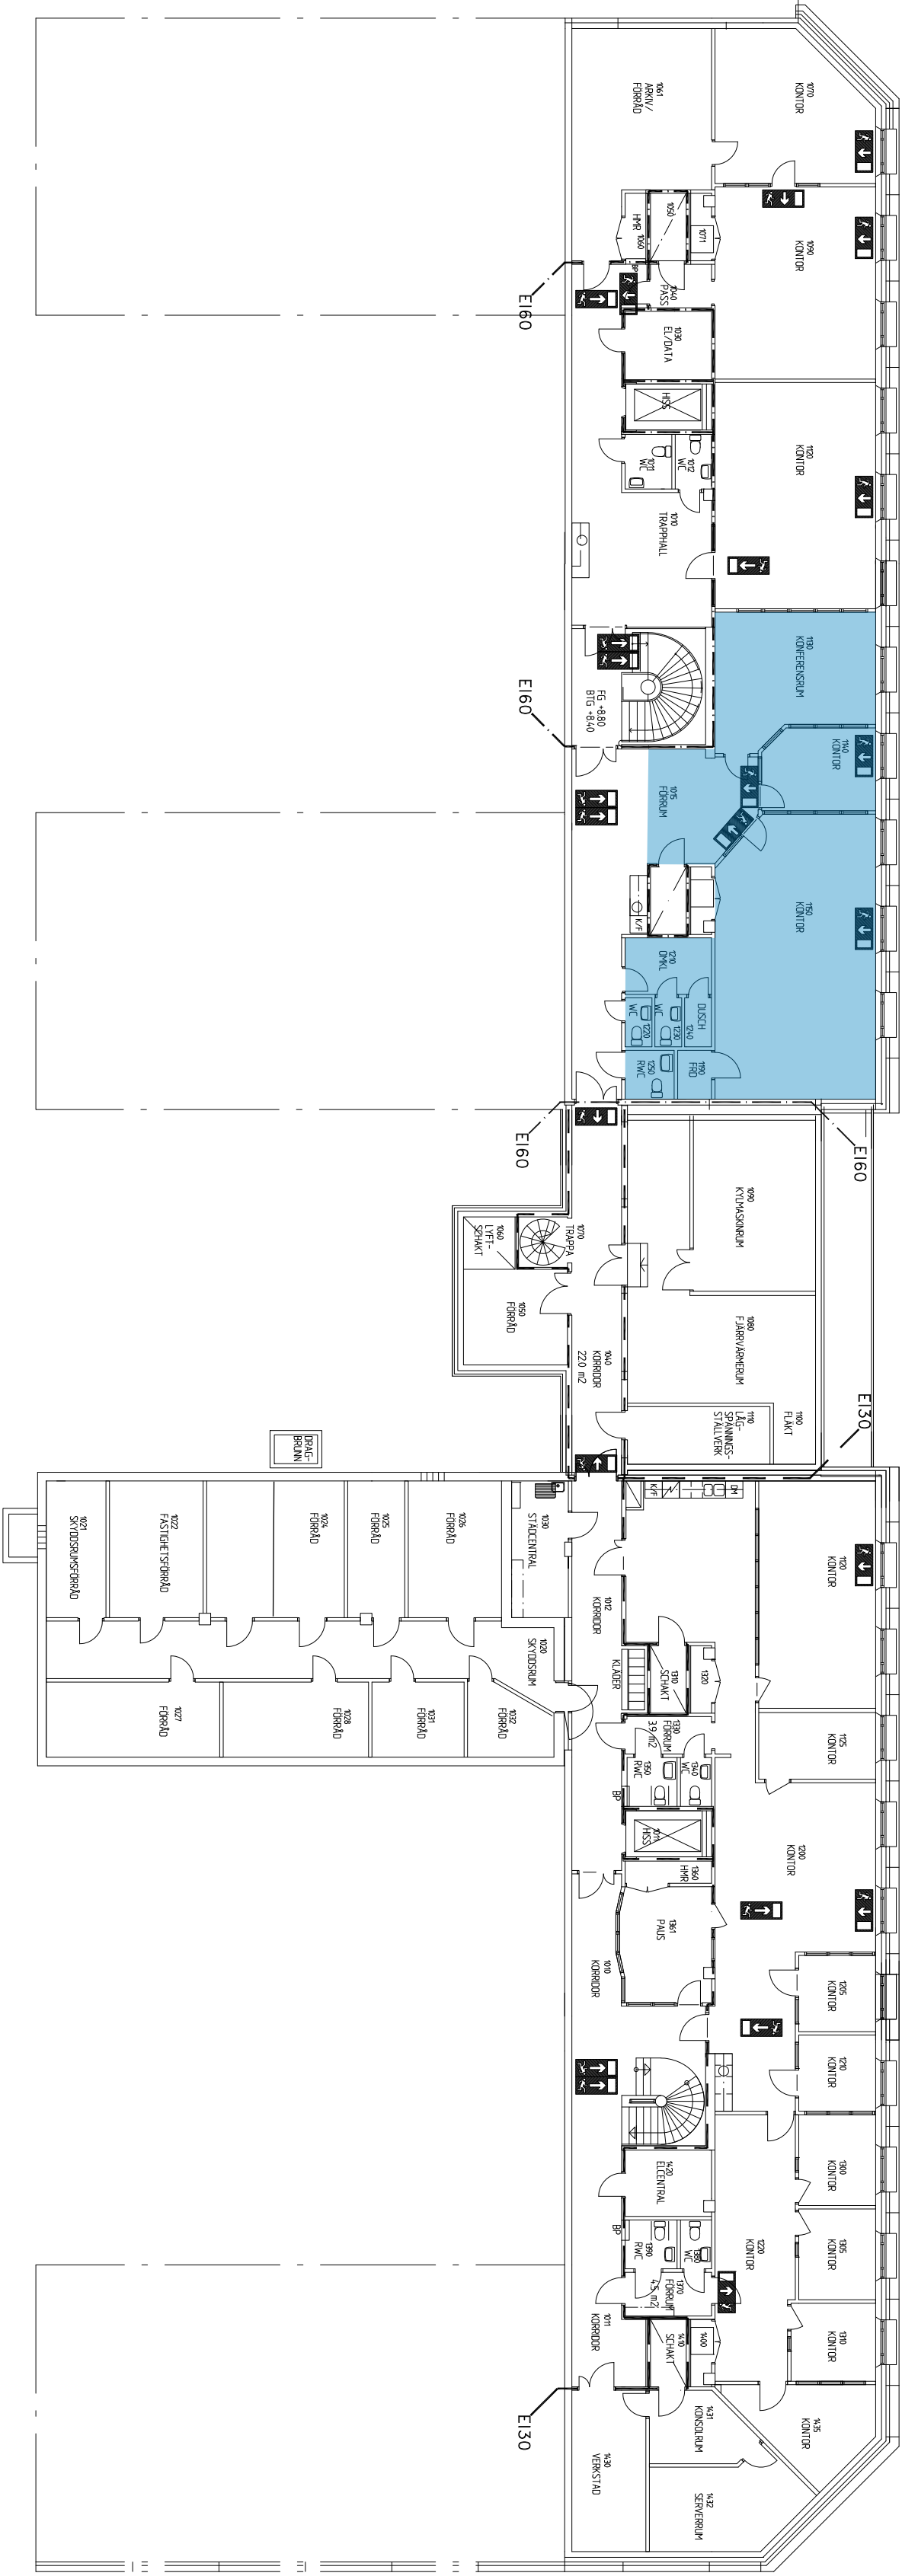

BET	ANT	ANORDNING AVSEER	SKALA	DATUM
RELATIONSHANDLING				



TEKNOLOGEN 1
SKELEFTEÅ KOMMUN

A	LUK ARKITEKTUR AB	TEL 070-479 99 00
B1	FIRE SAFETY NORDC	TEL 070-33 00 323

PROJEKTERARE	BRITZ / ÖRSER AV	HANDLÄSARE
2004-02-20	R. LUNDHOLM	R. LUNDHOLM
2009-09-10	R. LUNDHOLM	

HUS JK

PLAN 1 – KÄLLARPLAN

SKALA	NÄRRE		BET
1:100		A-40-1-100	
1:200			