




Plan 2 1:200
1:200

FÖRSLAGSHANDLING			
NO	AV	SK	SR
1	2	3	4

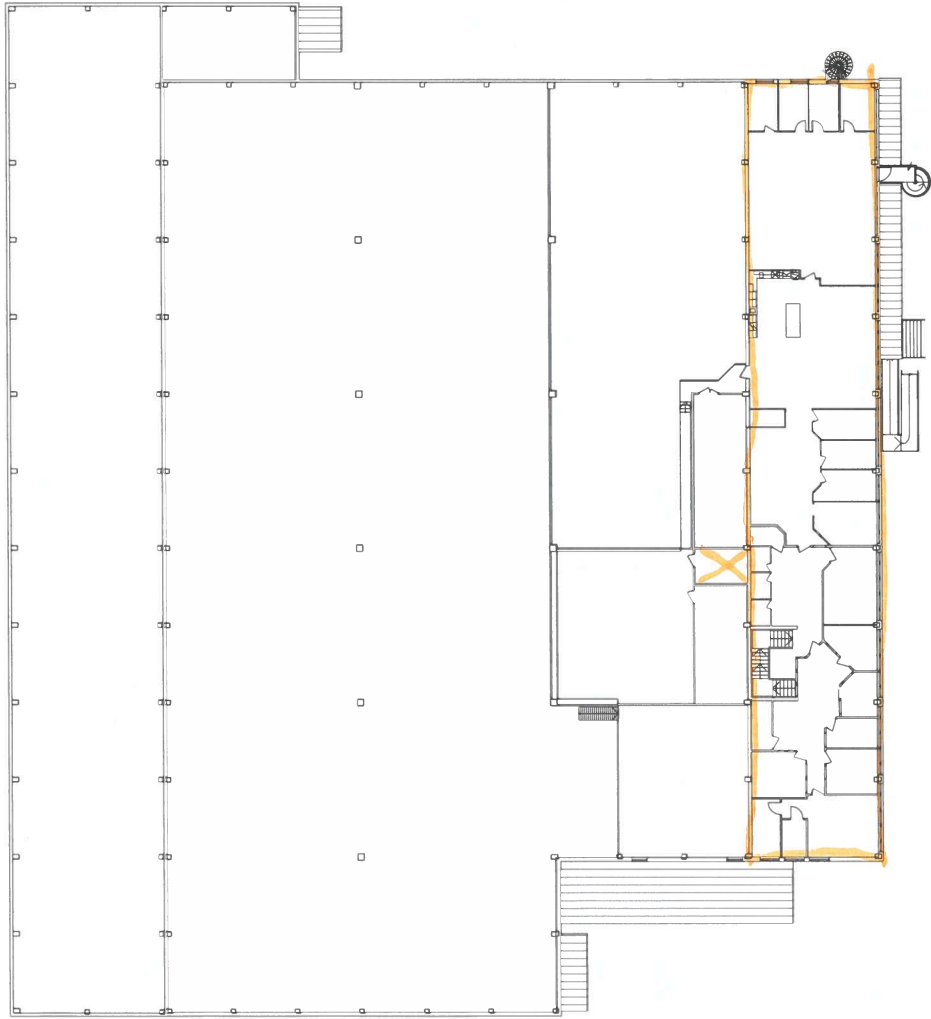

Arkitekt
Hans
Omskyddet 8
Omskyddet 8

ARKITEKTHUSET

TEKNISSKED			

RELATIONSHANDLING

ARHITEKTUR

SCALE	A1 1:200	NUMBER	A-40-1-001	REV.	-
-------	----------	--------	------------	------	---