


C:\Users\per\Documents\REVIT lokalkopior\219-070_A40V100_per@andreassonarkitekt.se.rvt
2022-04-21 16:45:28

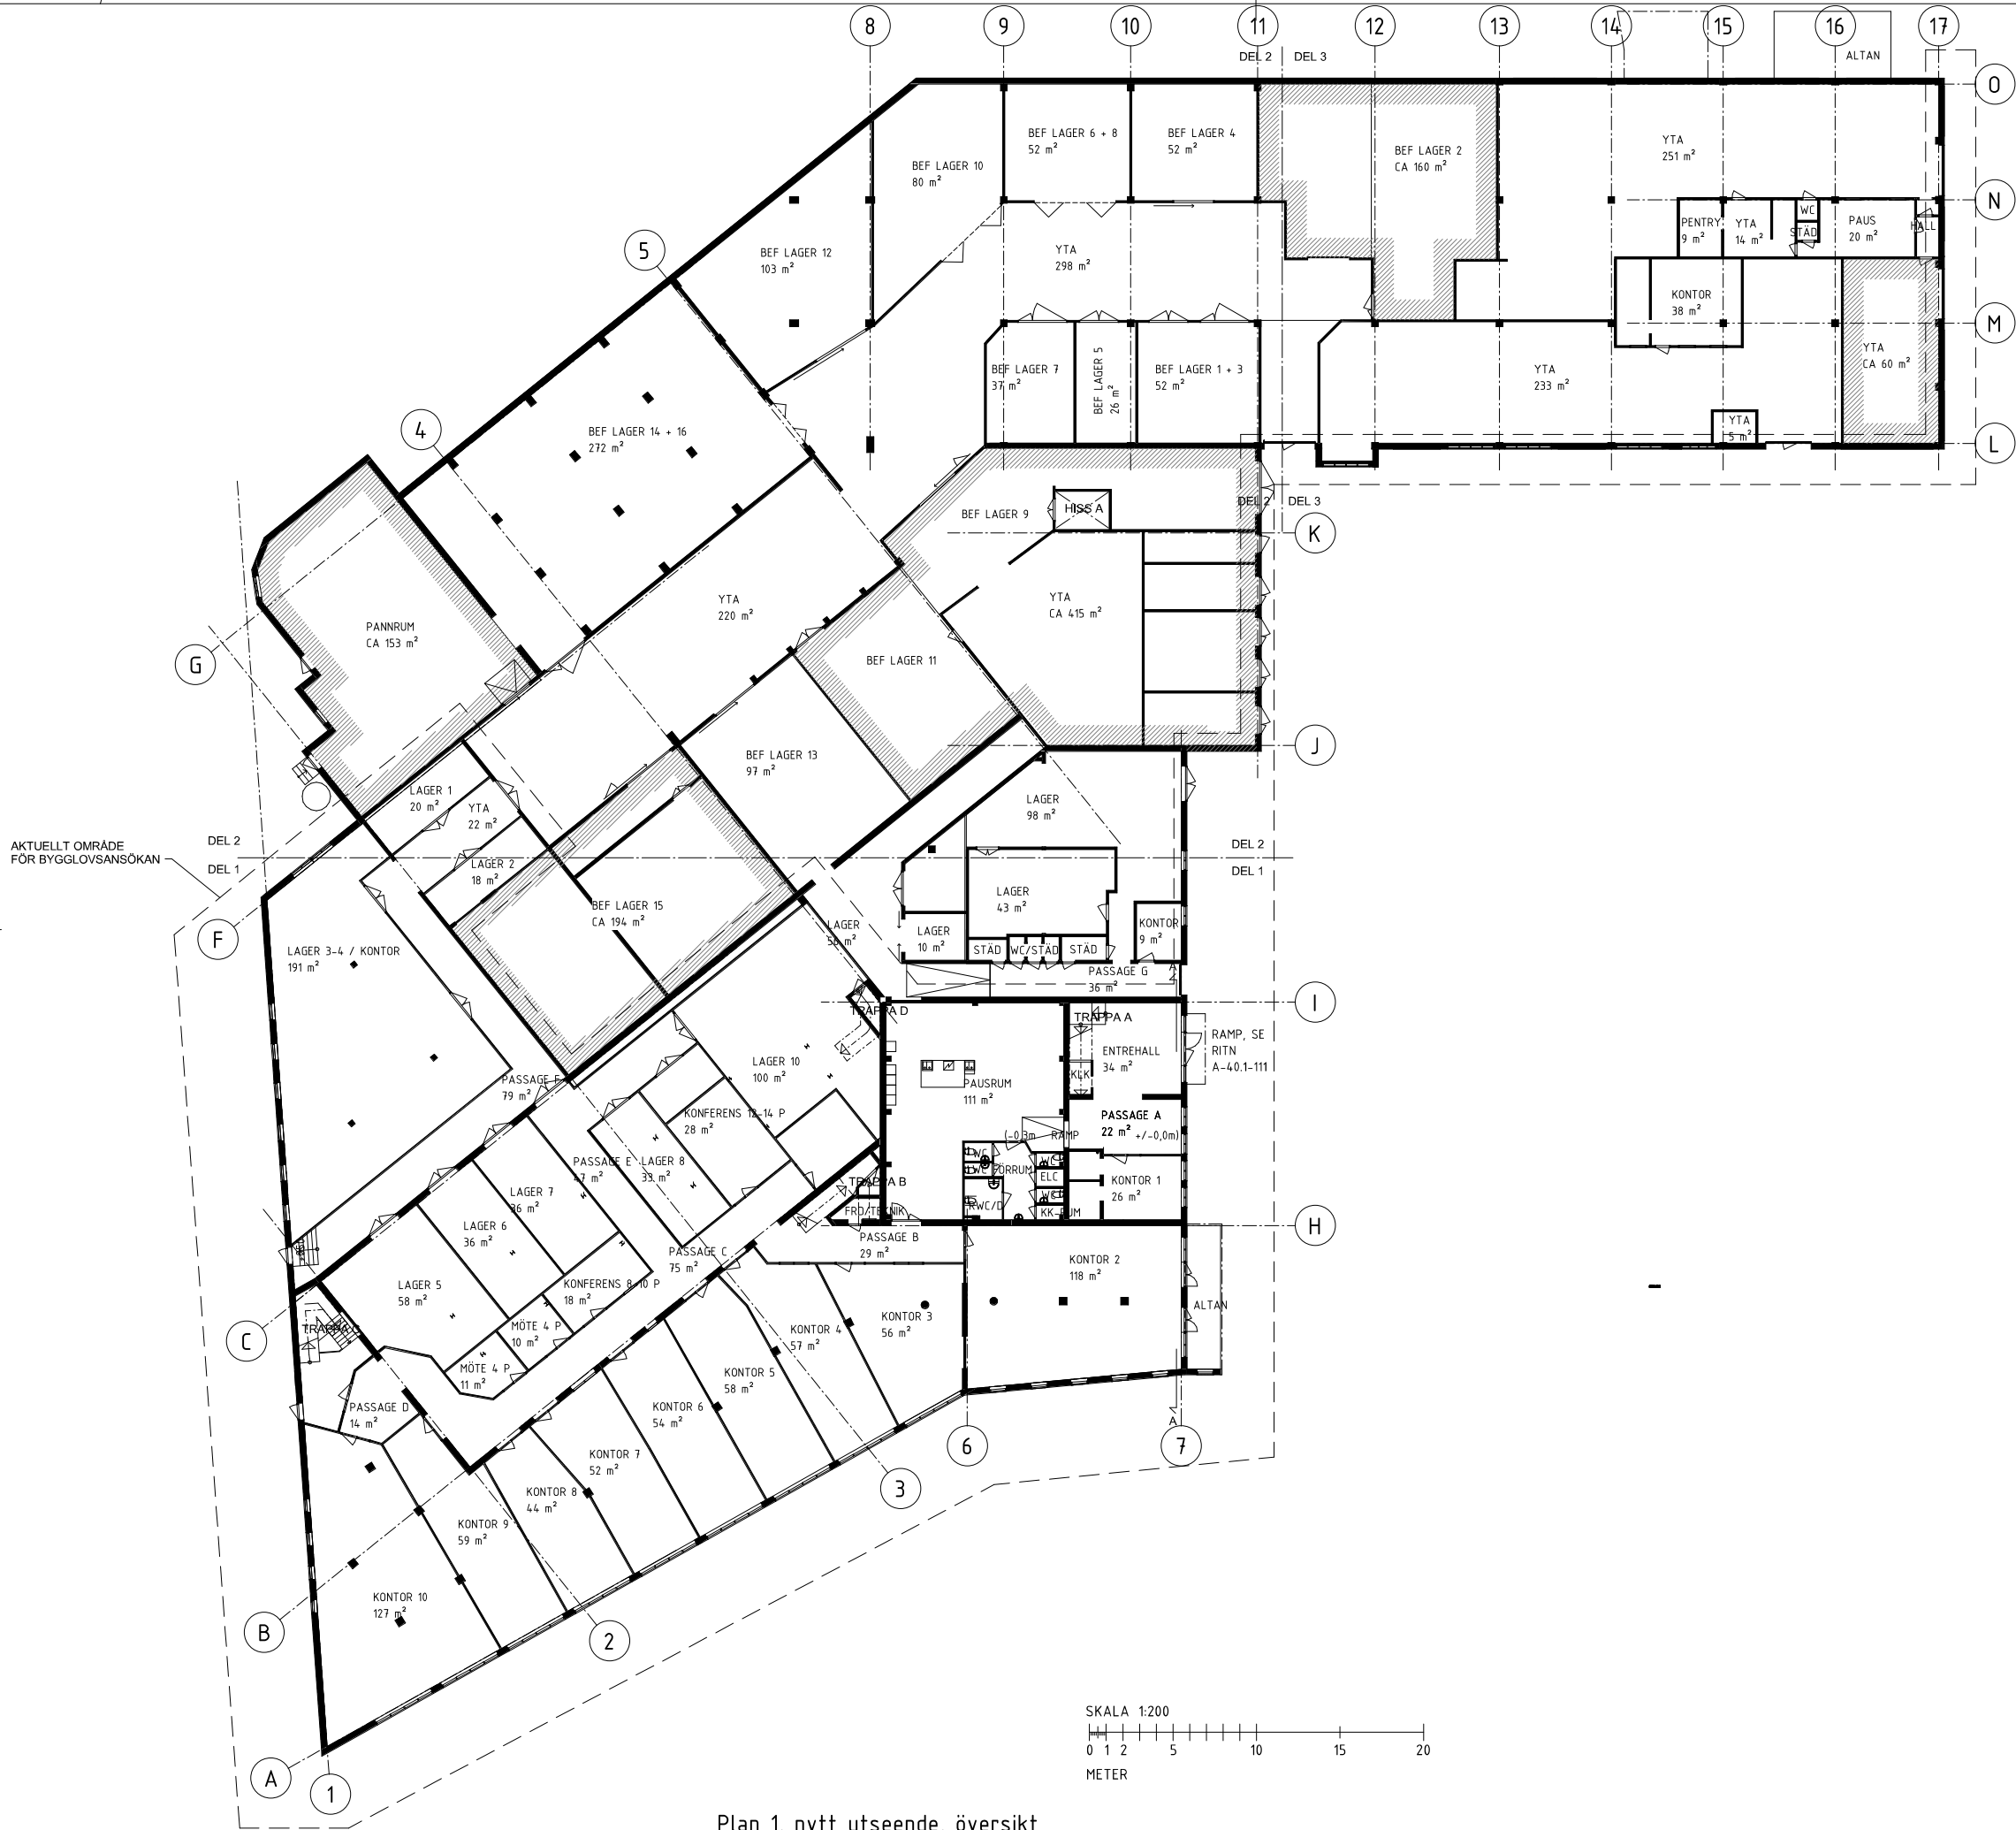

Plan 1, nytt utseende, översikt


FÖRKLARINGAR

OBS: BEFINTLIG BYGGNAD/BYGGNADSDELAR
INMÄTT 2020-06-02.

KRITISKA MÅTT KONTROLLERAS PÅ PLATS
INNAN EV. ÅTGÄRD.

ALLA YTANGIVELSER ÄR UNGEFÄRLIGA OCH
KONTROLLERAS INNAN EV. HYRESÄTTNING.

NU. NÖDUTGÅNG
EJ INMÄTT OMRÅDE

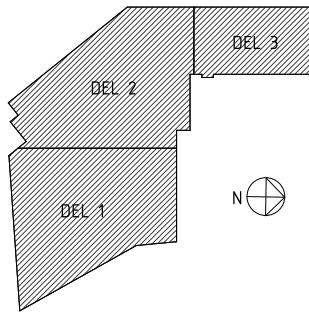


ORIENTERINGSPLAN
SKALA 1:5000 (A1)

BET	ÄNDRINGEN AVSER	DATUM	SIGN
RELATIONSHANDLING			
STIGENS FABRIKER			
VIKEN 4:1			
☒	A Nils Andréasson Arkitektk. AB	tel. 031-797 98 00	
UPPRORAGNR	RETNADKONSTR. AV	HANDLÄGGARE	
219-070	PE/LF	Per Eldénius	
DATUM	ANSVARIG		
2022-04-21	Ulf Svarén		
Viken 4:1, Sandared, Borås kommun			
Ombyggnad industri- och kontorsfastighet			
Plan 1, nytt utseende, översikt			
SKALA	NUMMER		BET
A1 1:200	A-40.1-11		
A3 1:400			

DIARIENR: 2019-001510

C:\Users\per\Documents\REVIT lokalkopier\219-070_A40V100_per@andreassonarkitekt.se.rvt
2022-06-02 10:42:3

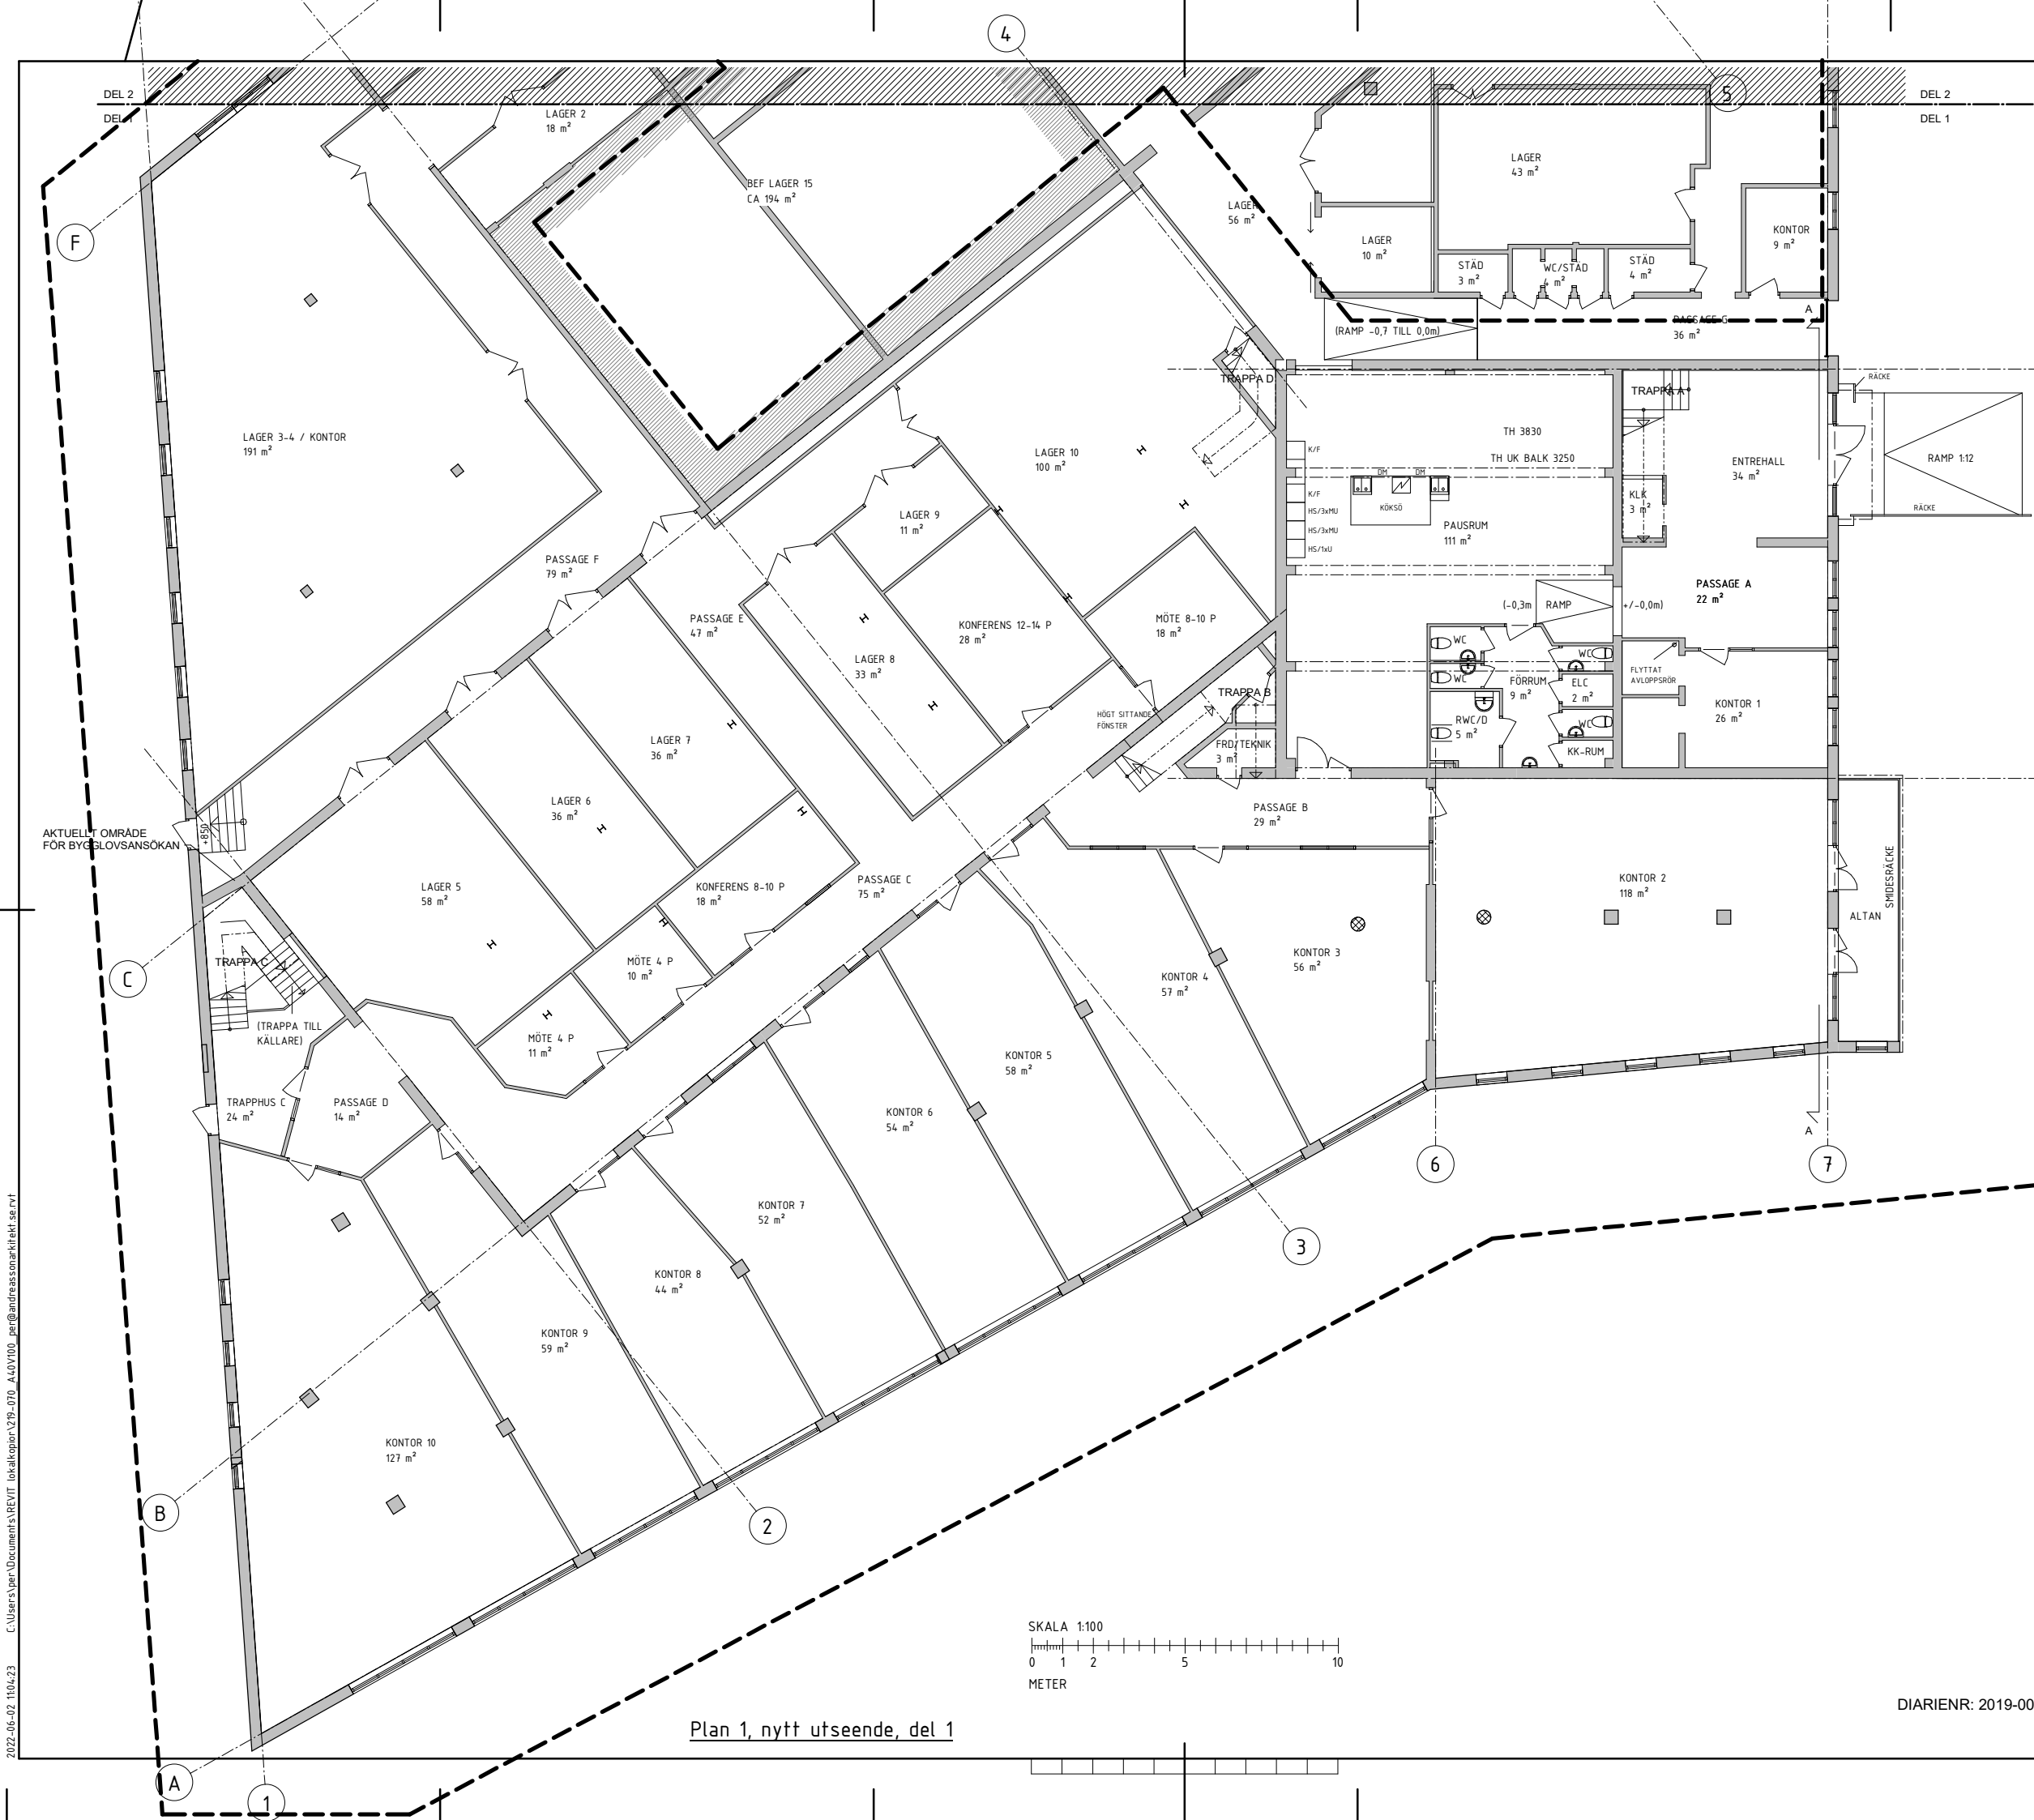


Plan 1, nytt utseende, del 1

FÖRKLARINGAR

SE RITN. A-40.1-11.



AKTUELLT OMRÅDE
FÖR BYGGLOVSANSÖKAN

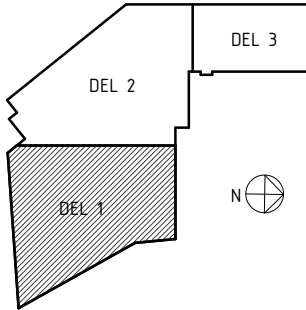

ORIENTERINGSPLAN
SKALA 1:5000 (A1)

BET	ÄNDRINGEN AVSER	DATUM	SIGN
RELATIONSHANDLING			
STIGENS FABRIKER			
VIKEN 4:1			
☒ A	Nils Andréasson Arkitektk. AB	tel. 031-797 98 00	
UPPDRAG NR	RITAD/KONSTR. AV	HANDLÄGGARE	
219-070	PE/LF	Per Eldénius	
DATUM	ANSVARIG		
2022-04-21	Ulf Svarén		
Viken 4:1, Sandared, Borås kommun			
Ombyggnad industri- och kontorsfastighet			
Plan 1, nytt utseende, del 1			
SKALA	NUMMER		BET
A1 1:100	A-40.1-111		
A3 1:200			

DIARIENR: 2019-001510

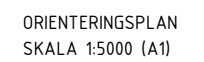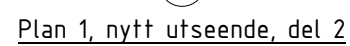

**AKTUELLT OMRÅDE
FÖR BYGGLOVSANSÖKAN**

BET	ÄNDRINGENS AVSER	DATUM	SIGN
RELATIONSHANDLING			
STIGENS FABRIKER			
VIKEN 4:1			
☒	A Nils Andr��sson Arkitektk. AB		tel. 031-797 98 00
☐			
☐			
UPPDRA�G NR 219-070		RITAD/KONSTR. AV PE/LF	HANDL�GGARE Per Eld�nius
DATUM 2024-04-21		ANSVARIG Ulf Svar�n	
Viken 4:1, Sandared, Bor�s kommun Ombyggnad industri- och kontorsfastighet Plan 1, nytt utseende, del 2			
SKALA A1 1:100 A3	NUMMER A-40.1-112		BET