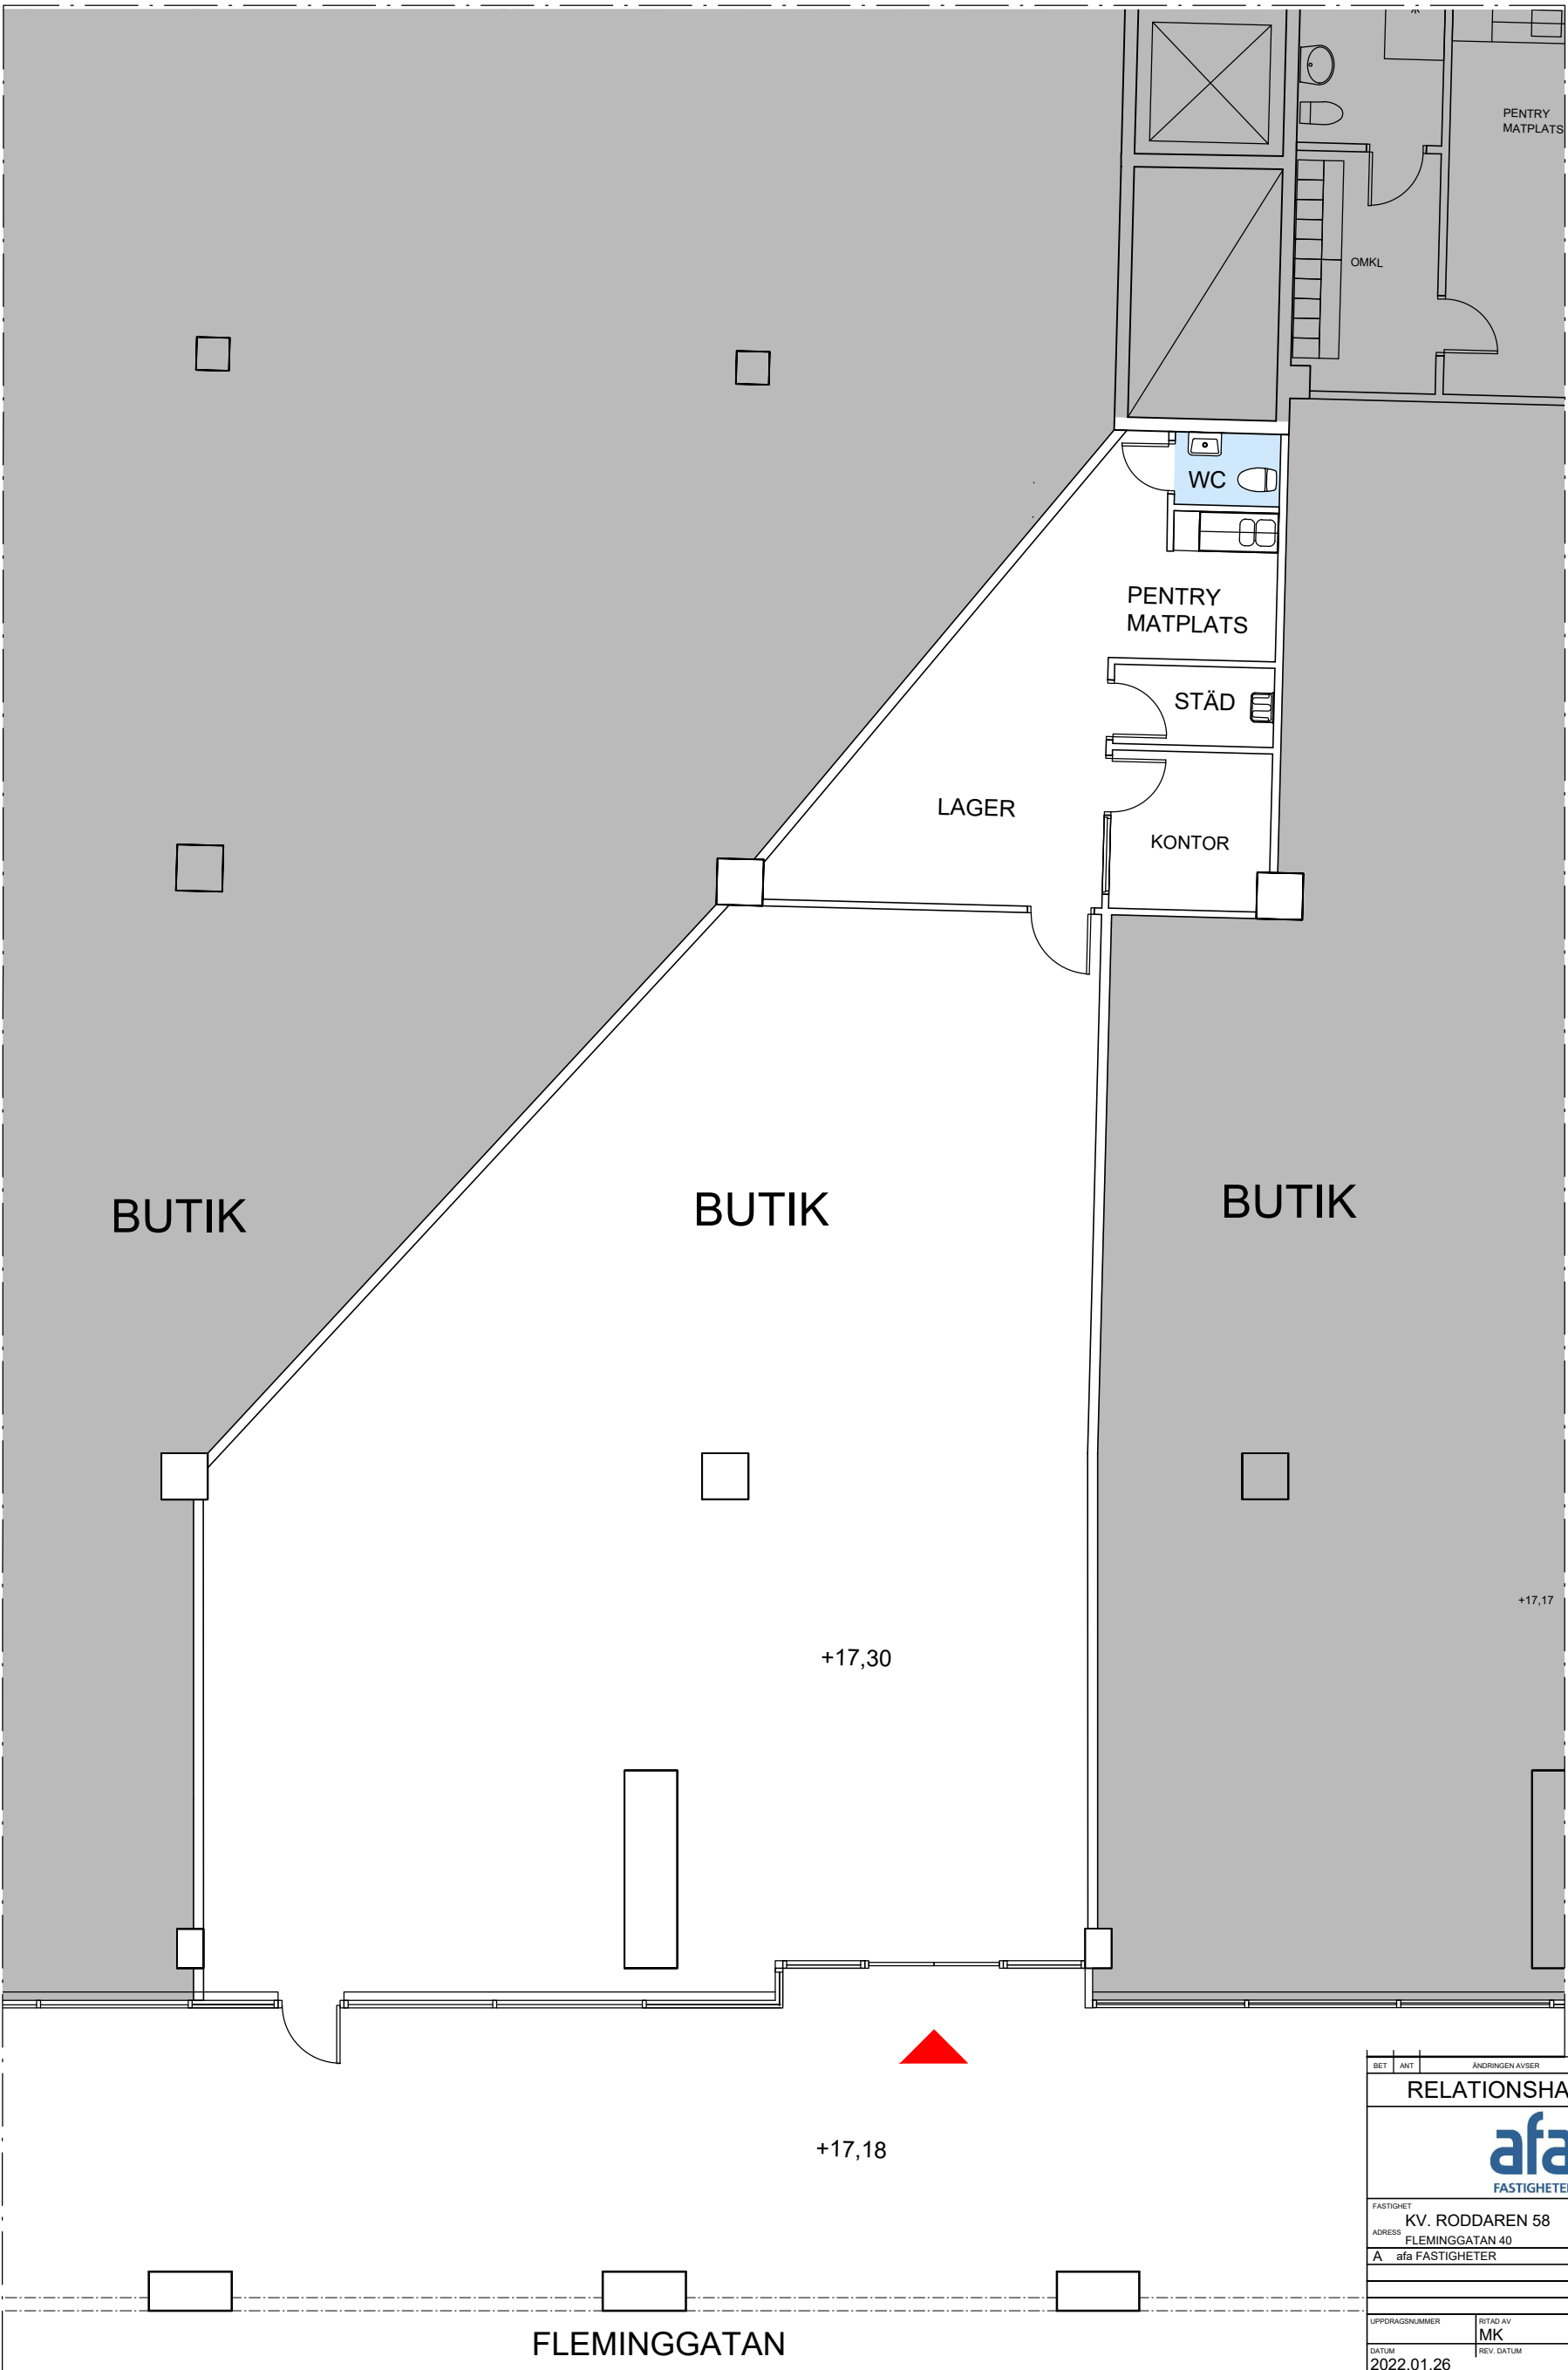


BET	ANT	ÄNDRINGEN AVISER	DATUM	SIGN
RELATIONSHANDLING				
				
FASTIGHET		KOORDINATSYSTEM		
KV. RODDAREN 58				
ADRESS				
FLEMINGGATAN 40				
A	afa FASTIGHETER	08-696 47 00		
UPPDRAGSNUMMER		RIITAD AV	HANDLÄGGARE	
		MK	MK	
DATUM		REV. DATUM	ANSVARIG	
2022.01.26				
PLANRITNING, BUTIK				
PLAN 4				
BYGGNAD		PLAN	VÄNING	DEL
1	4	GATUPLAN		
SKALA		RITNINGNUMMER		BET
1:100 (A3)		A-40.1-0402		