


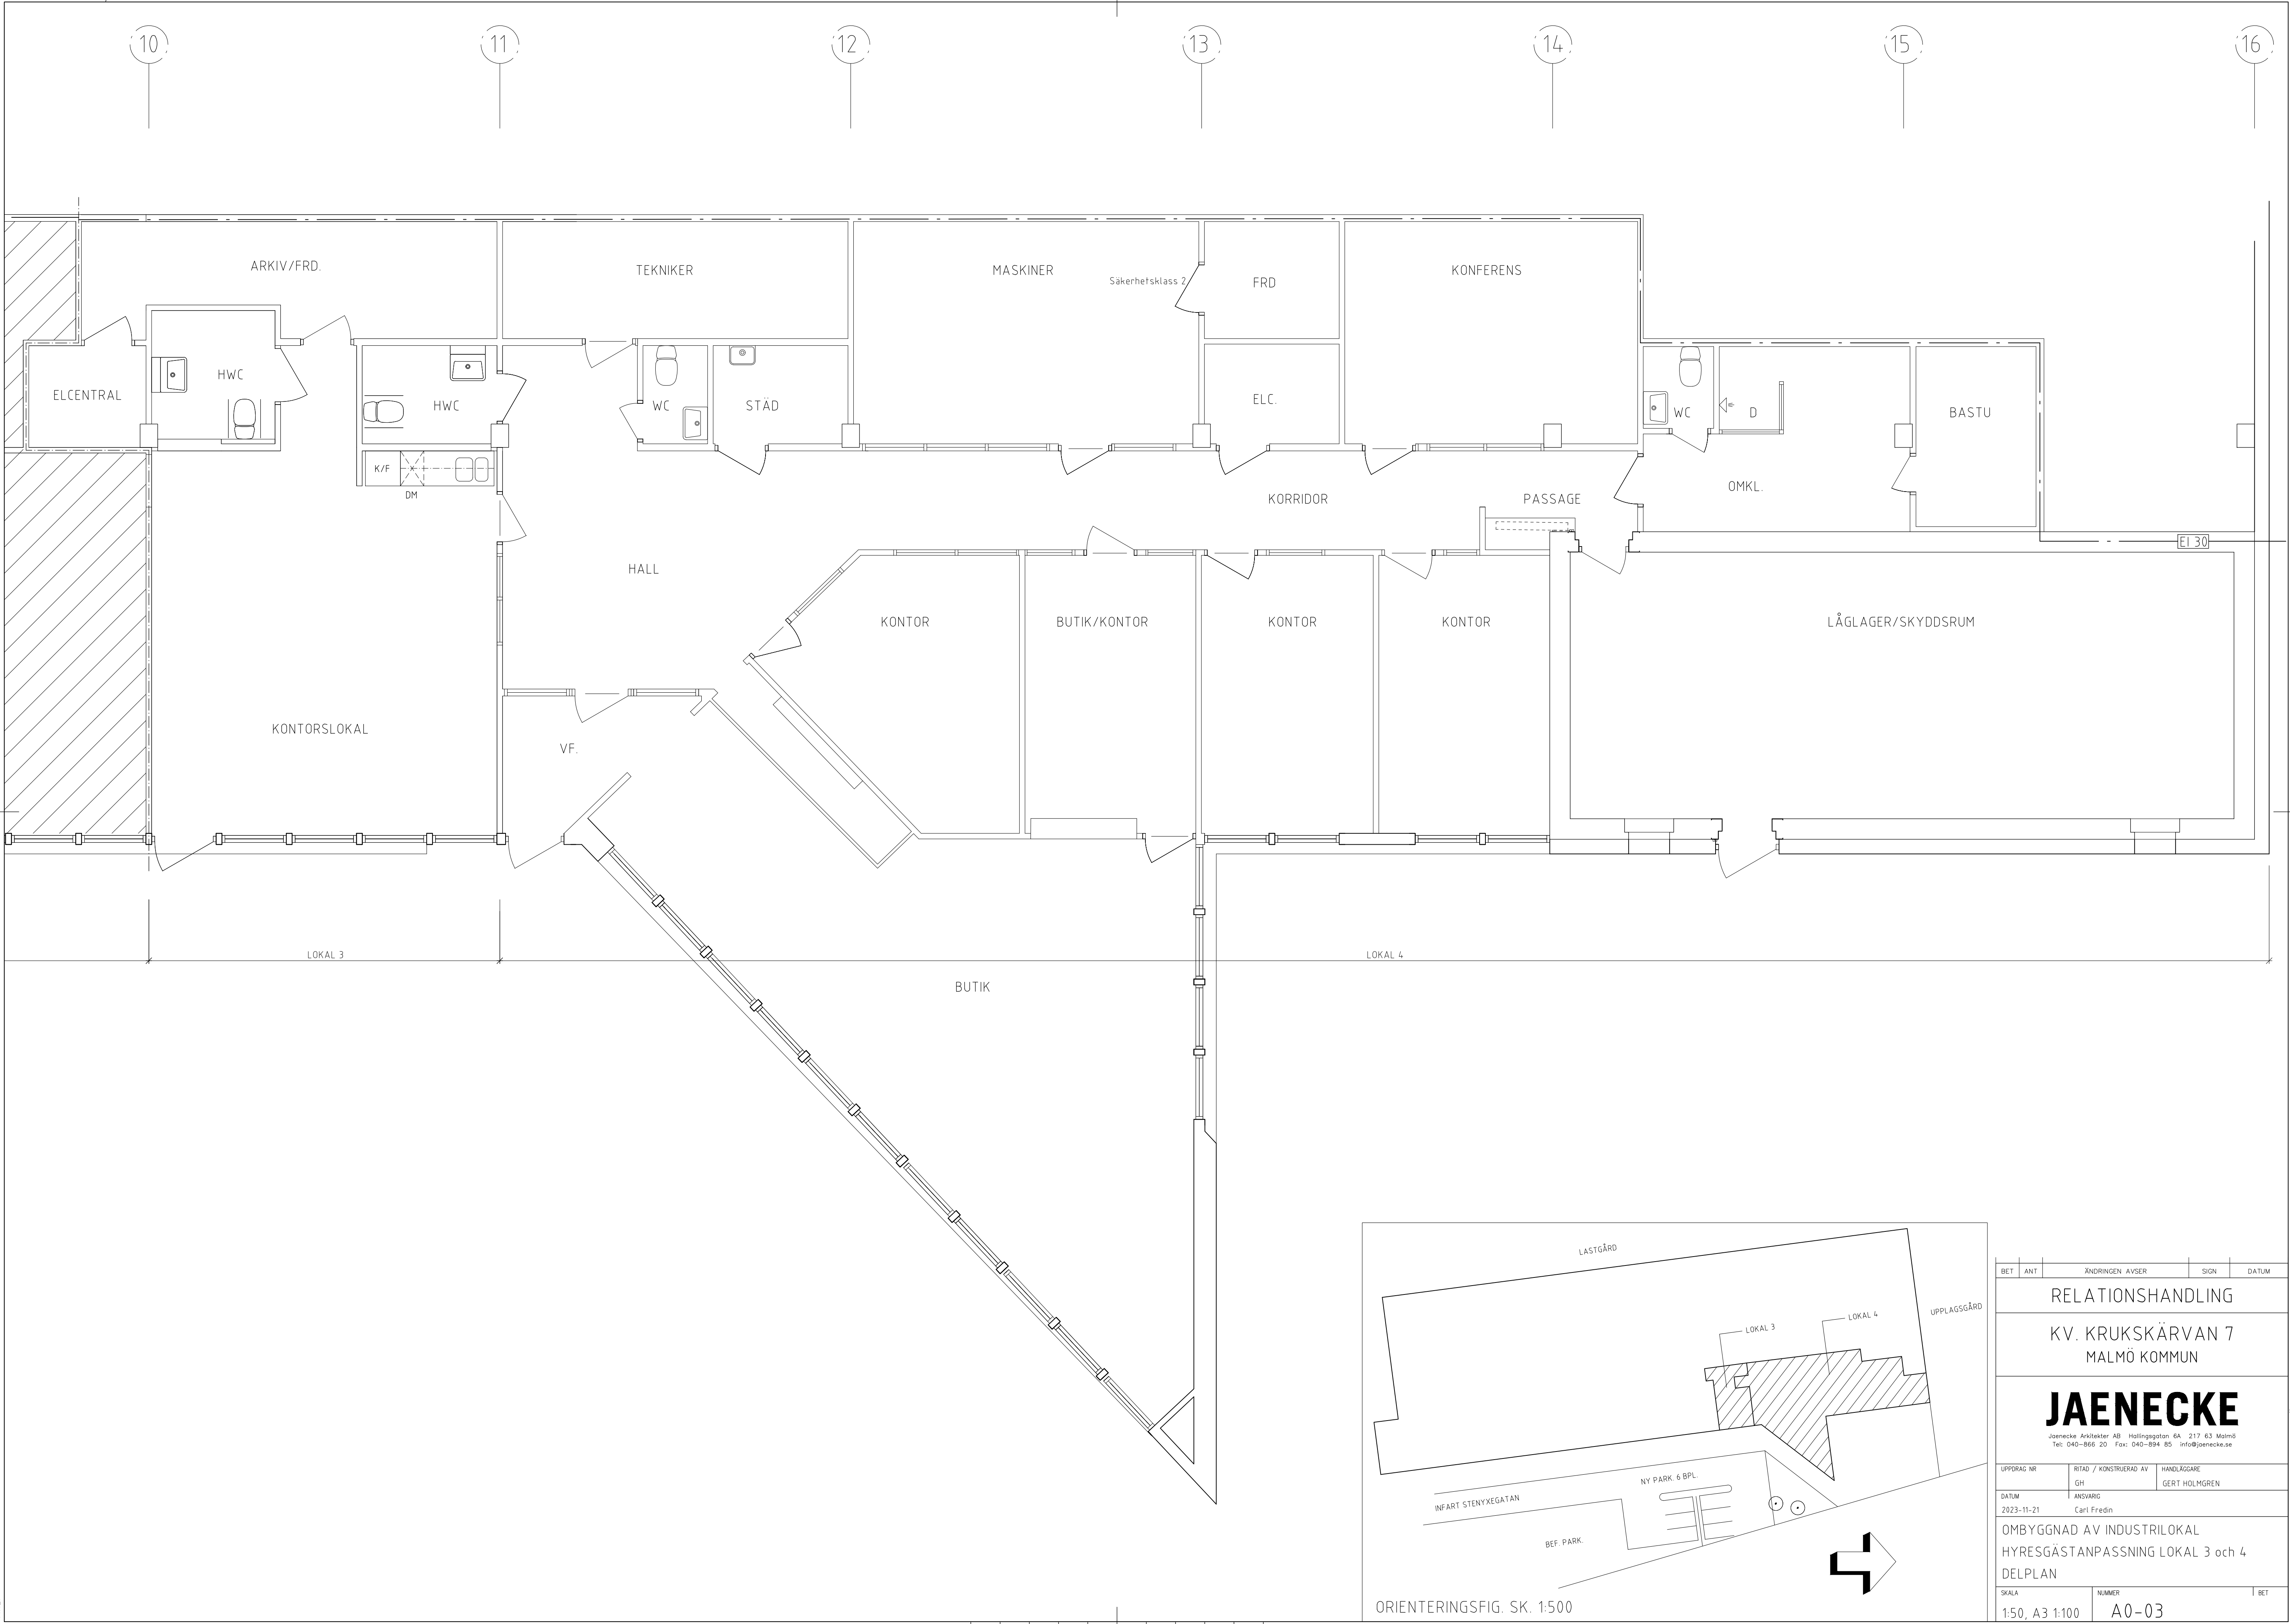

BET	ANT	ÄNDRINGEN AVSER	SIGN	DATUM
RELATIONSHANDLING				
KV. KRUKSKÄRVAN 7 MALMÖ KOMMUN				
JAENECKE Jaenecke Arkitekter AB Hållingegatan 6A 217 63 Malmö Tel: 040-866 20 Fax: 040-894 85 info@jaenecke.se				
UPPDRAG NR	RTAD / KONSTRUERAD AV	HANDLIGGARE		
	GH	GERT HOLMGREN		
DATUM	ANSVARIG			
2023-11-21	Carl Fredin			
OMBYGGNAD AV INDUSTRILOKAL HYRESGÄSTANPASSNING LOKAL 3 och 4 DELPLAN				
SKALA	NUMMER		BET	
1:50, A3 1:100	A0-03			