

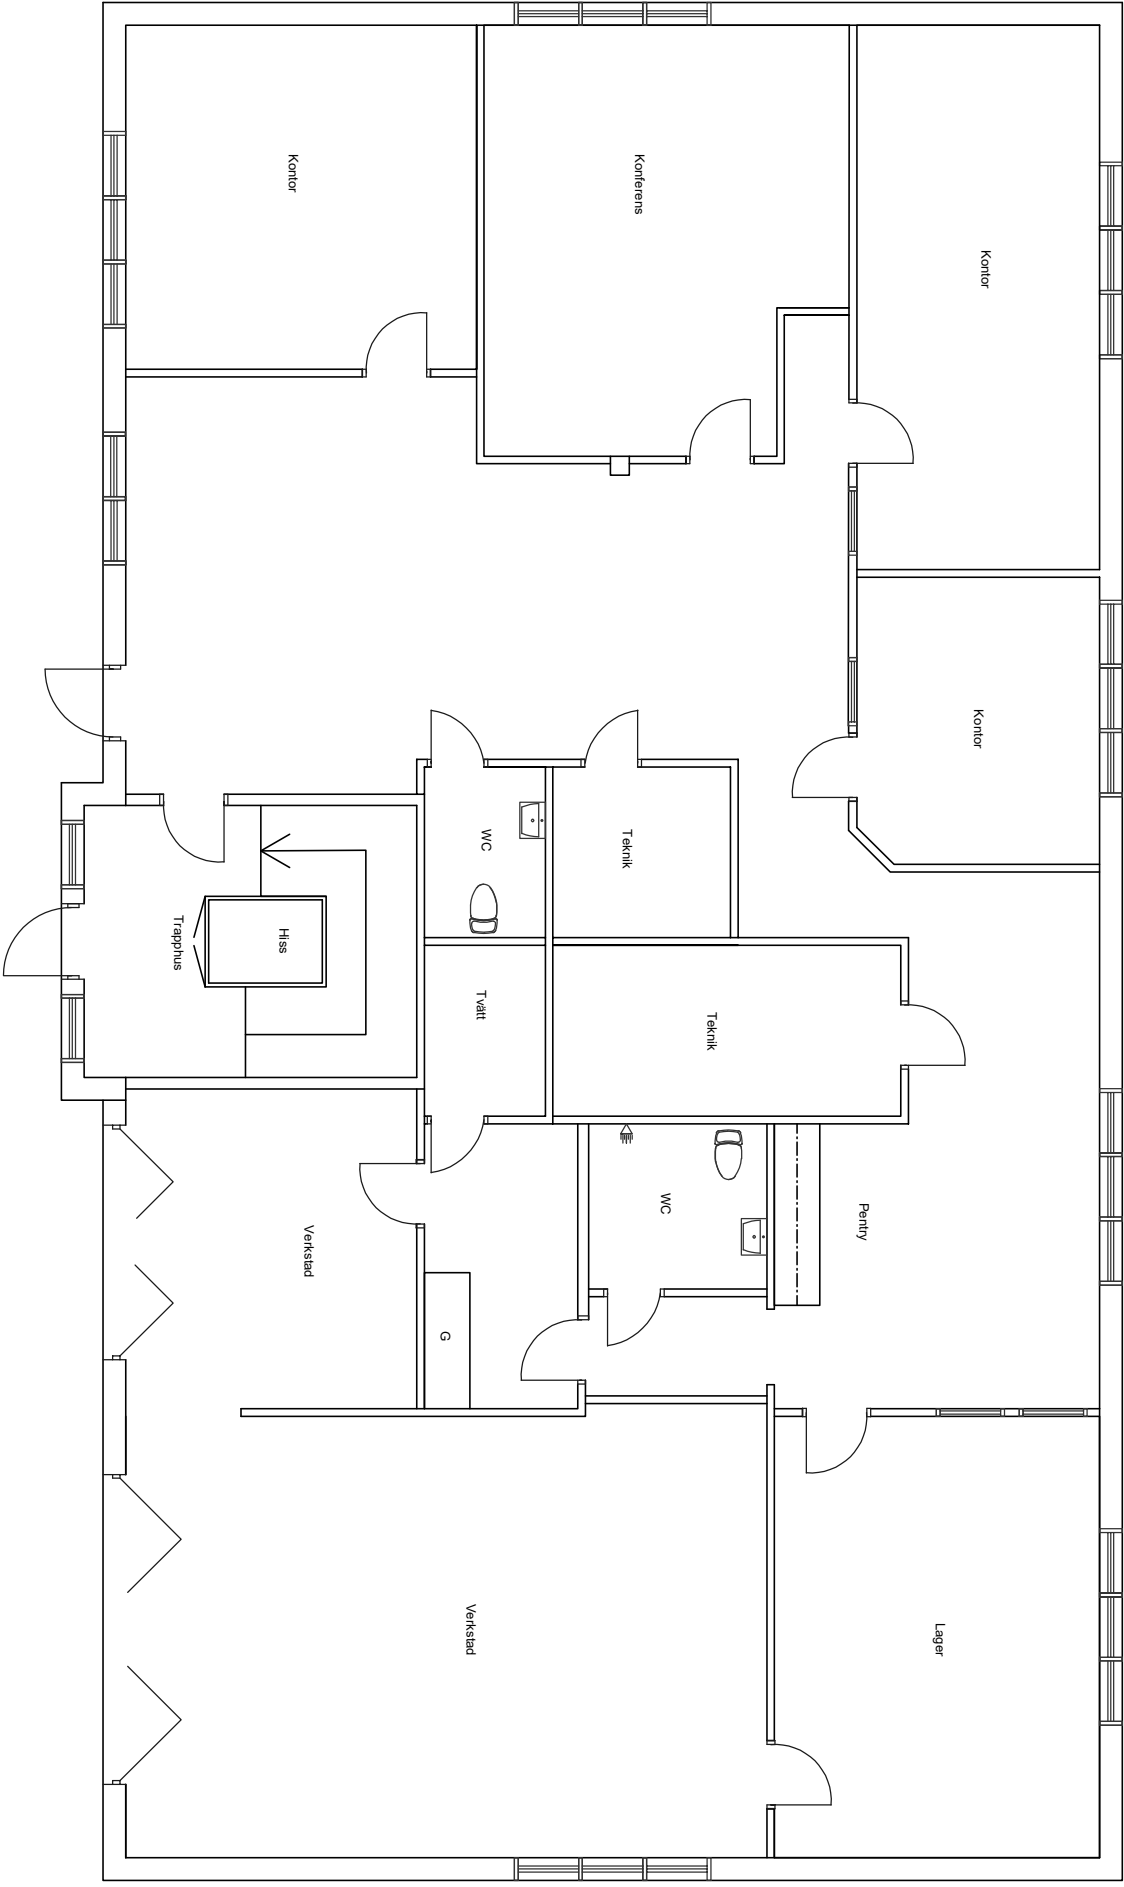


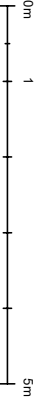

REF:

LAGER: S811

A1		NR	ANVÄNDNING		SB	DNR					
RELATIONSHANDLING											
ANKARHAGEN											
FÖRSTÄLLNING		2008	FÖRSTÄLLNING		ML	FÖRSTÄLLNING					
2022-04-13		08	ANVÄNDNING		08	ANVÄNDNING					
Hammaran 24											
Karlsted											
Plantering, Plan 1											
Hus 2											
A1-150		A10:201		REV							
A1-180		A10:201									

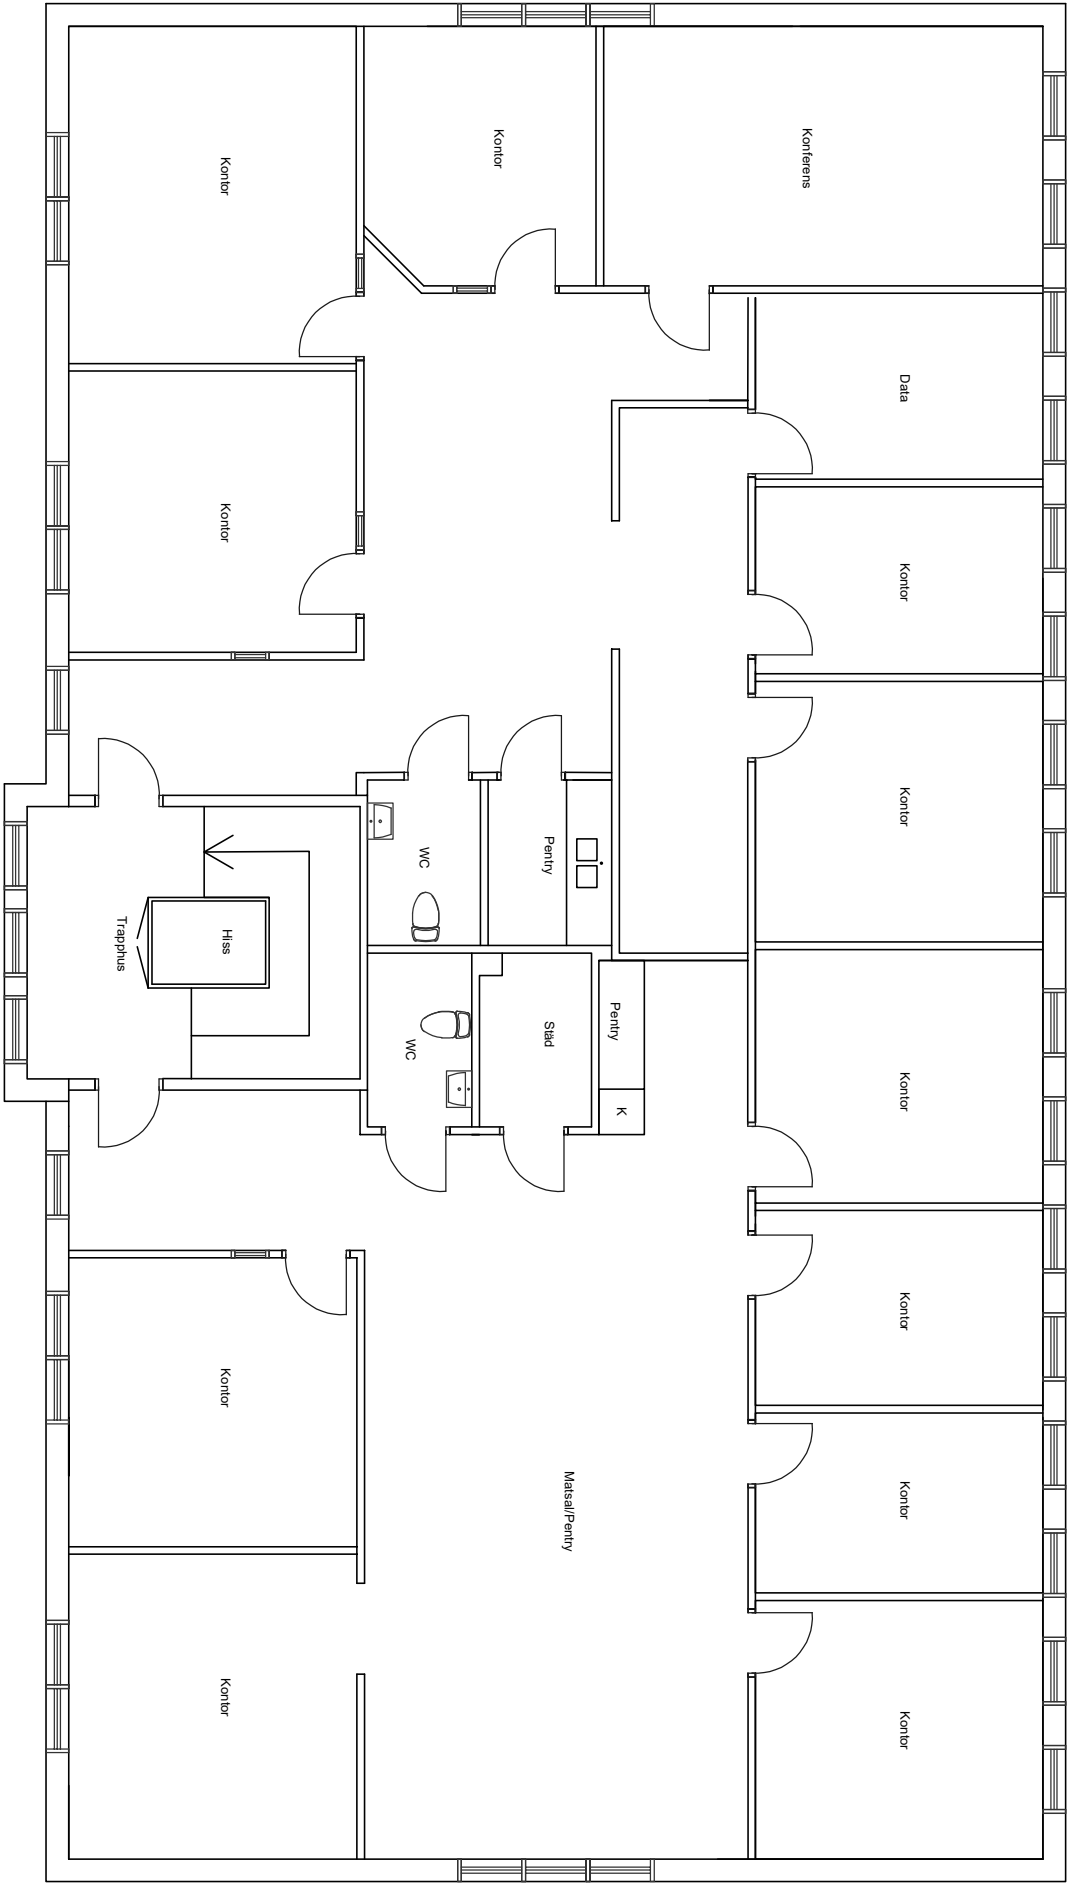

A1		NR	ANVÄNDNING		SB	DNR							
RELATIONSHANDLING													
ANAKARHAGEN													
Hammaran 24													
Karlsad													
Planning, Plan 2													
Hus 2													
A1-150		A10:202		180		180							