


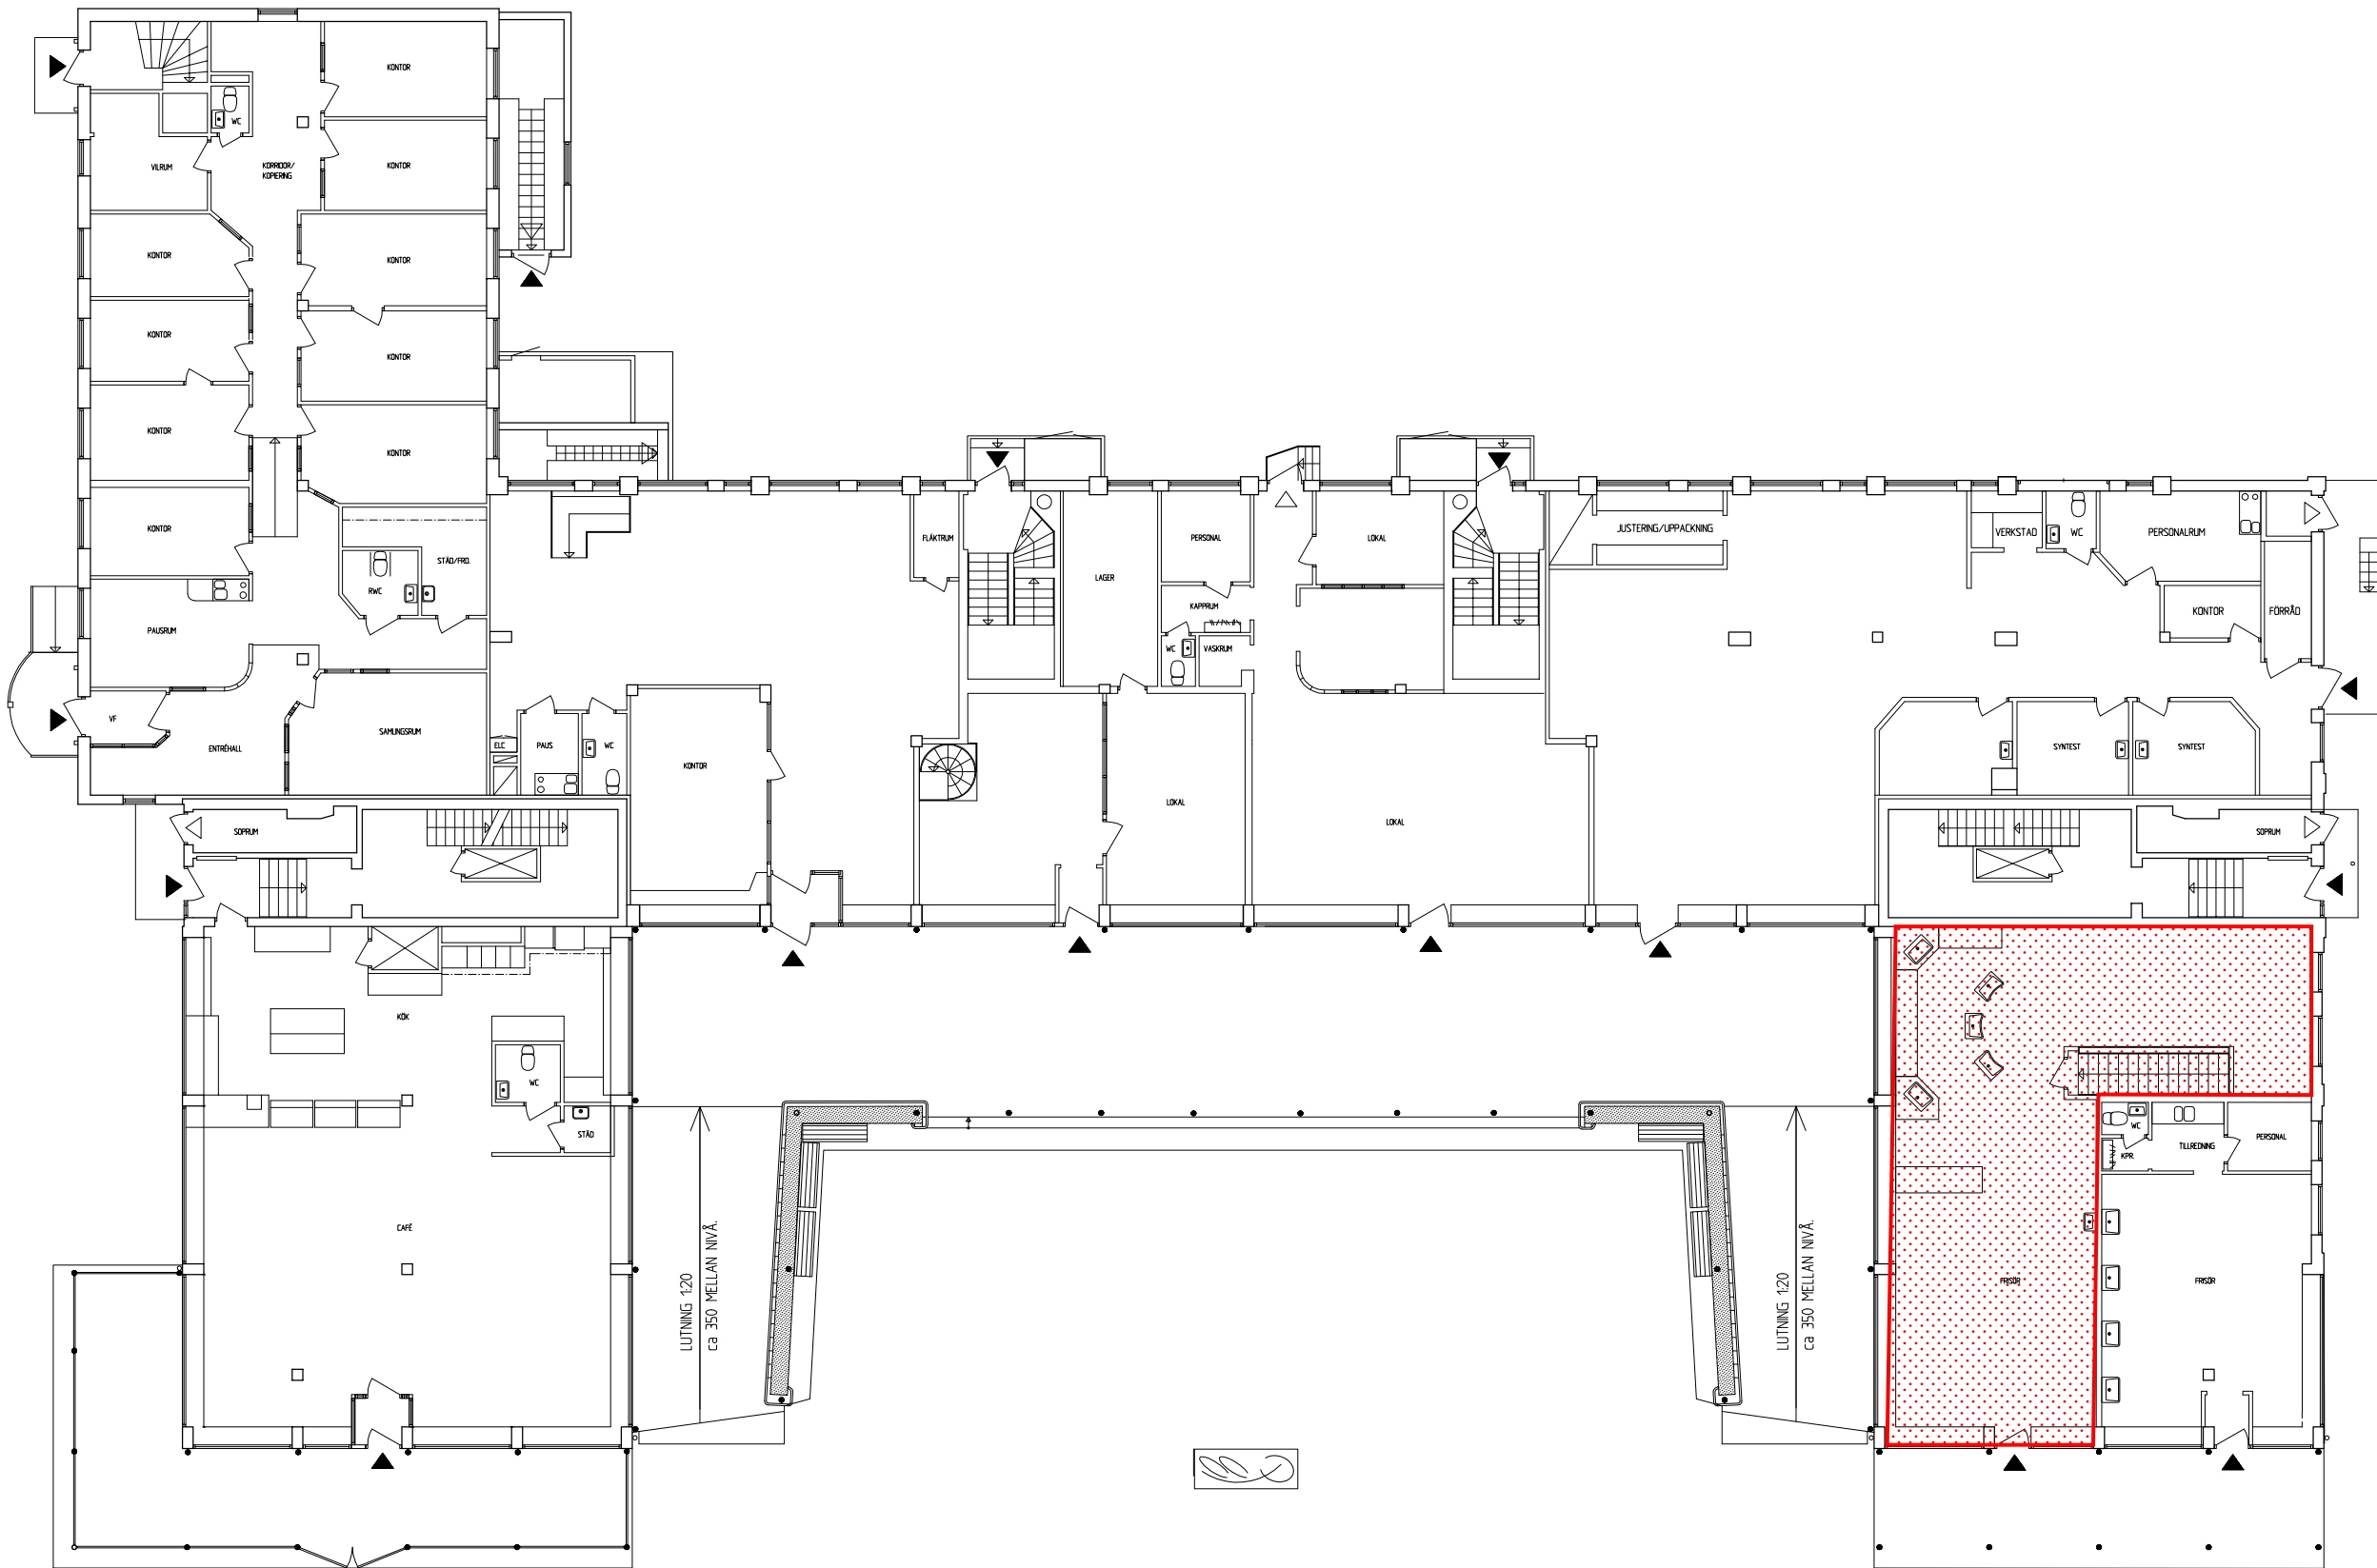

VÄNINGSPLAN 1 -1:100-

UNDERLAG FÖR DESSA DIGITALA MODELLER HAR VARIT
ARKITEKTRITNINGAR UPPRÄTTADE AV HSBs RIKSFÖRBUND,
ARKITEKT PER-OLUF OLSSON 1955-02-06.
FUNKTIONSBEROENDE MÄTT MÅSTE KONTROLLERAS GENOM
MÄTTAGNING PÅ PLATS.

VAB 2005

VAB Vi på ArkitektByrå
www.vab.nu

BET	ANT	ÄNDRINGEN AVSER	SIGN	DATUM
RELATIONSHANDLING				
SKELLEFTEÅBOSTÄDER AB, SKEBÖ Kv. ODEN 9, SKELLEFTEÅ				
☒ A VAB tel 0910-703100 fax 0910-703104				
UPPDRAG NR 04-231-004		RITAD ab	KONSTR	HANDLÄGGARE H. ÅKERLUND
DATUM 2005-01-21		ANSVARIG		
PLAN 1				
SKALA 1:100/A1		NUMMER A305:02		BET